


BÍLGEYMSLA ERLUHRAUN 3 HAFNARFIRÐI
OG VIÐBÓT


Samþykkt á fundi bygginga-
nefndar þ. 23/5 1965

BYGGINGAFLUÐIÐ
HAFNARFIRÐI


8/4/91 samþ. klæðning
Fullmátt. V. Sólstoða

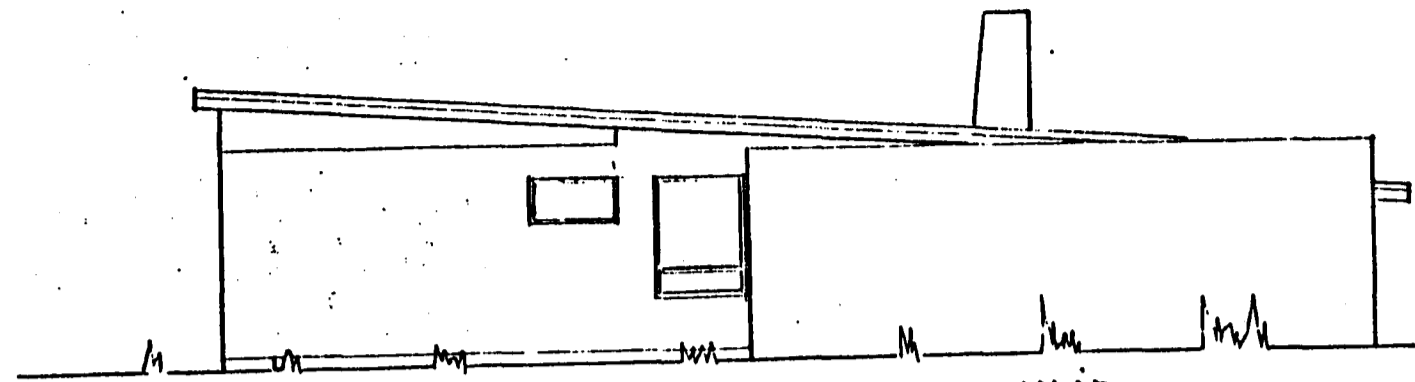


AUSTURHLÍÐ

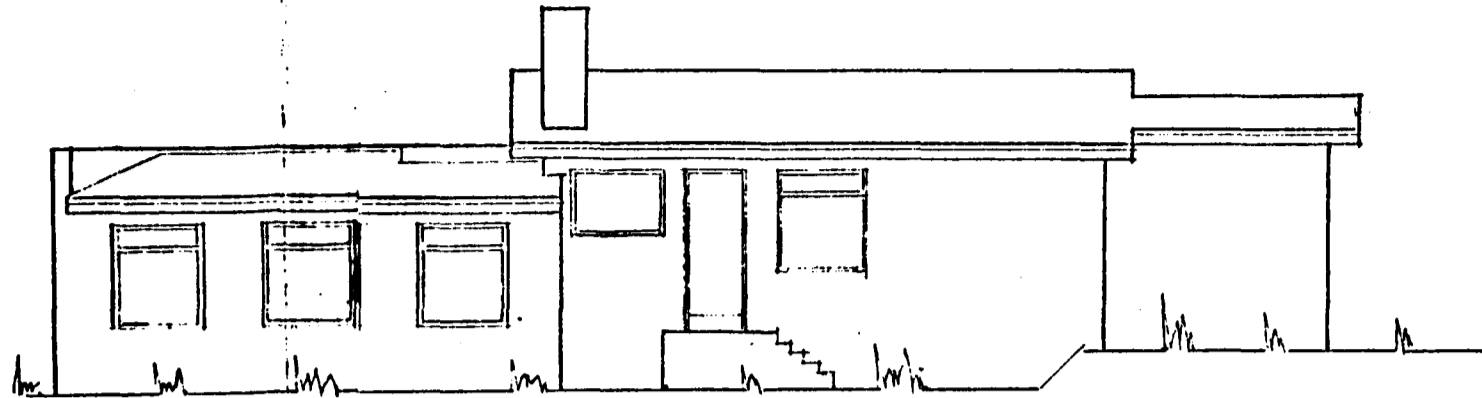




NORÐURHLÍÐ

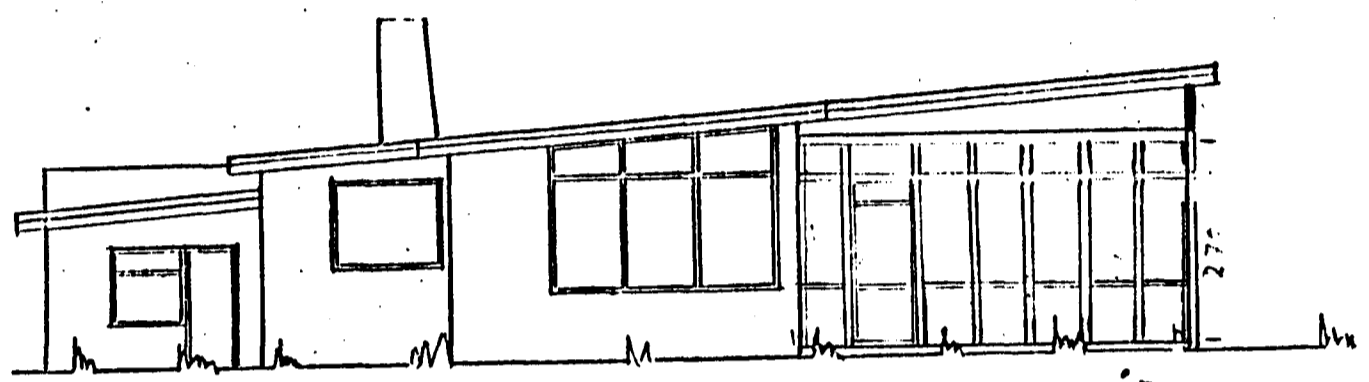

VESTURHLÍÐ

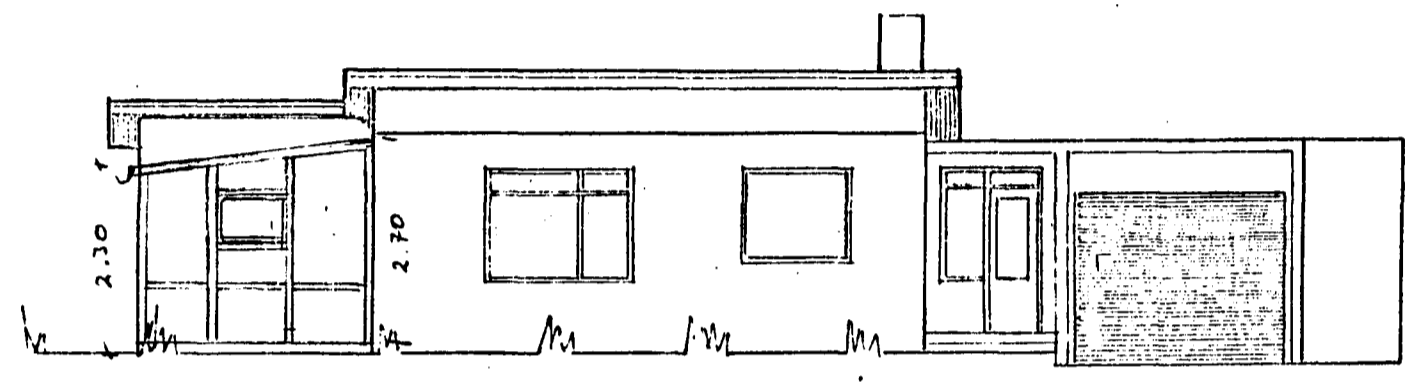

SÚÐURHLÍÐ

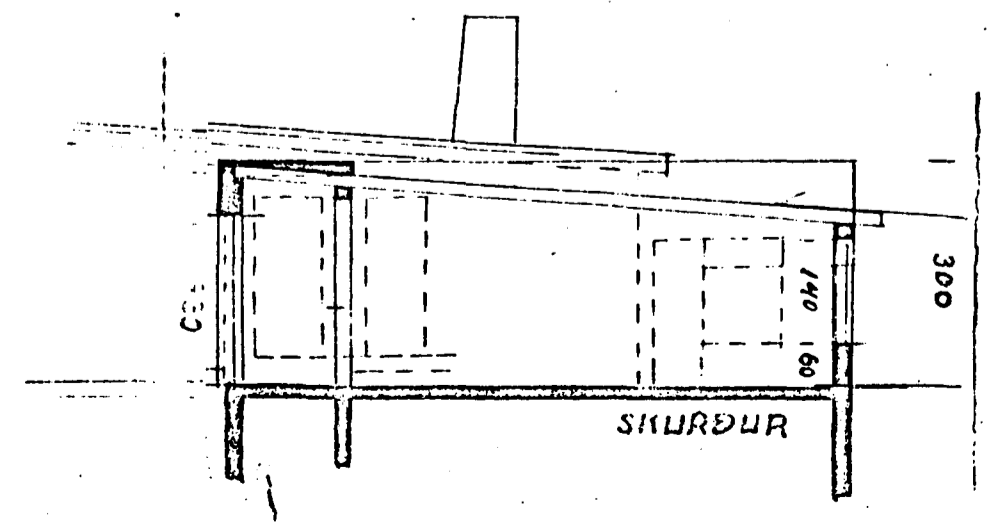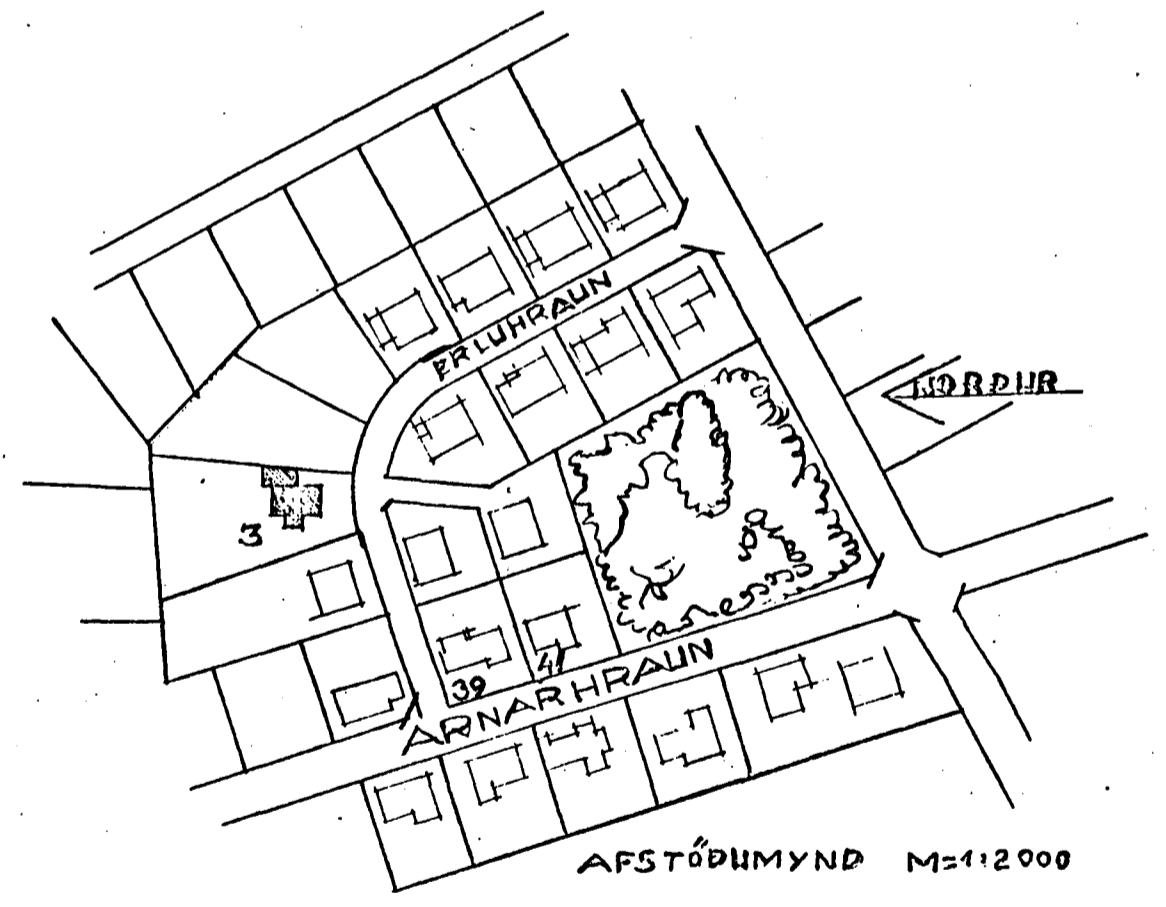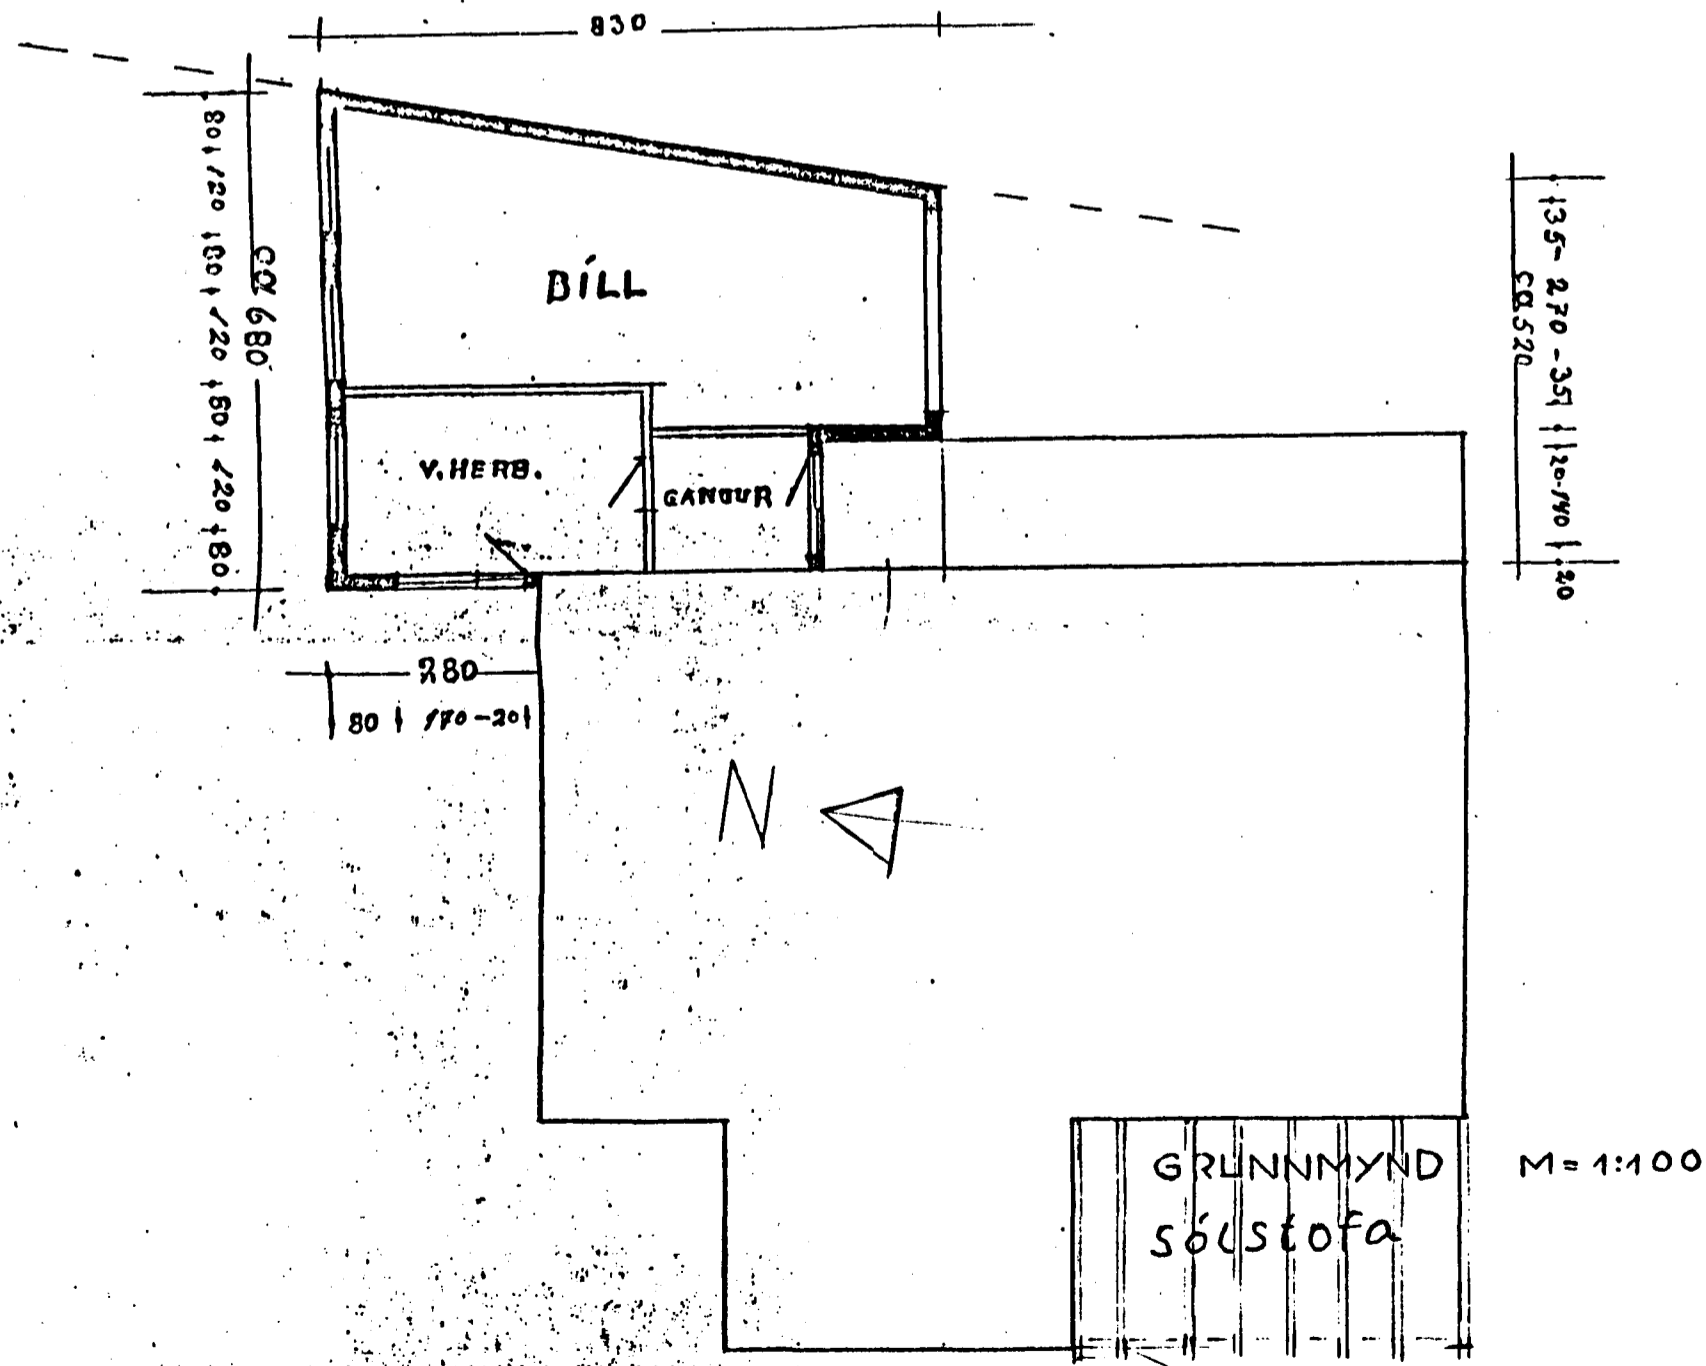

SKURÐUR

HAFNARFIRÐI Í JÚLÍ 1965

Jónas Þorsteinsson