ERLUHRAUN 4

MKV 1:100 OG 1:500

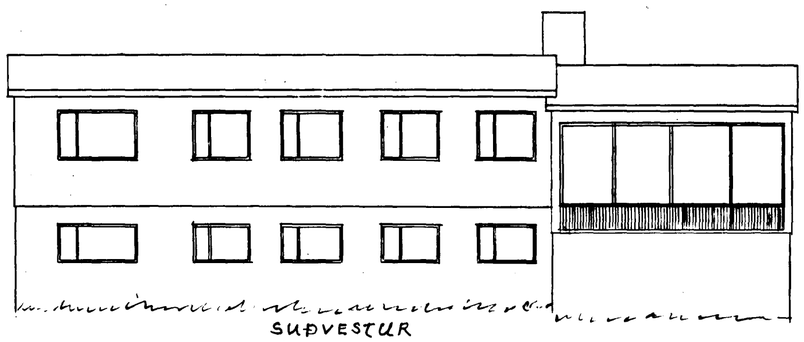

SUÐVESTUR

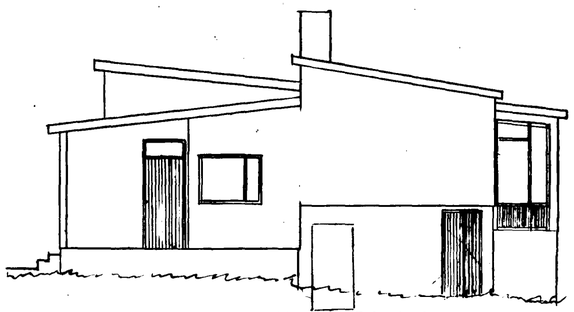

NORÐVESTUR

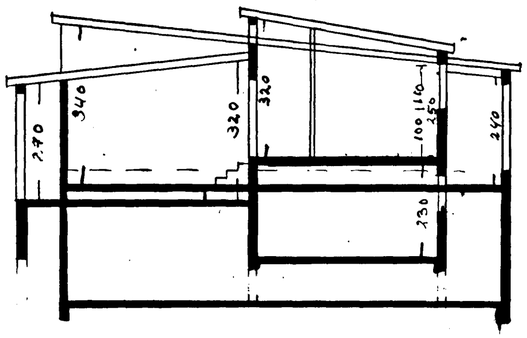

ÞVERSKURÐUR

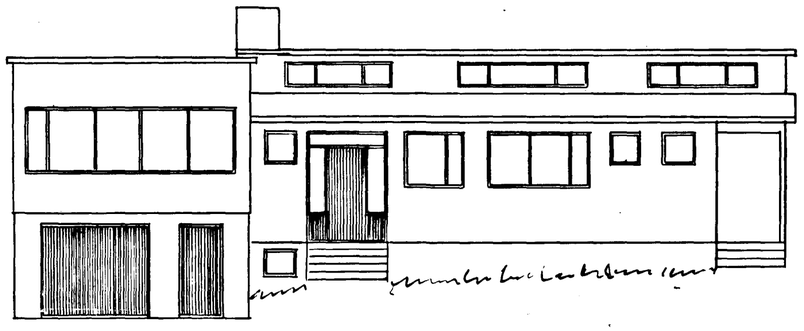

NORÐAUSTUR

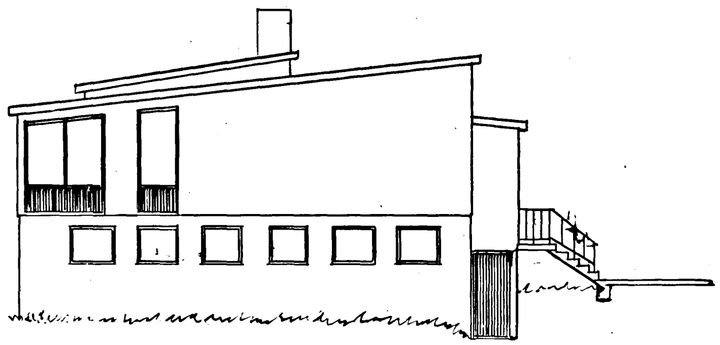

SUÐAUSTUR

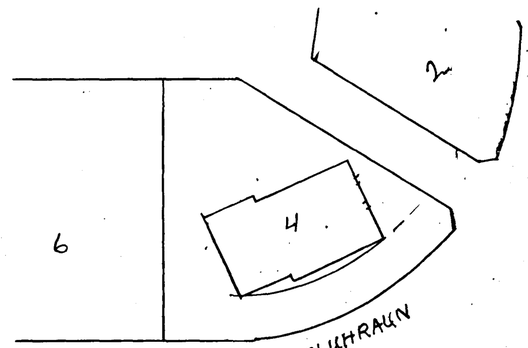

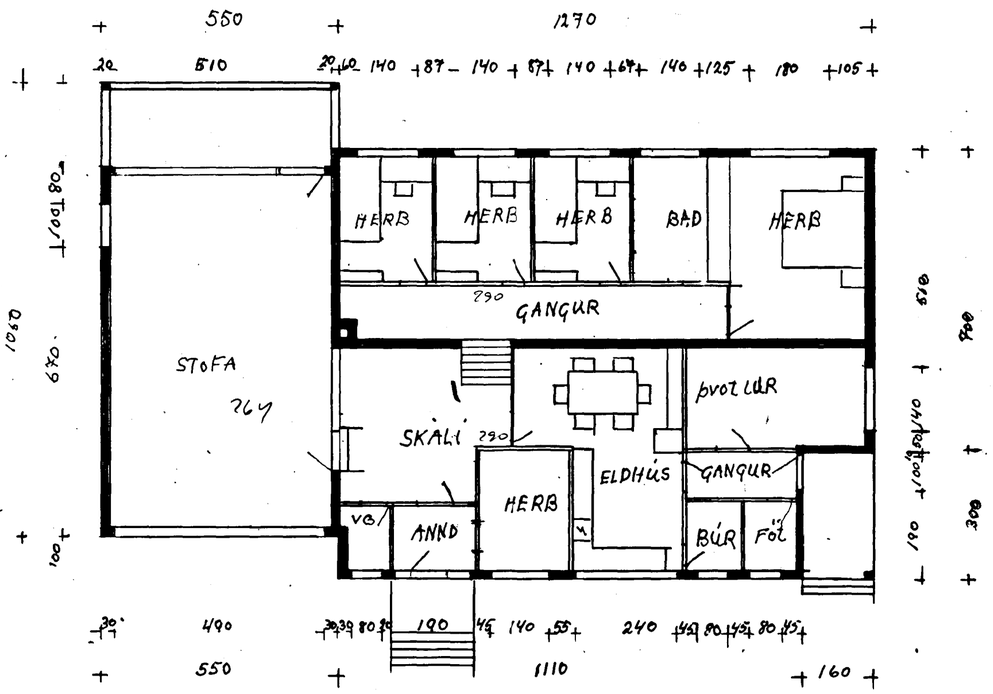

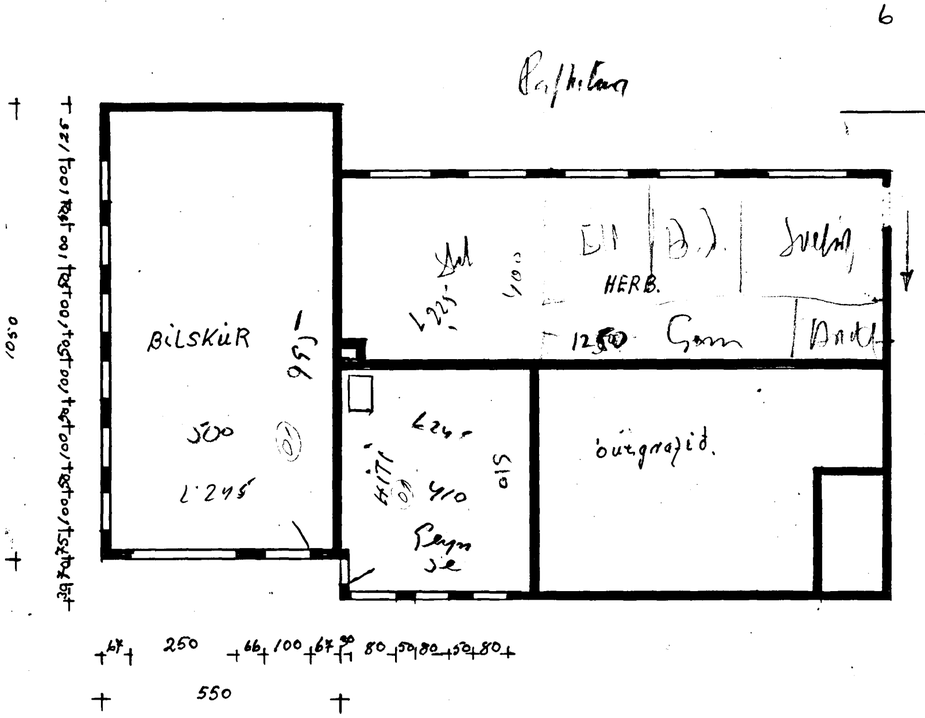

HAFNARFIRÐI ÁGÚST 1960

Þorvarður Magnússon