

Erluhraun nr. 5


1:100

Eig:

Guðbjörg Guðmunds dóttir

AFSTÖÐUMYND




1:500

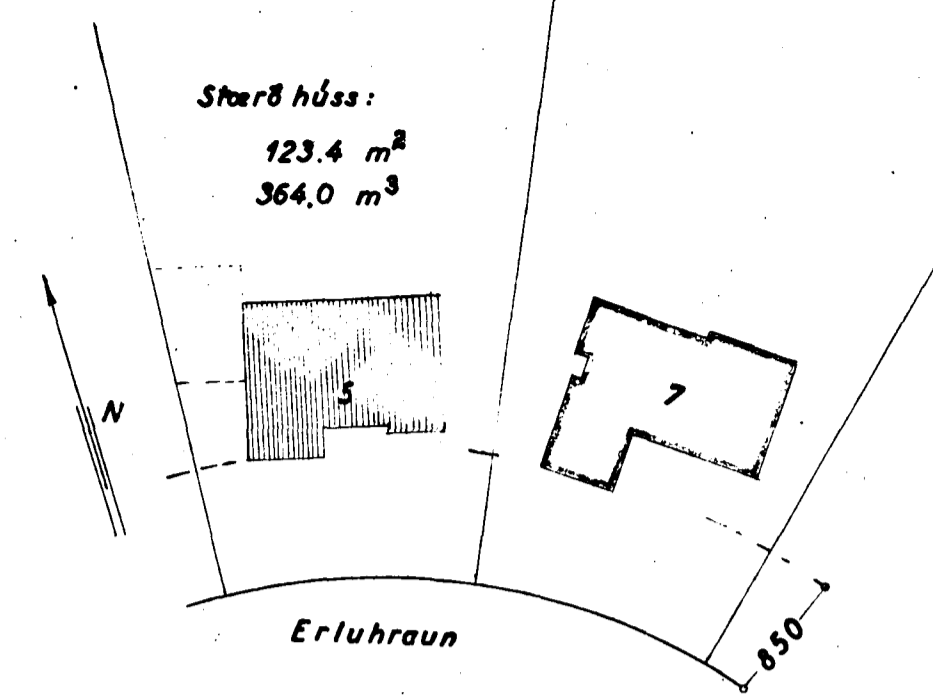




Samþykkt & fundi bygginga-
nafndar þ. 2. 8. 1961

BYGGINGAFULLTRÚINN
Í HAFNARFIRÐI

Sigurð Þorláksson
HÚSASMÍÐAMEISTARI:
Þorsteinn Jónsson
MURARAMEISTARI:
Jan Hanna
PIPULEGNINGAMEISTARI:

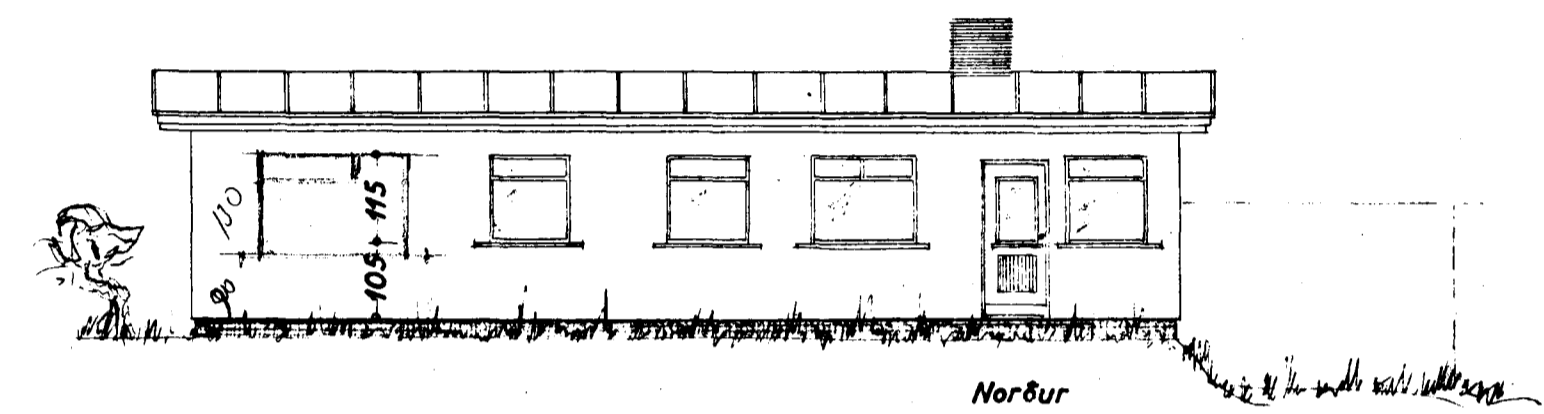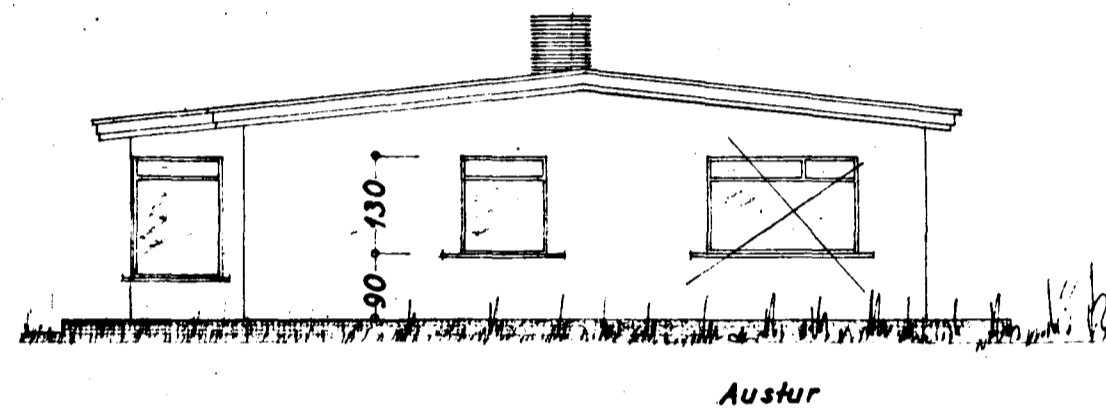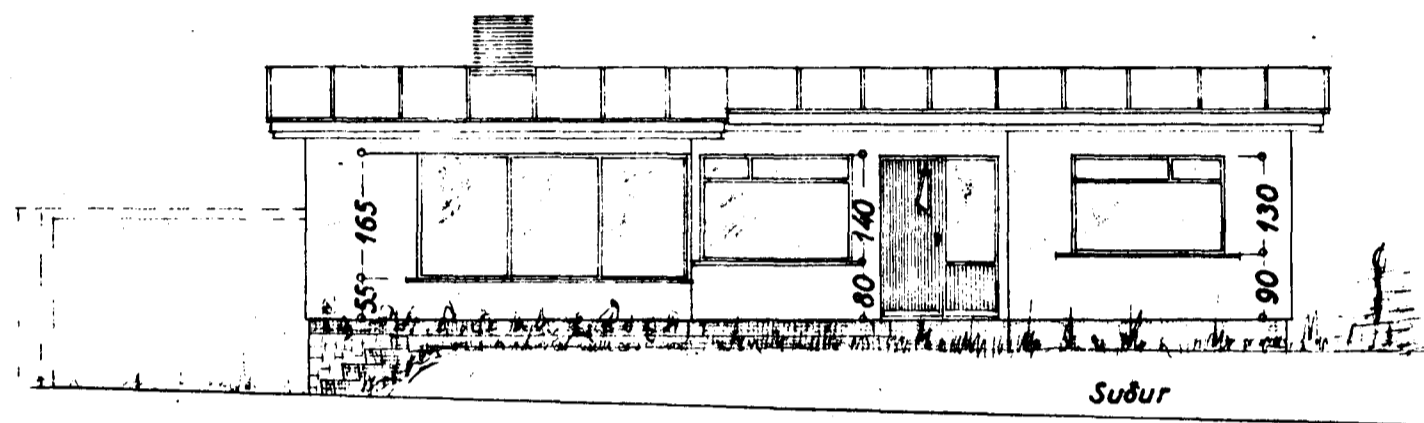

Fyrirh. bilg.

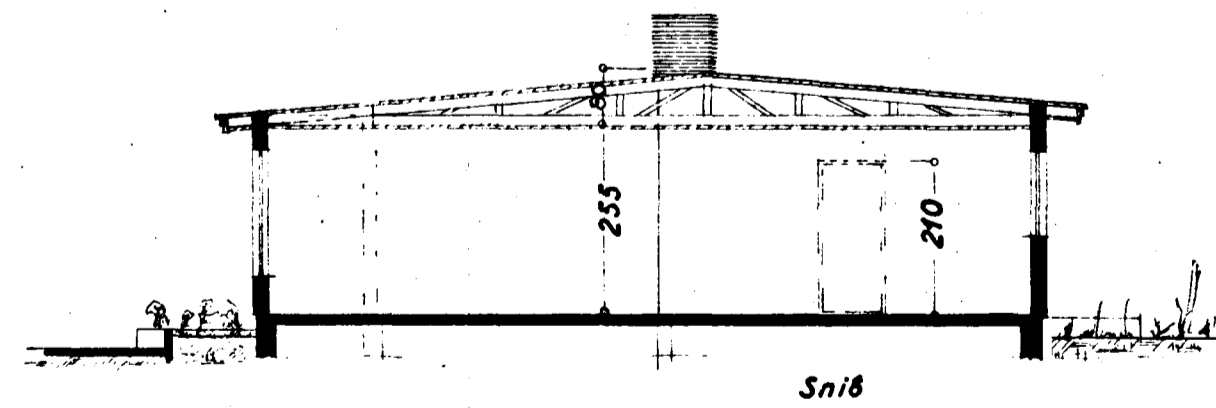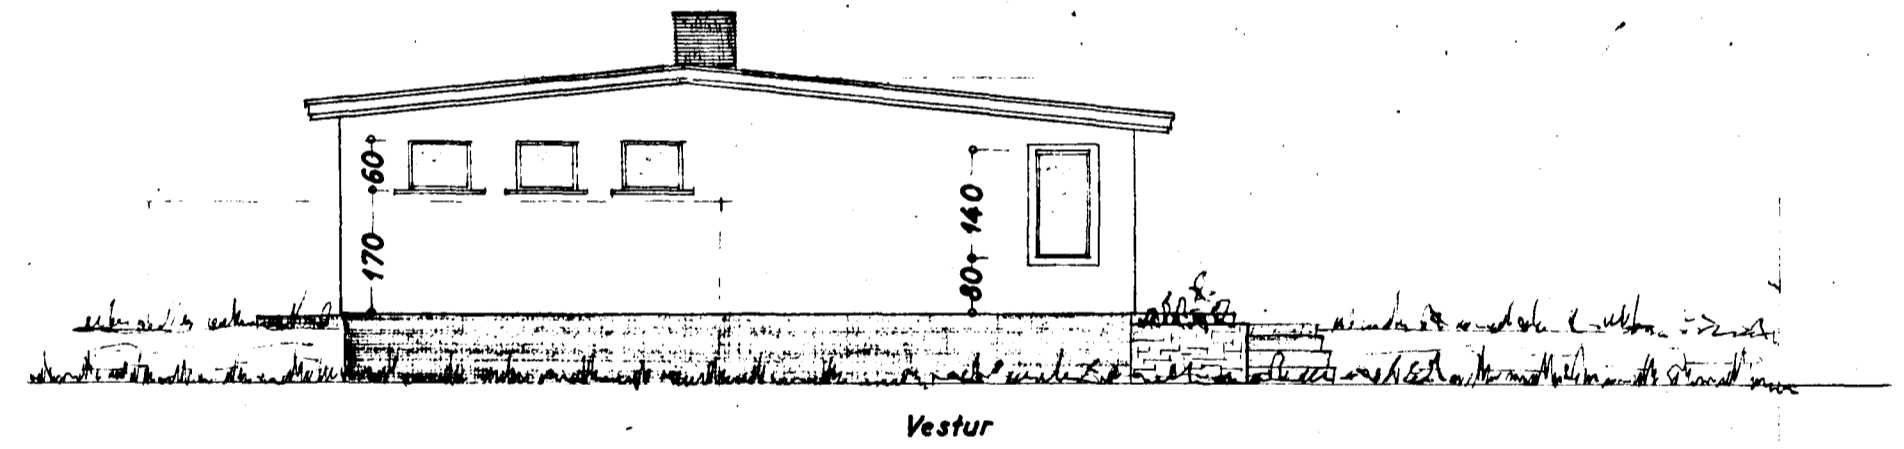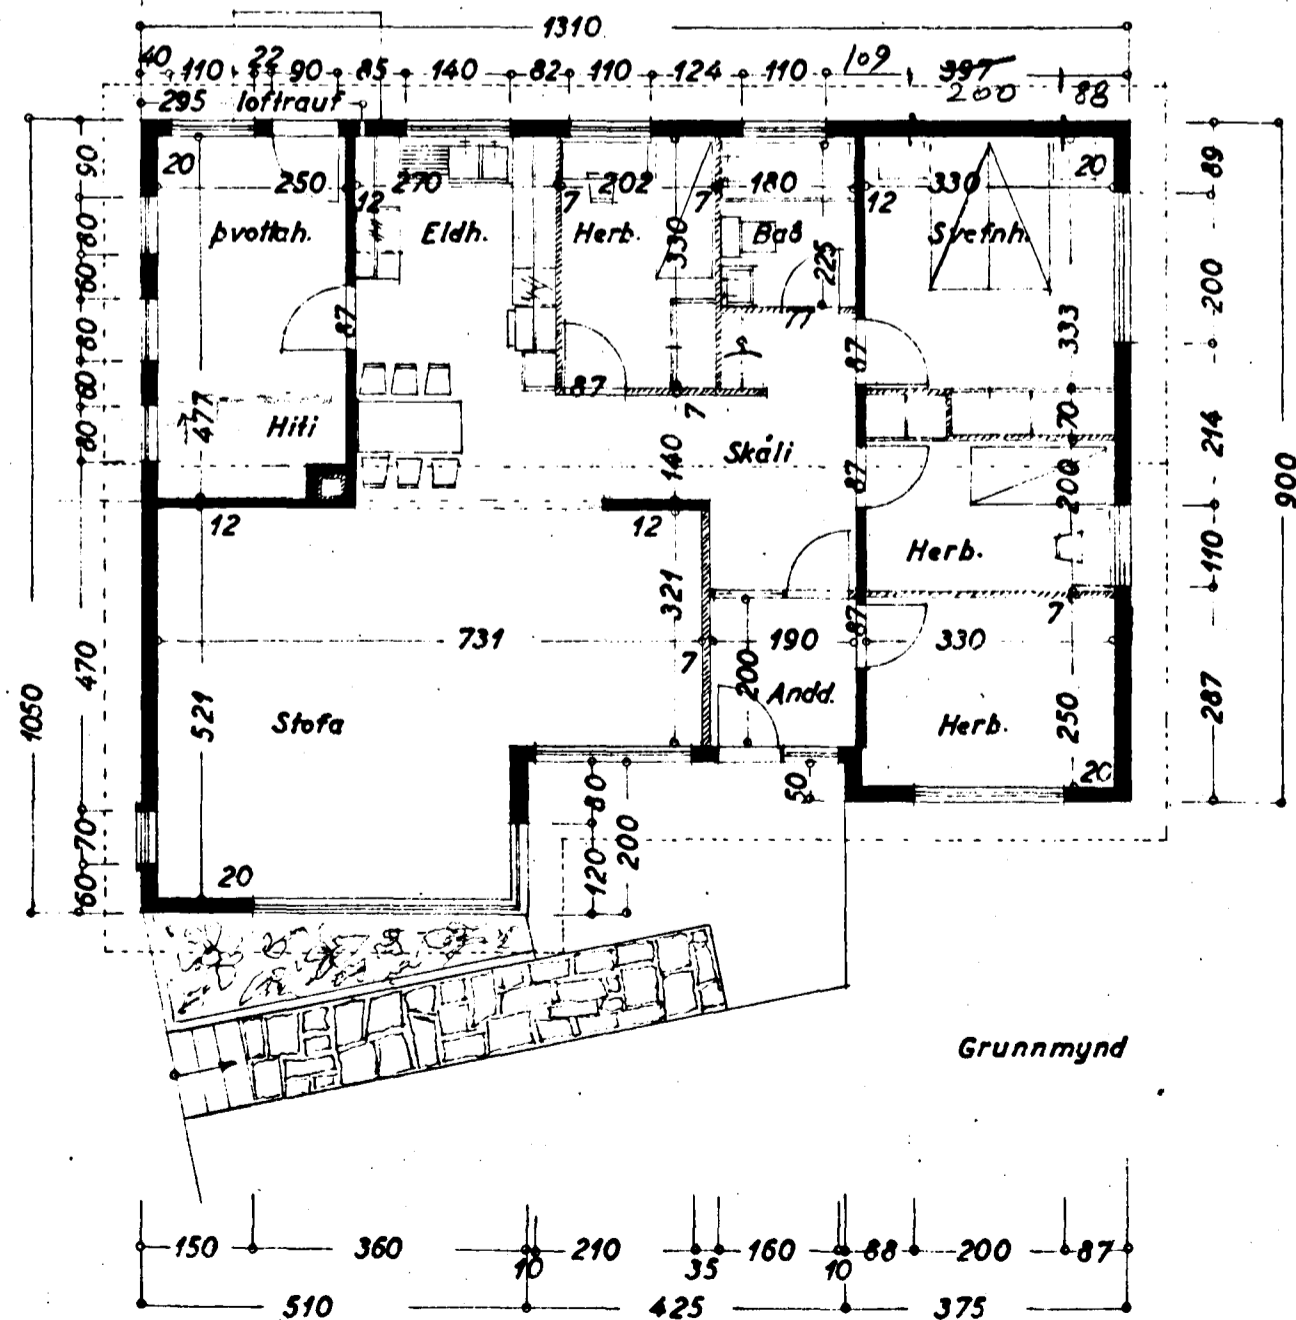

Stærðarmálið í júlí 1961
F. Sigurðsson