


HITALAGNIR SKÝRINGAR

HITALAGNIR ERU AQUATHERM 16mm Í IDRÁTTARRÖRI NEMA ANNAD SE SÝNT
 EINGÖNGU SKAL NOTA LAGNAEFNI VIÐURKENNT AF RANNSÓKNARSTOFNUN BYGGINGARIGNADARINS.
 LAGNIR, TENGIDÓSIR OG DEILIGRINDUR SKULU VERA FRÁ SAMMA FRAMLEIÐANDA OG PASSA SAMAN.
 SETJA SKAL FESTINGAR Á LAGNIR c/c 150 cm. VIÐ BEYGJUR SKAL SETJA 3 FESTINGAR.
 BEYGJURADIUS SKAL ÁVALLT VERA STÆRRI EN 5 • YTRA ÞVERMÁL PIPNA.
 ÞRÝSTIÞRÖFUN Á PLASTLÖGNUM SKIPTIST Í 2 LOTUR FYRRI LOTI ER FRAMKVÆMD Í 1 KLUKKUSTUND OG ER ÞRÝSTINGUR 15 BAR FYRIR NEYSLUVÁTN.
 SEINNI LOTAN ER GERD Í BEINU FRAMHALDI AF FYRRI LOTU OG SAMI ÞRÝSTINGUR NOTADUR SEINNI LOTI SKAL STANDA Í 2 KLUKKUSTUNDIR.
 FYLLA SKAL ÓT PRÓFUNARBLAD SEM SÝNIR NIÐURSTÖÐUR PRÓFUNAR.

GRUNNMYND 1 HÆÐAR 1:50

01	APRÍL 09	GÓLFHITI BURT, IDRÁTTARRÖR	
		SETT Í STAÐIN	G.H.
Br.	Dags.	Eðli breytinga	Sign
ESKIVELLIR 21			
HAFNARFIRÐI			
IDRÁTTARRÖR FYRIR HITALAGNIR 1 HÆÐAR			
MKV.	1:50	1:20	
DAGS.	JAN.	2008	
VERK NR.	2717		
TEIKN NR.	2-13		
HANNAÐ	SIG. ÞORLEIFSS. KT. 241148-3009		
TEIKNAD	G.H.		
YFIRFARID			
TEKNIÞJÓNUSTA SIGURDAR ÞORLEIFSSONAR ehf			
STRANDGÖTU 11 220 HAFNARFIRÐI			
Sími 595-4255 FAX 595-2075			
E-mail teki@aimnet.is			
Ís: 440083-2530			

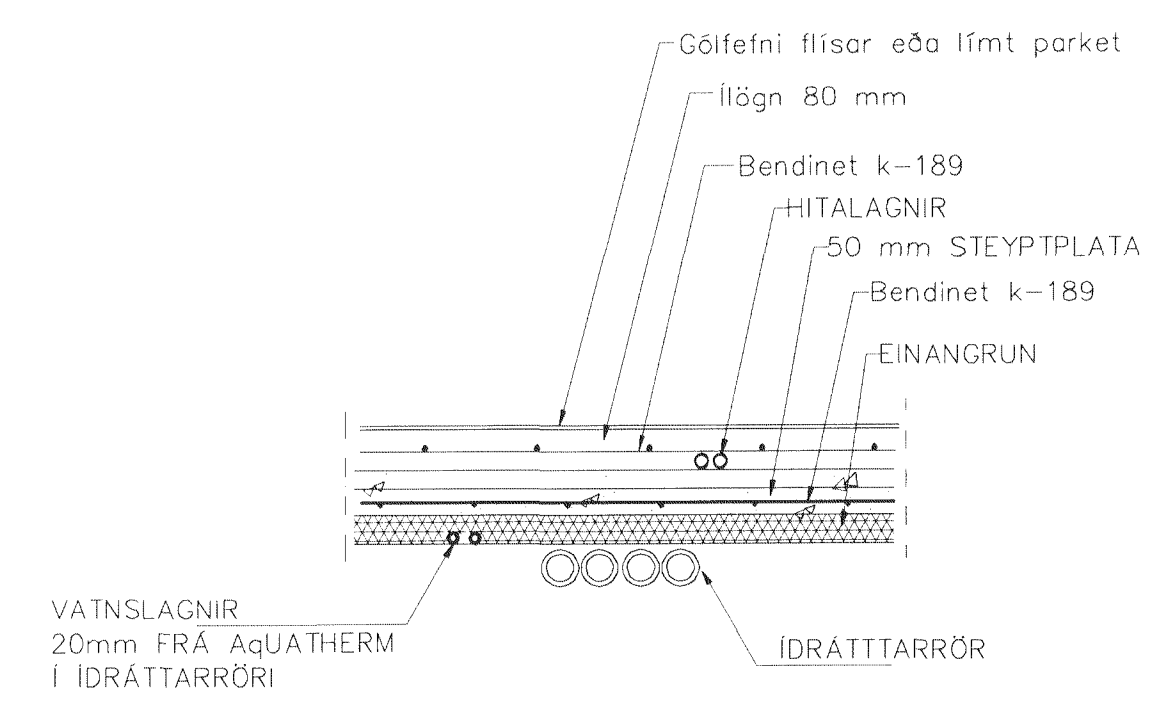

LAGNIR, SNID, 1:20