



LAGNIR, SNID, 1:20

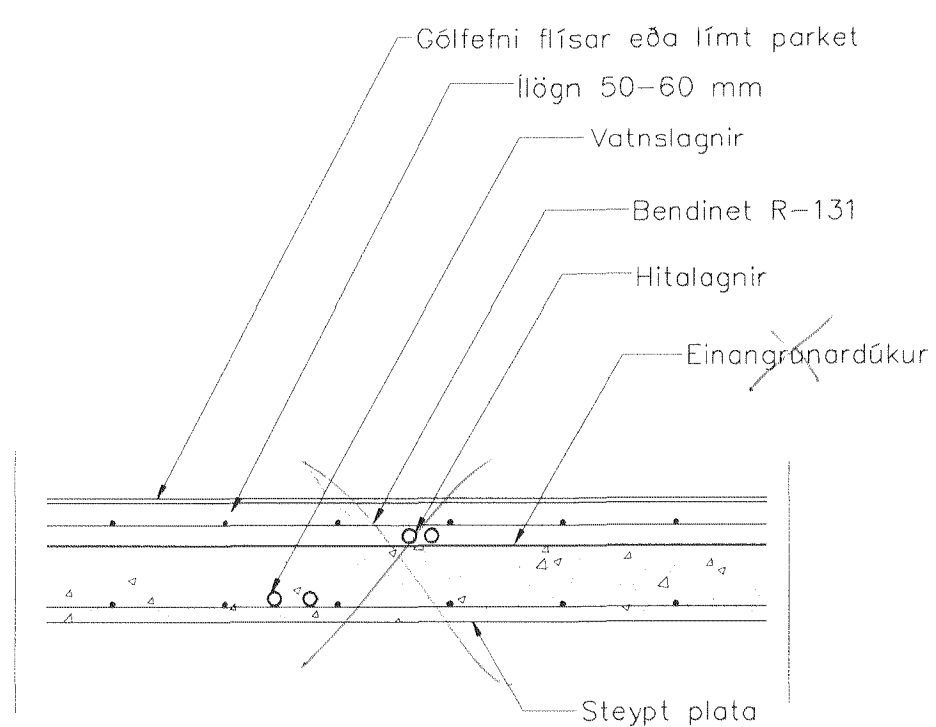

LAGNIR, SNID, 1:20

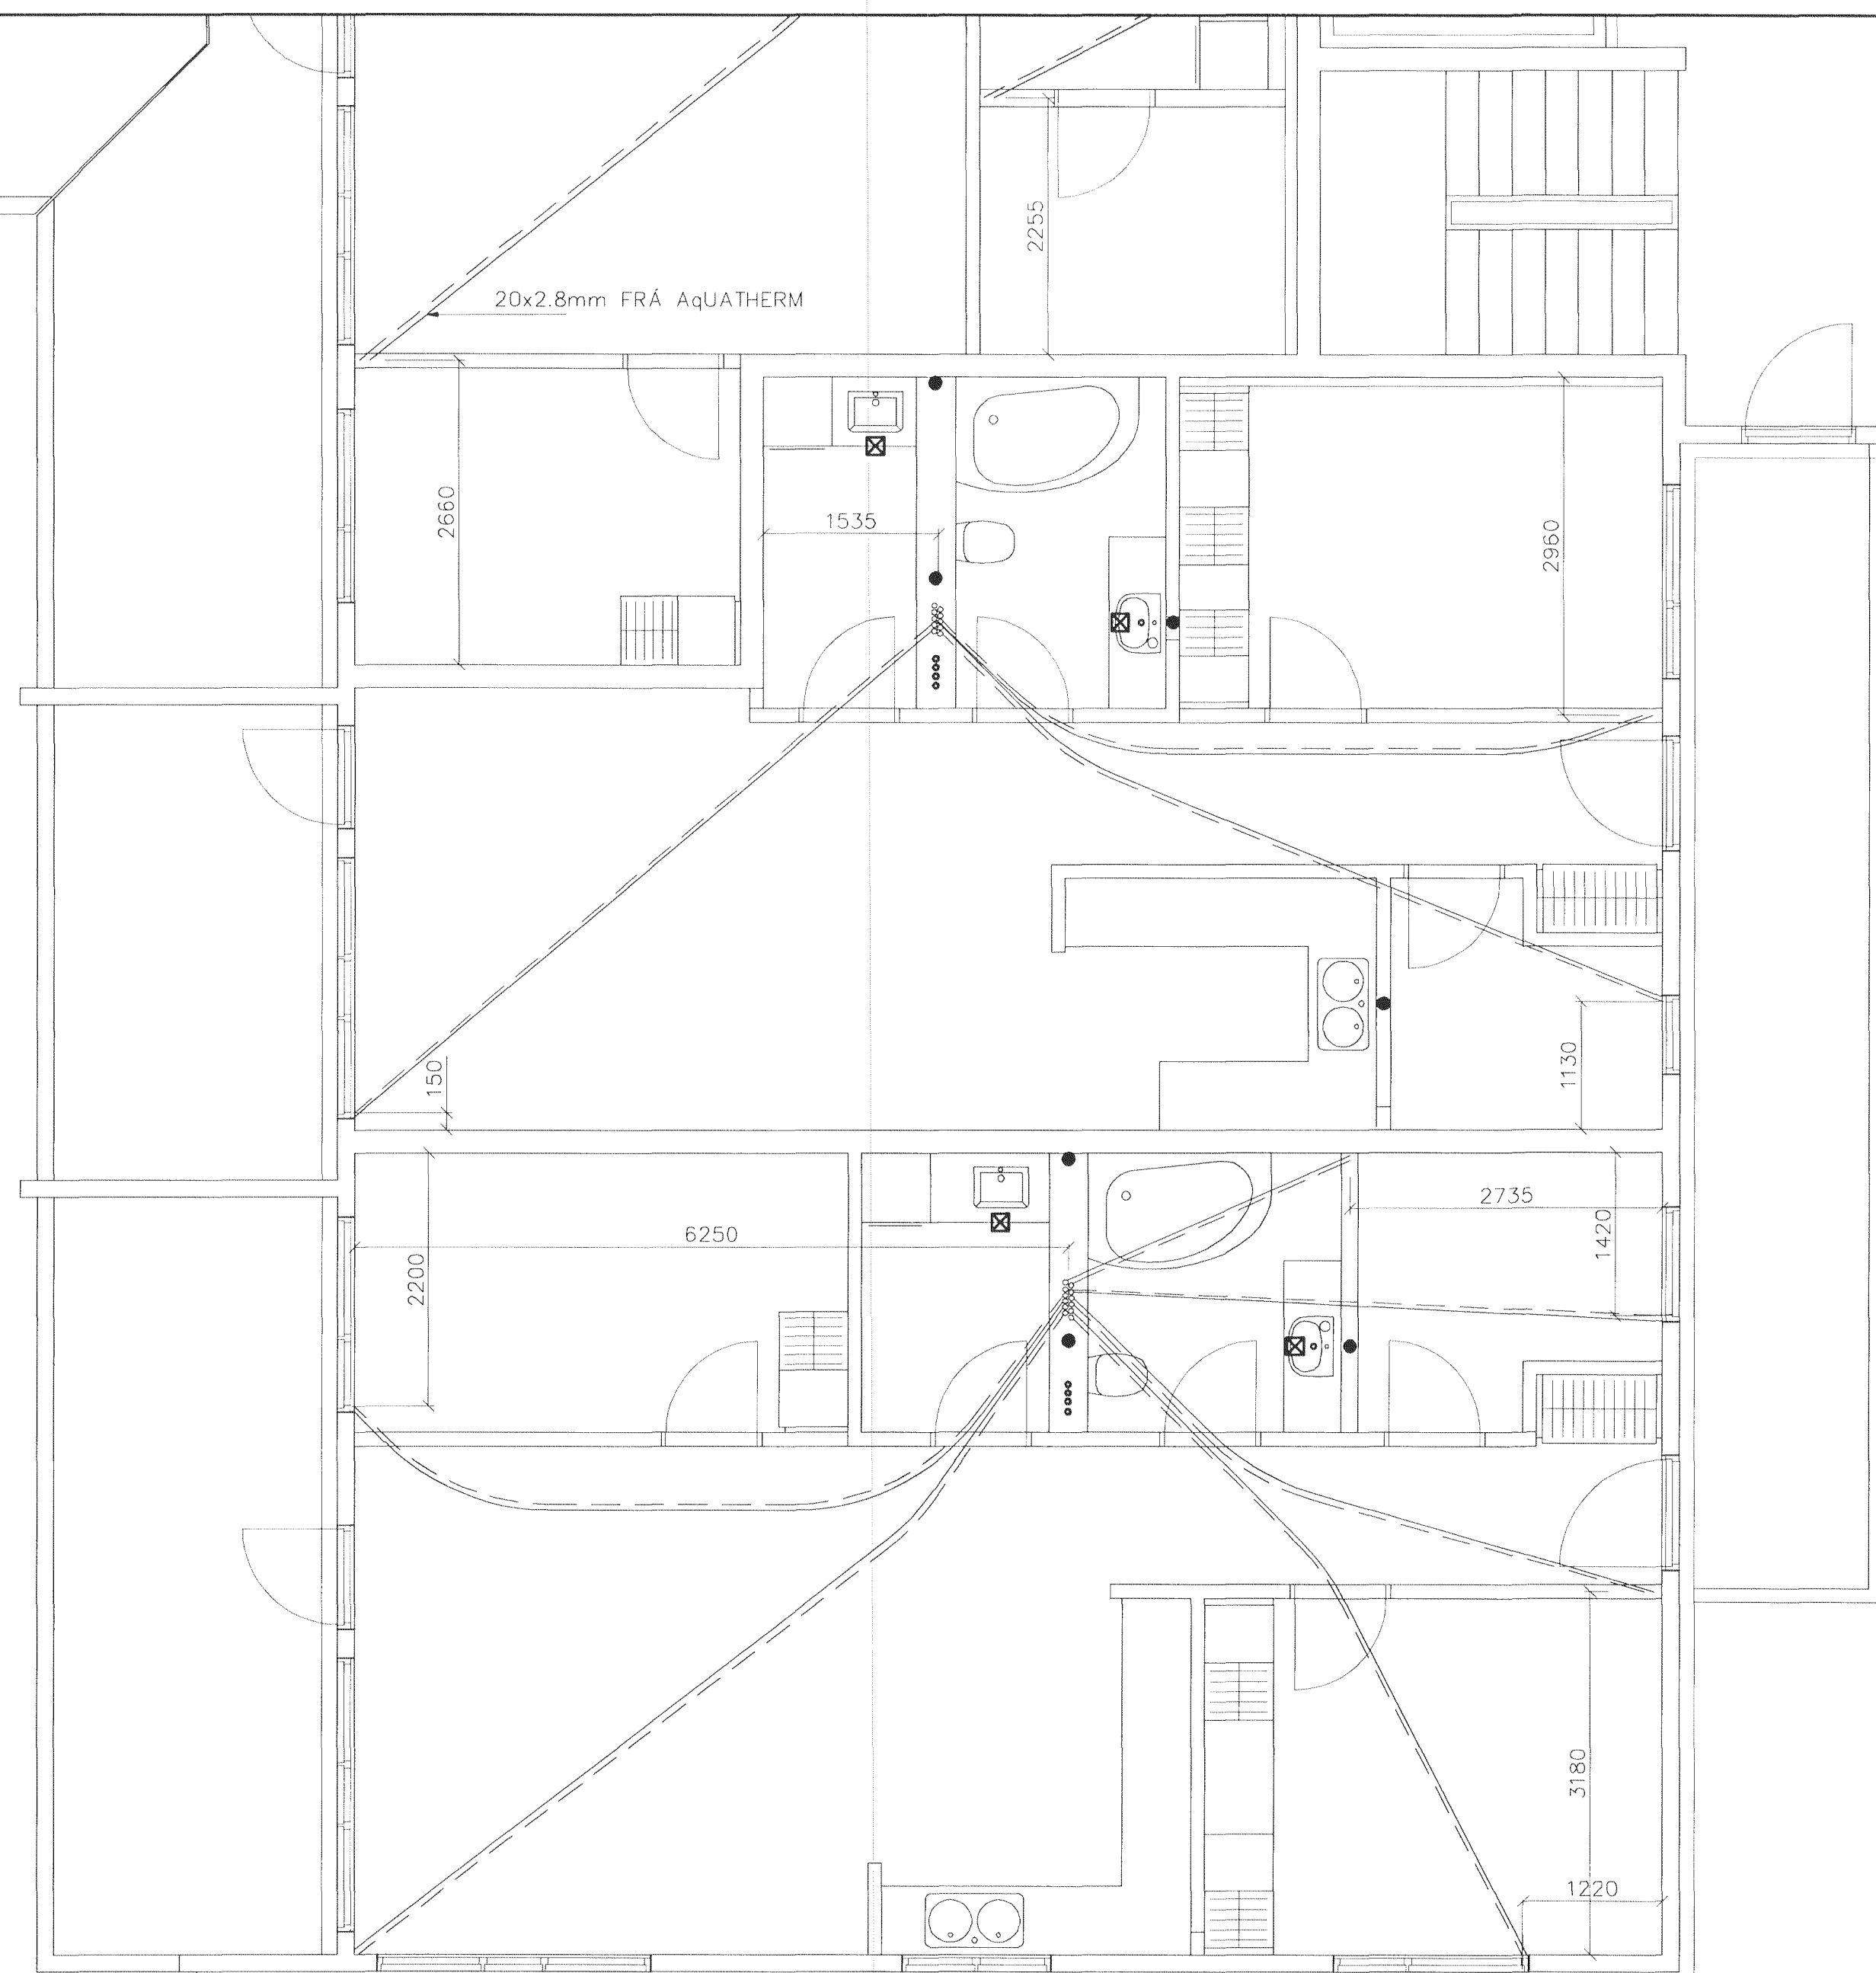

GRUNNMYND 2 HÆÐAR 1:50

HITALAGNIR SKÝRINGAR

HITALAGNIR ERU AqUATHERM 16mm í IDRÁTTARRÖRI NEMA ANNAD SÉ SÝNT
 EINGÖNGU SKAL NOTA LAGNAEFNI VIÐURKENNT AF RANNSÓKNARSTOFNUN BYGGINGARÍÐNADARINS.
 LAGNIR, TENGDÓSIR OG DEILIGRINDUR SKULU VERA FRÁ SAMMA FRAMLEIÐANDA OG PASSA SAMAN.
 SETJA SKAL FESTINGAR Á LAGNIR c/c 150 cm. VIÐ BEYJUR SKAL SETJA 3 FESTINGAR.
 BEYJURADIUS SKAL ÁVALLT VERA STÆRRI EN 5 • YTRA ÞVERMÁL PIPNA.
 ÞRÝSTIÞRÓFUN Á PLASTLÖGNUM SKIPTIST Í 2 LOTUR FYRRI LOTA ER FRAMKVÆMD Í 1 KLUKKUSTUND OG ER ÞRÝSTINGUR 15 BAR FYRIR NEYSLUVATN.
 SEINNI LOTAN ER GERÐ Í BEINU FRAMHALDI AF FYRRI LOTU OG SAMI ÞRÝSTINGUR NOTADUR SEINNI LOTA SKAL STANDA Í 2 KLUKKUSTUNDIR.
 FYLLA SKAL ÚT ÞRÓFUNARBLAD SEM SÝNIR NIÐURSTÖÐUR ÞRÓFUNAR.

Samþykkt þann
 30 AUG 2011
 Byggingarstjórnun (Hafnarfirði)
 E.h. Firdillur S. Gunnlaugsson

01	APRÍL 09	GÓLFHITI BURT,DRÁTTARRÖR	
		SETT Í STAÐIN	G.H.
Br.	Dags.	Eðli breytinga	Sign

ESKIVELLIR 21
 HAFNARFIRÐI

IDRÁTTARRÖR FYRIR HITALAGNIR
 2 HÆÐAR

MKV. 1:50 1:20

DAGS. JAN. 2008

VERK NR. 2717

TEIKN. NR. 2-14B

HANNAÐ SIG. ÞORLEIFSS. KT. 241148-3009

TEIKNAD G.H.

YFIRFARID

TÆKNIPJÓNUSTA SKURBAR ÞORLEIFSSONAR ehf
 STRANDGÖTU 11 220 HAFNARFIRÐI
 Sími 555-4355 FAX 555-2575
 E-mail tsh@skurmat.is
 ÍD: 440993-2536