

SKÝRINGAR:



FRÁGANGUR Á LÓDAMÖRKUM VERÐI GERÐUR Í SAMRÁÐI VIÐ LÓÐARHAFA AÐLIGGJANDI LÓÐA. STÆRÐ OG STAÐSETNING LÓÐA, BYGGINGARREITA OG BÍLASTÆÐA ERU SÝND Á MÆLIBLÖÐUM.

- 2h= HÚS Á TVEIMUR HÆÐUM
- G= REIKNUÐ HÆÐ Á GÖTU, GANGSTÉTT, -STÍG EÐA LÓDAMÖRKUM
- L= LANDHÆÐ VIÐ LÓDAMÖRK (LEIÐBEINANDI)
- H= HÆÐ Á AÐKOMUGÓLFI - SJÁ SKILMÁLA
- Fr= TENGIHÆÐ Á OFANVATNSFRÁRÆSI
- Fs= TENGIHÆÐ Á SKÓLPFRÁRÆSI

BAKRÁSARVATN HITAVEITU SKAL VEITA Í REGNVATNSFRÁRÆSI. NEYSLUVATNSHEIMÆÐAR ERU Ø32 mm PE100, NEMA ANNAÐ SÉ SÝNT Á TEIKNINGU. TENGIHÆÐ NEYSLUVATNSHEIMÆÐAR ER AÐ ÖLLU JÖFNU 1,2 m UNDIR YFIRBORDI LANDS.

- NEYSLUVATNSHEIMÆÐ (MEÐ LOKA)
- REGNVATNSFRÁRÆSI
- SKÓLPFRÁRÆSI
- NÚMER LÓÐAR
- HÚSAGERÐ, SJÁ SKILMÁLA
- NÚMER AÐLIGGJANDI LÓÐABLAÐA

SJÁ JAFNFRAMT SKIPULAGSUPPDRAÐT OG SKILMÁLA

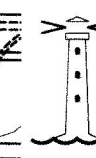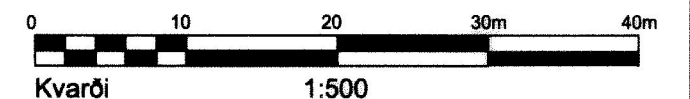

HAFNARFJARÐARBÆR SKIPULAGS- OG BYGGINGARSVIÐ

ESKIVELLIR 21 OG KVISTAVELLIR 44	
HÆÐABLAÐ 25,218,4	
Teikn.nr.: 413,064	
Mælt: VSB	Samþykkt: HS
Hannað: VSB	M.kv.: 1:500
Teiknað: EJ	Dags.: 24.8.2017
Breytt: ÁGÚST 2017, HÆÐABLAÐ FRÁ VSB DAGS.08.12.05	
UPPFÆRT HJÁ SKIPULAGS- OG BYGGINGARSVIÐI	
HAFNARFJARÐAR	Blaðst.: A3

BREYTINGAR:

Breyting A: 21.12.05/SV: Númering nr. 44
Breyting B: 12.04.06/SV: Hæðir á lóðamörkum við Eskivelli 21 og Kvistavelli 44, staðsetning og tenging heimæða He220

Breyting C: 10.07.06/HKB: Hæðir á lóðamörkum við Eskivelli 21 og Kvistavelli 44

Breyting D: 16.04.09 RS: Innkeyrslum að Eskivöllum 17-21 fjölgað og stoðveggur reistar á lóðamörkum Eskiv. 19 og 2, samp. af skipulags- og byggingarráði 13.01.2009
Breyting E: Breytt deiliskipulag samp. af skipulags og byggingarfulltrúa 22.7.2009, óðlaðist gildi 26.8.2009, innkeyrsla Eskivöllum 21 færð til suðurs, staðsetning sorpkassa