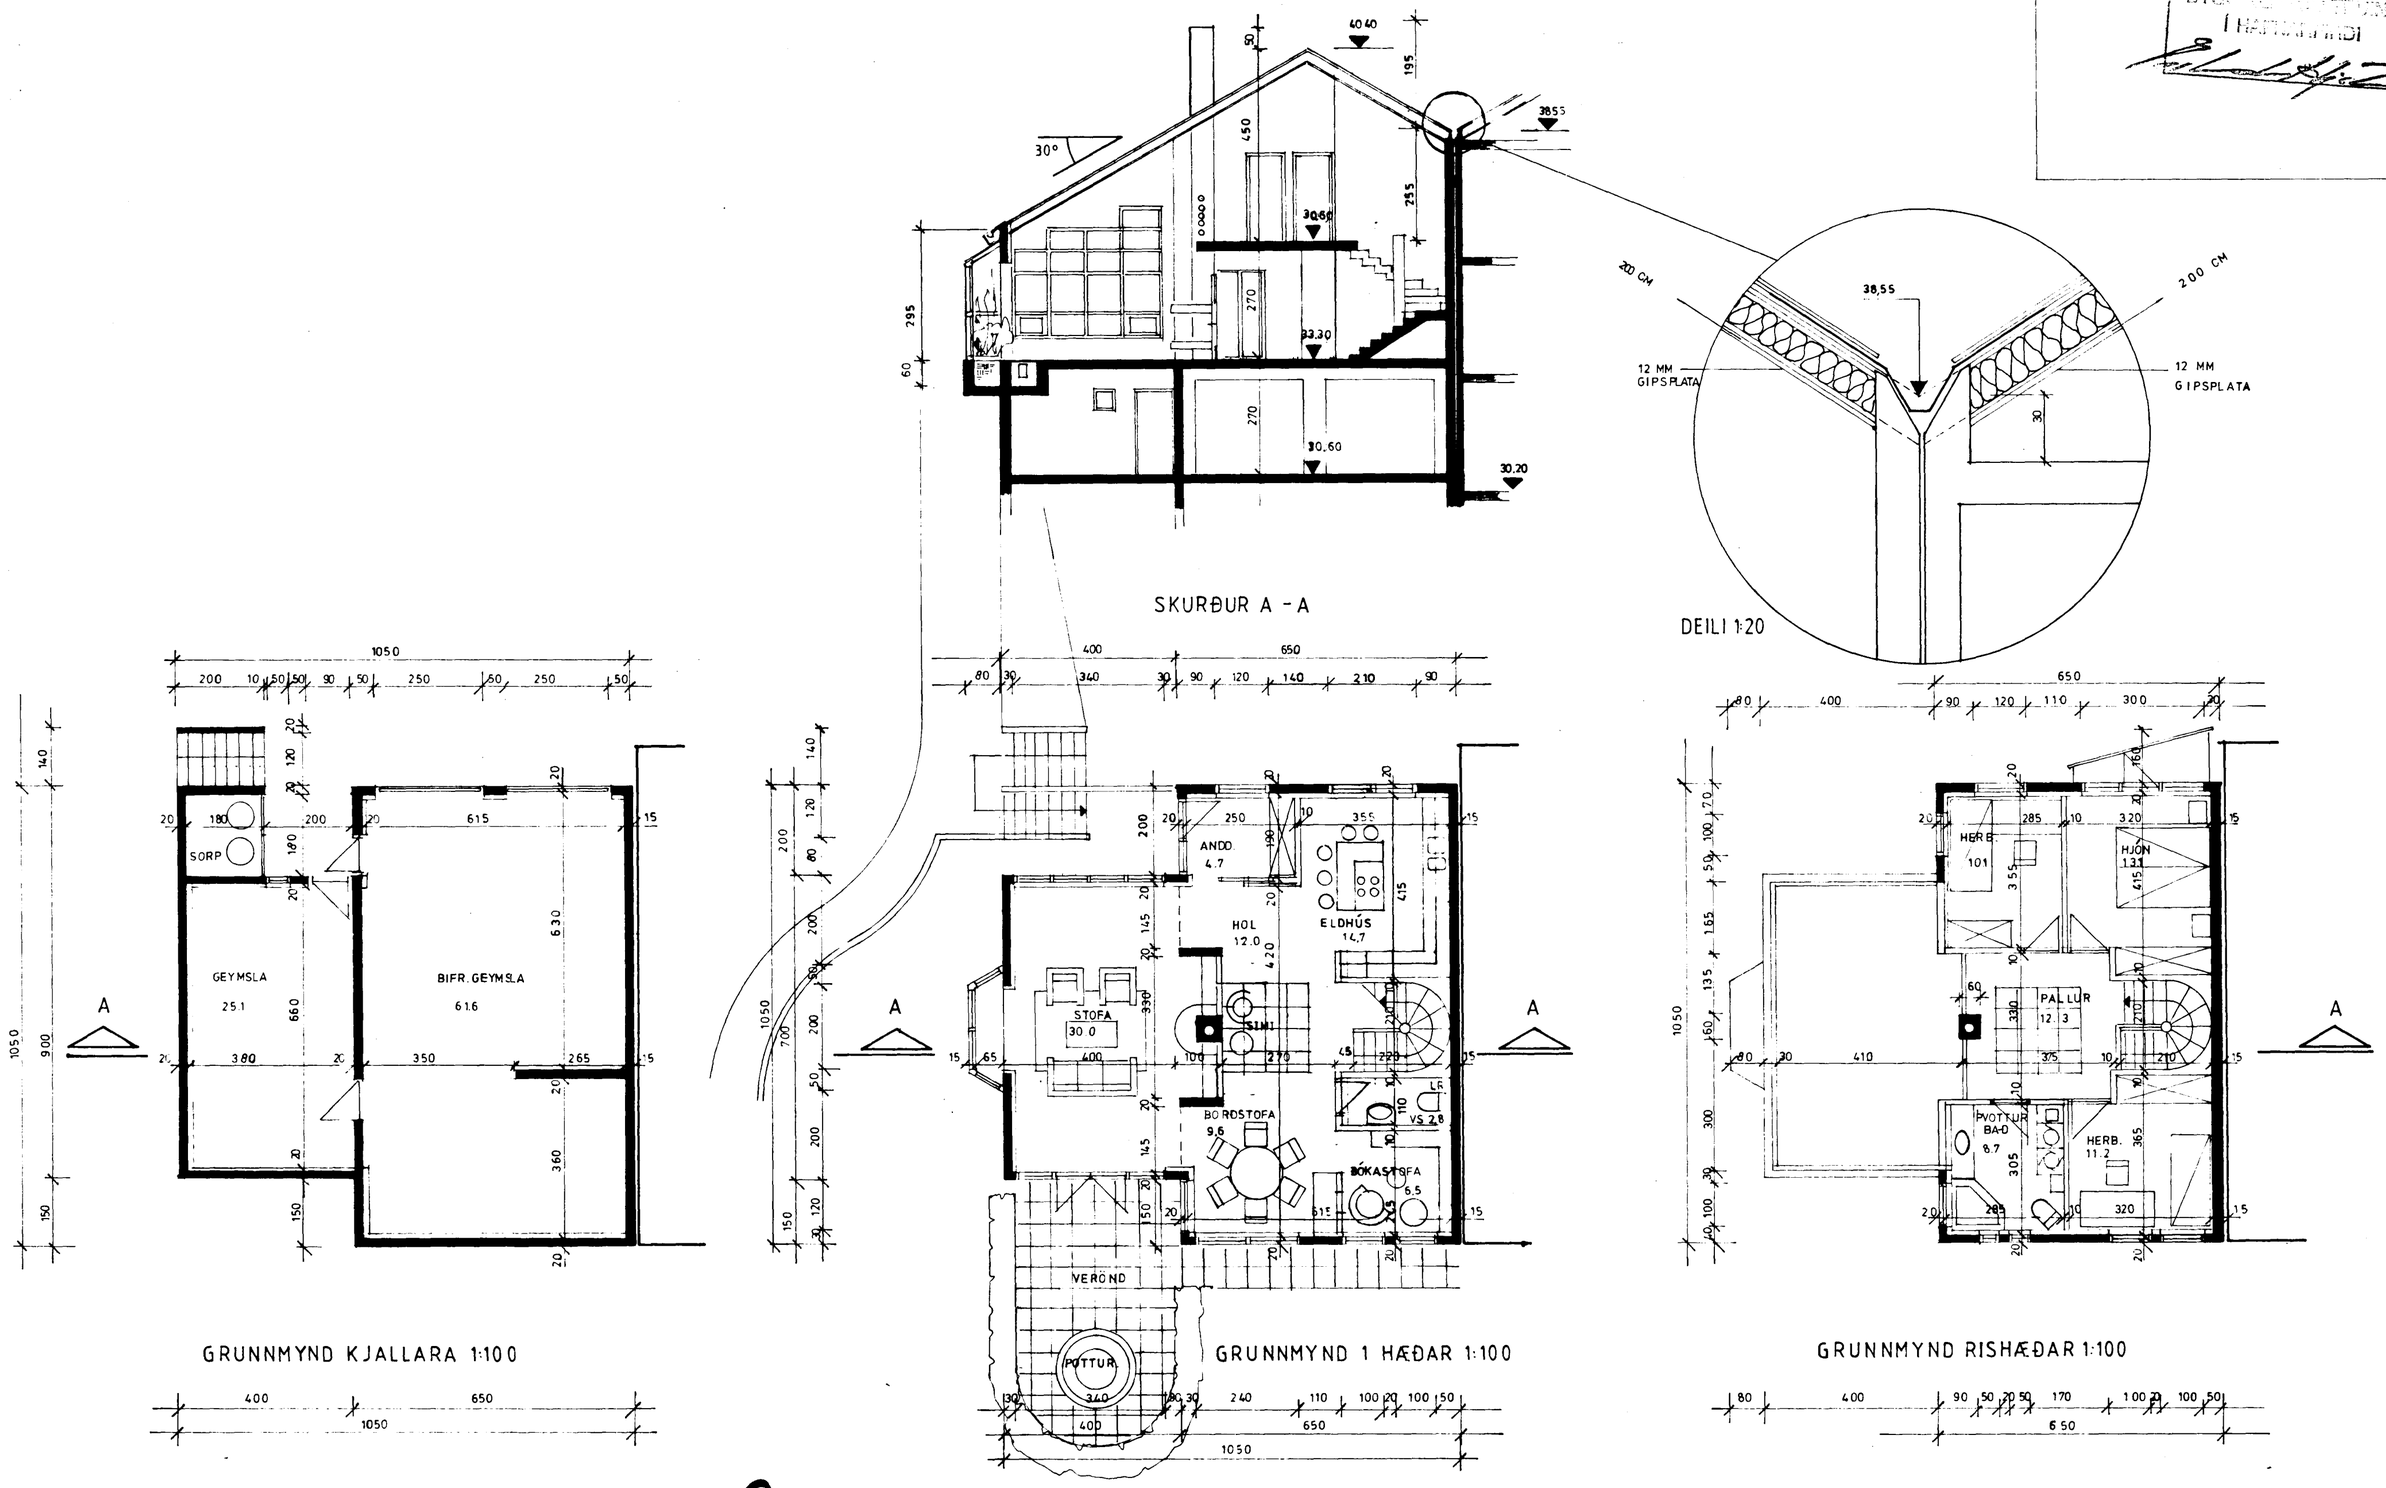

Samþykkt á fundi bygginganefndar þ. 8 / 10 1991
BYGGINGAFULLTRÚINN
Í HAFNARFIRÐI

A3 ARKITEKTAR
JAKOB E. LINDAL ARKITEKT FAI
HAMRABORG 7, 200 KÓPAVOGI S. 45244

20-09-91
BREYTT FYRIRKOMULAG
ELDHÚSS, VS, PVOTTAHÚSS
OG GLUGGA Á NORÐURHLIÐ

EYRARHOLT (8)10 HAFNARFIRÐI
GRUNNMYNDIR OG SKURÐMYNDIR, 1:100
21-04-90 28-06-90, 19-10-90, 20-09-91

102