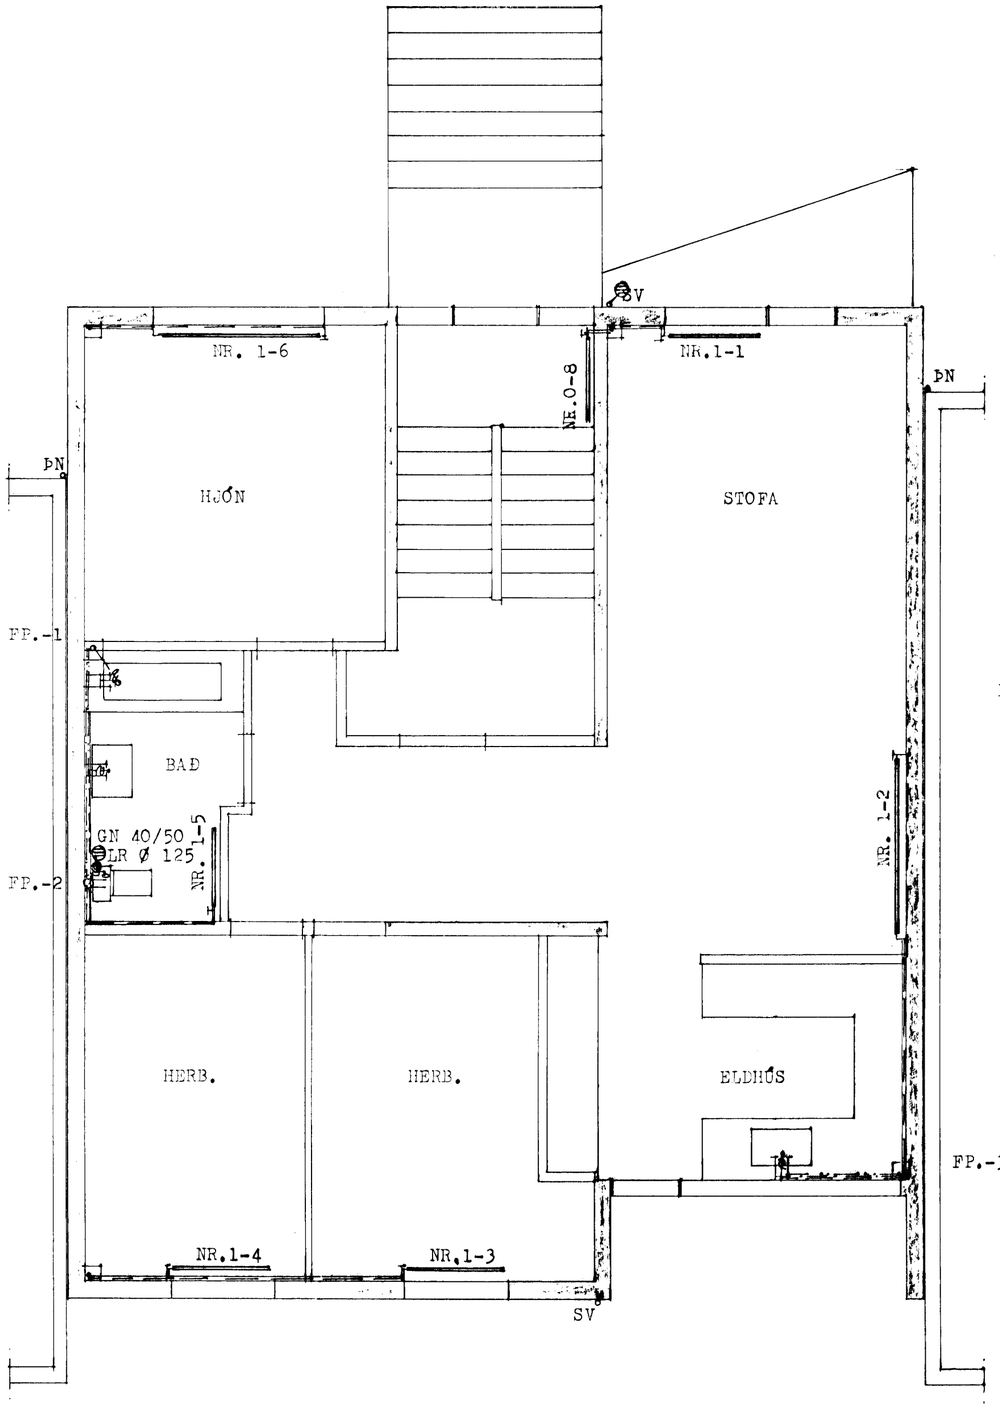

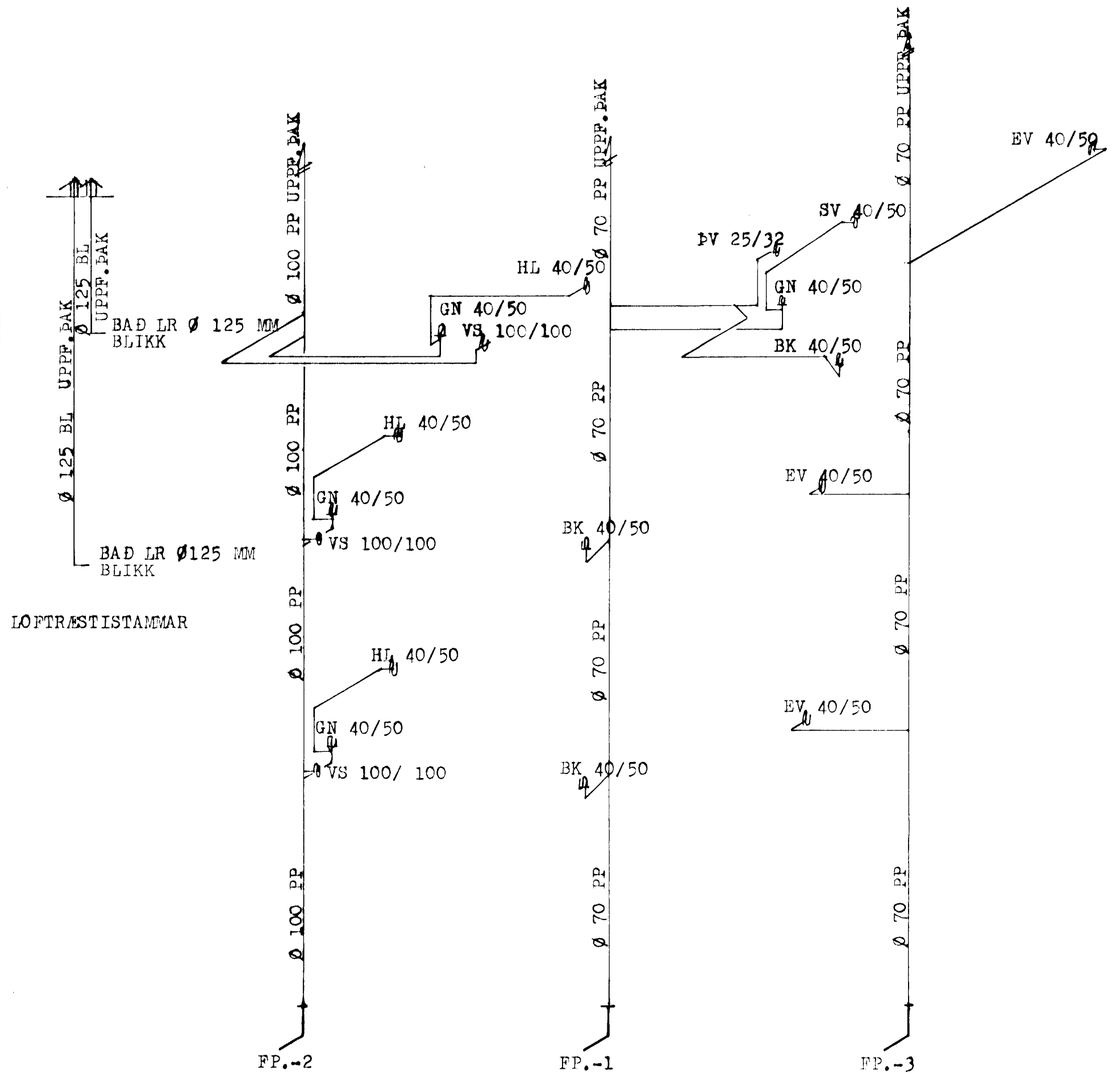

ÁSKILÐ, ELDRI TEIKNING ÓGILD

HAFNARFJARÐARKAUPSTAÐUR

25 APR. 1994

BREYTT Í MARS 1995

HERMANN ISEBARN MTFÍ		
EYRARHOLT NR.12, HAFNARFIRÐI		
MÁL	1:50	FRÁRENNSLIS, VATNS OG HITALAGNIR GRUNNMYND 1.HÆÐAR
DAGS.	OKT. 1991	
BLAÐ	4	Hermann Ísebarn