



Samþykkt á fundi byggingar-
nefndar þ. 5.12.1991
EYRARHOLT 14
I HAFNARFIRÐI

Úr Gildi

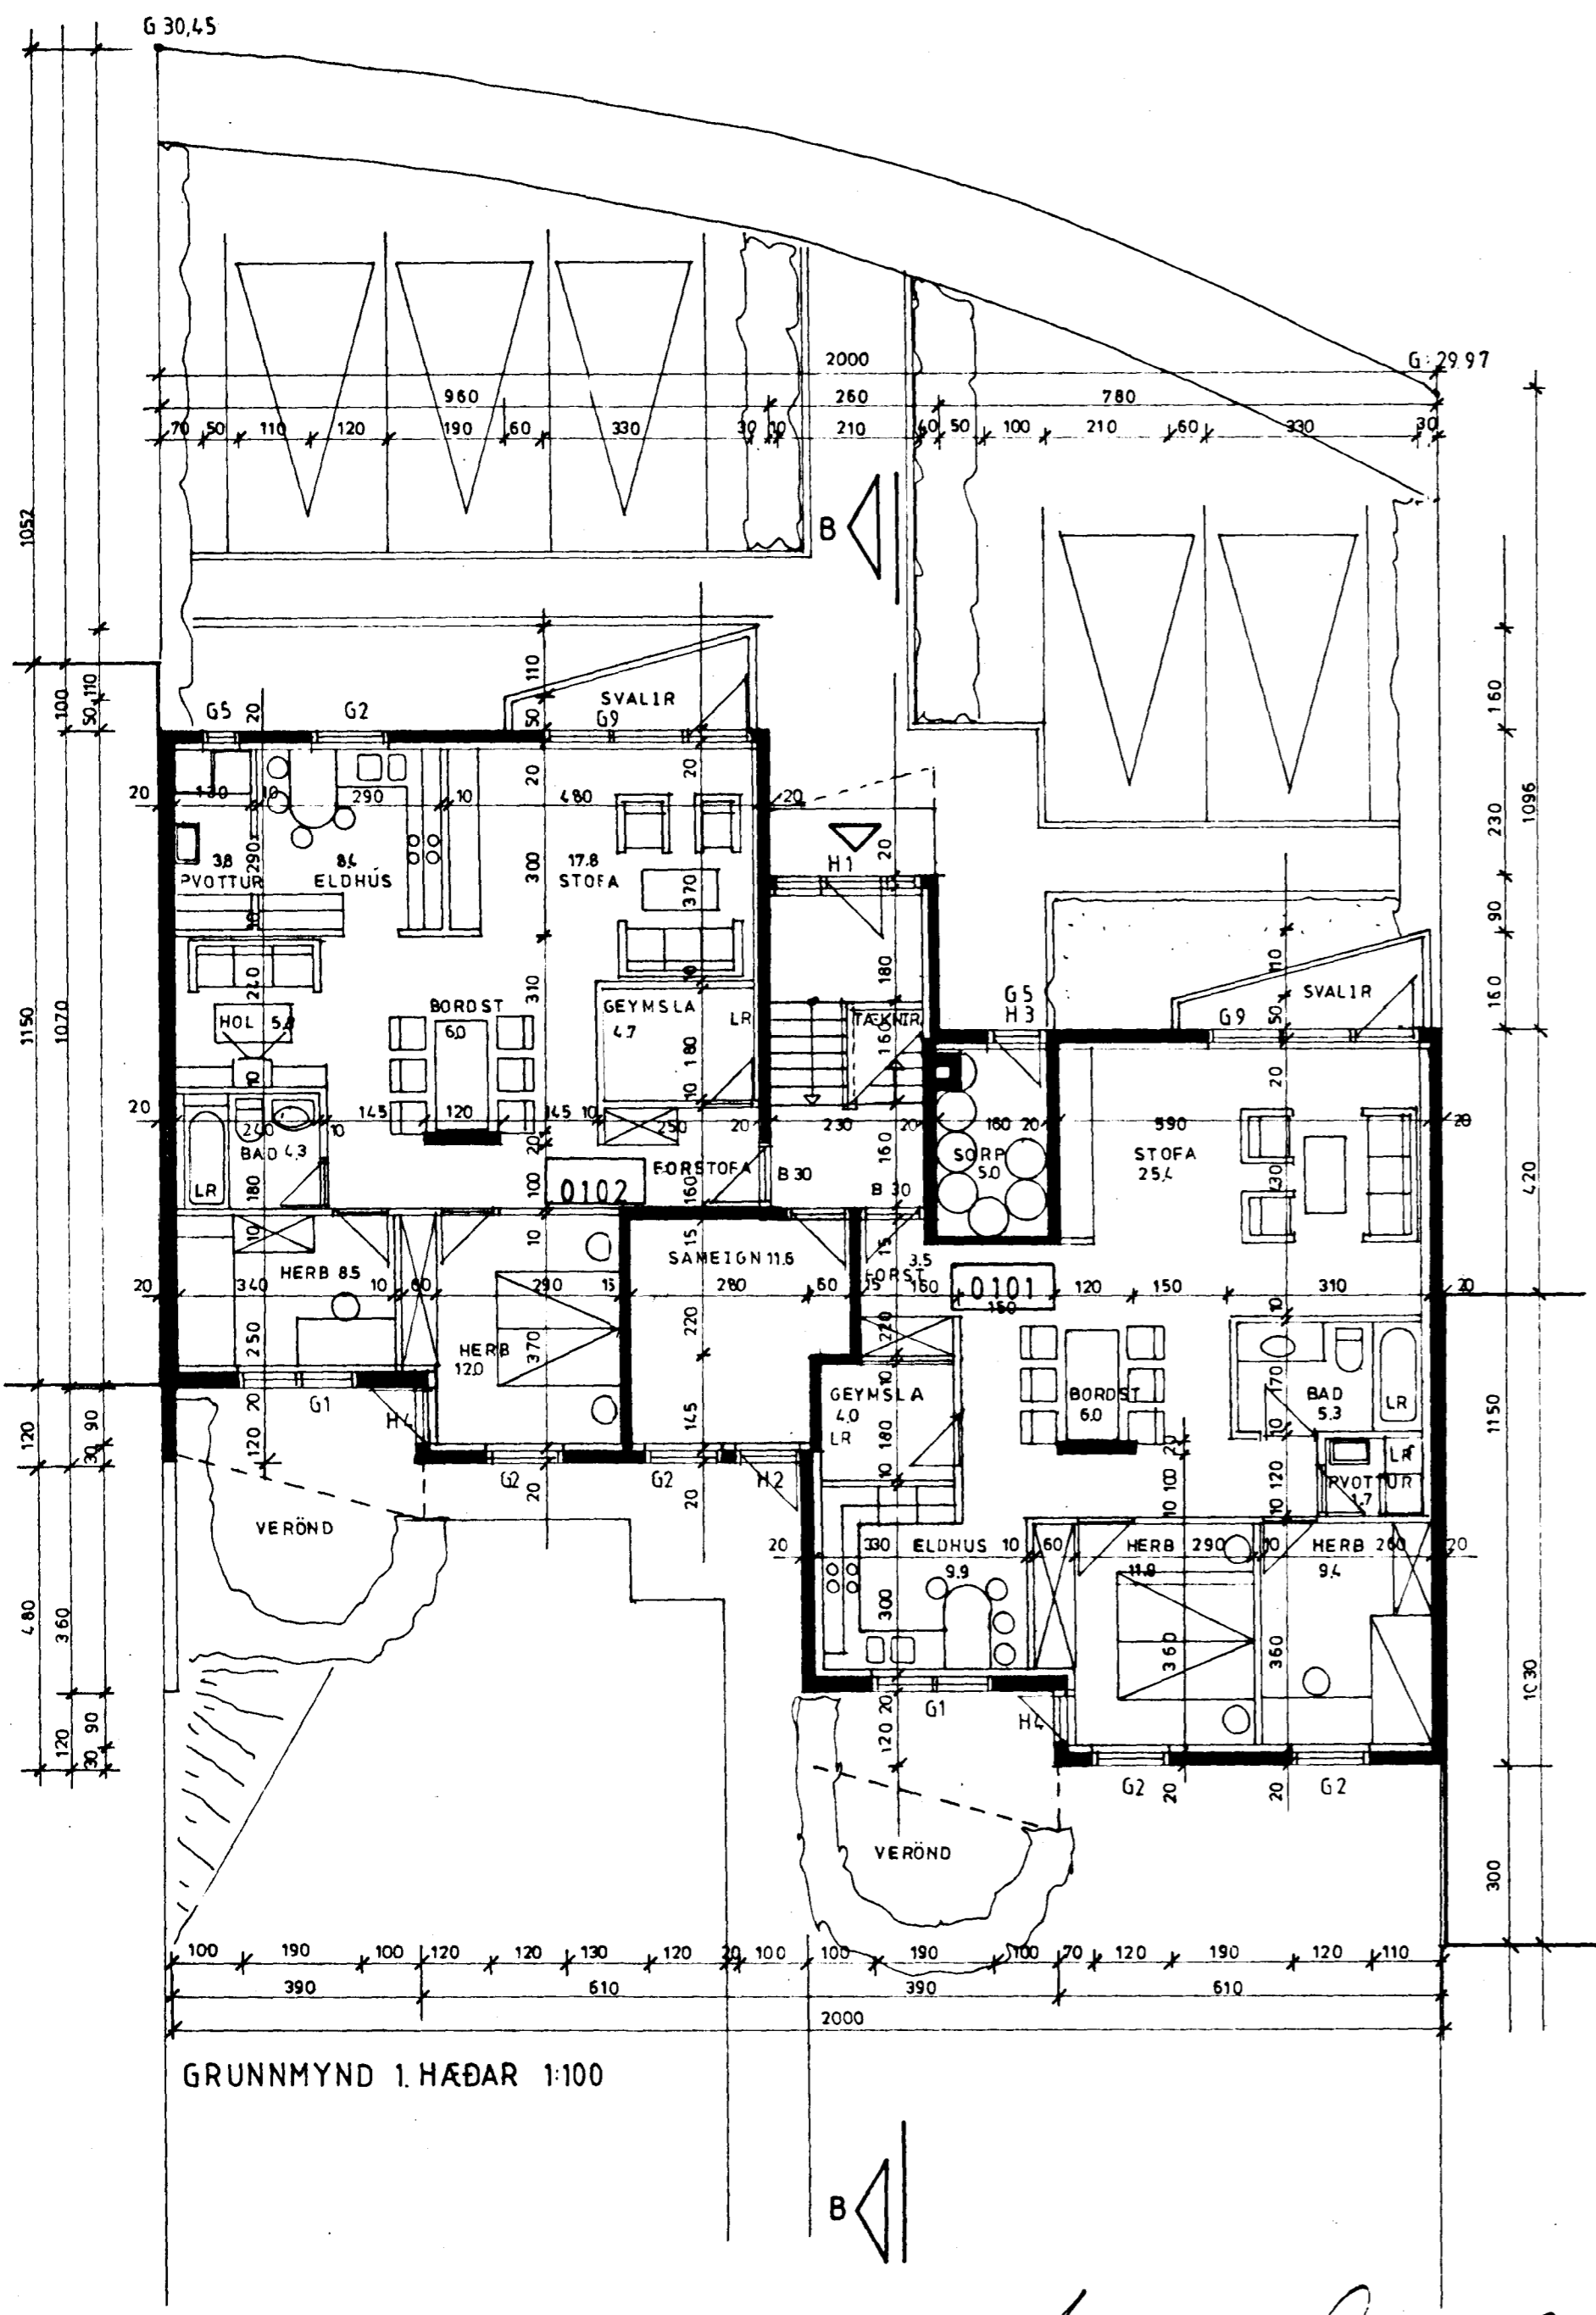

GRUNNMYND 1. HÆÐAR 1:100

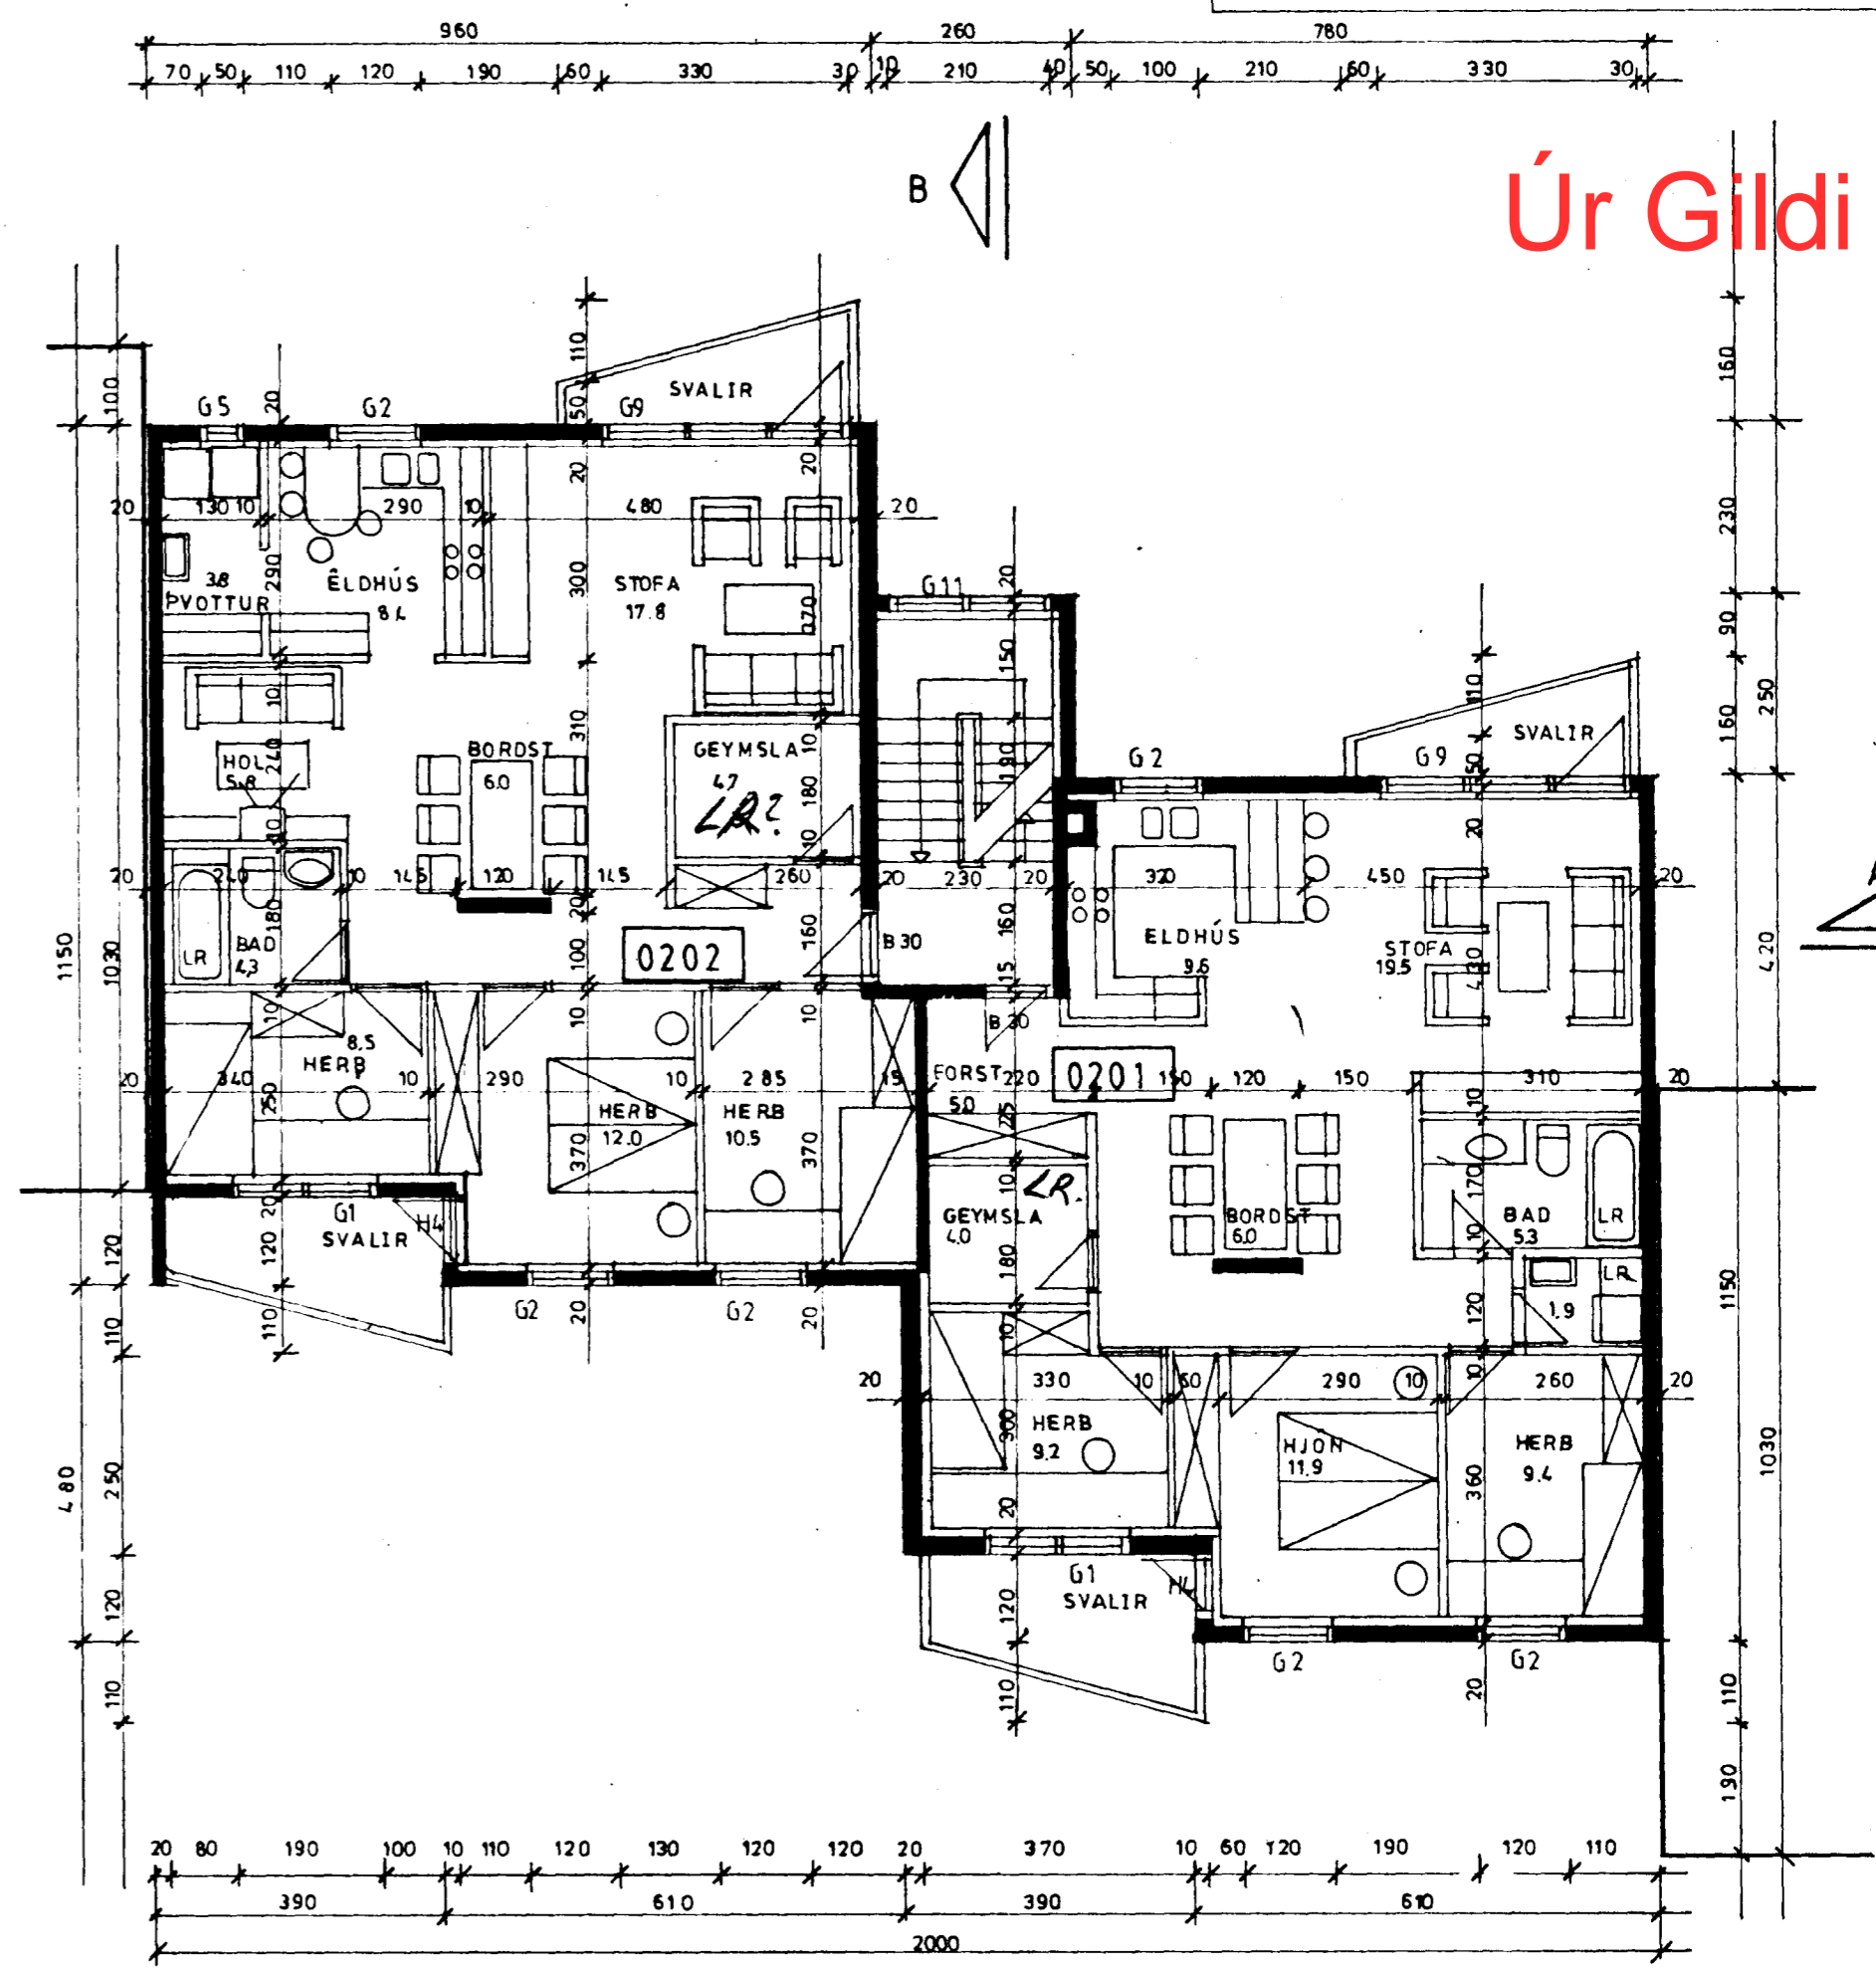

GRUNNMYND 2. HÆÐAR 1:100

Jakob Lindal