
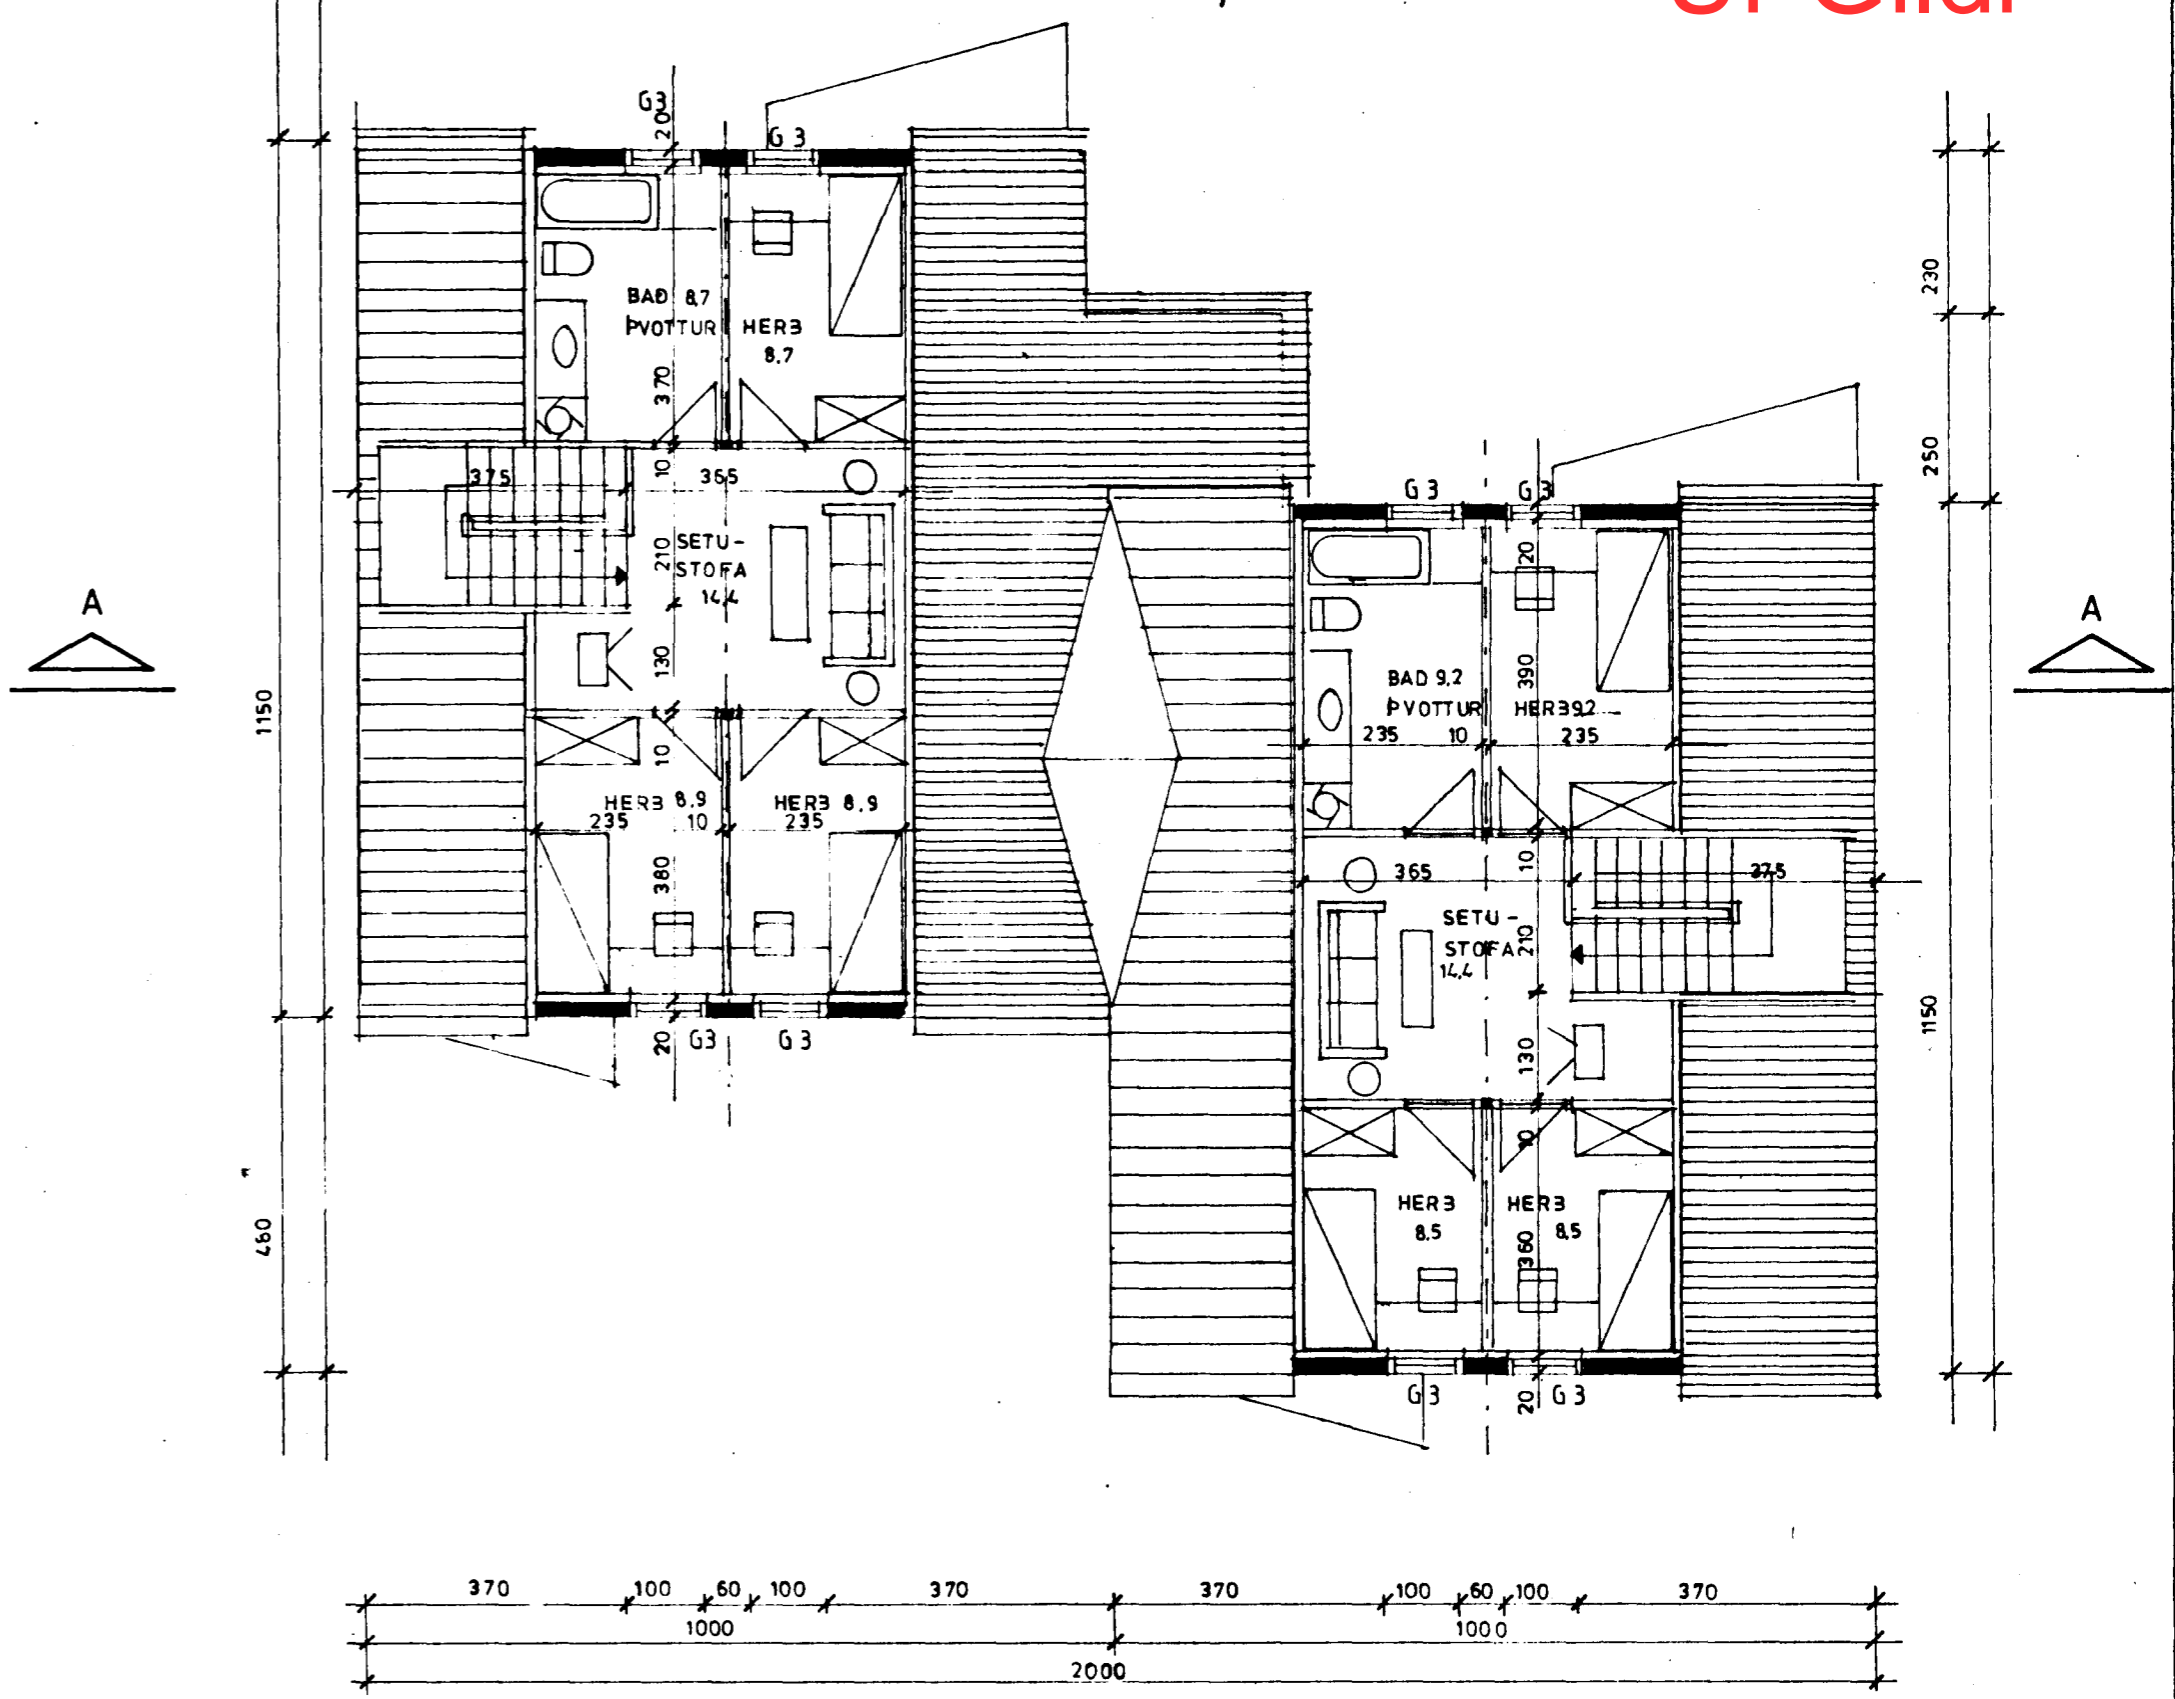
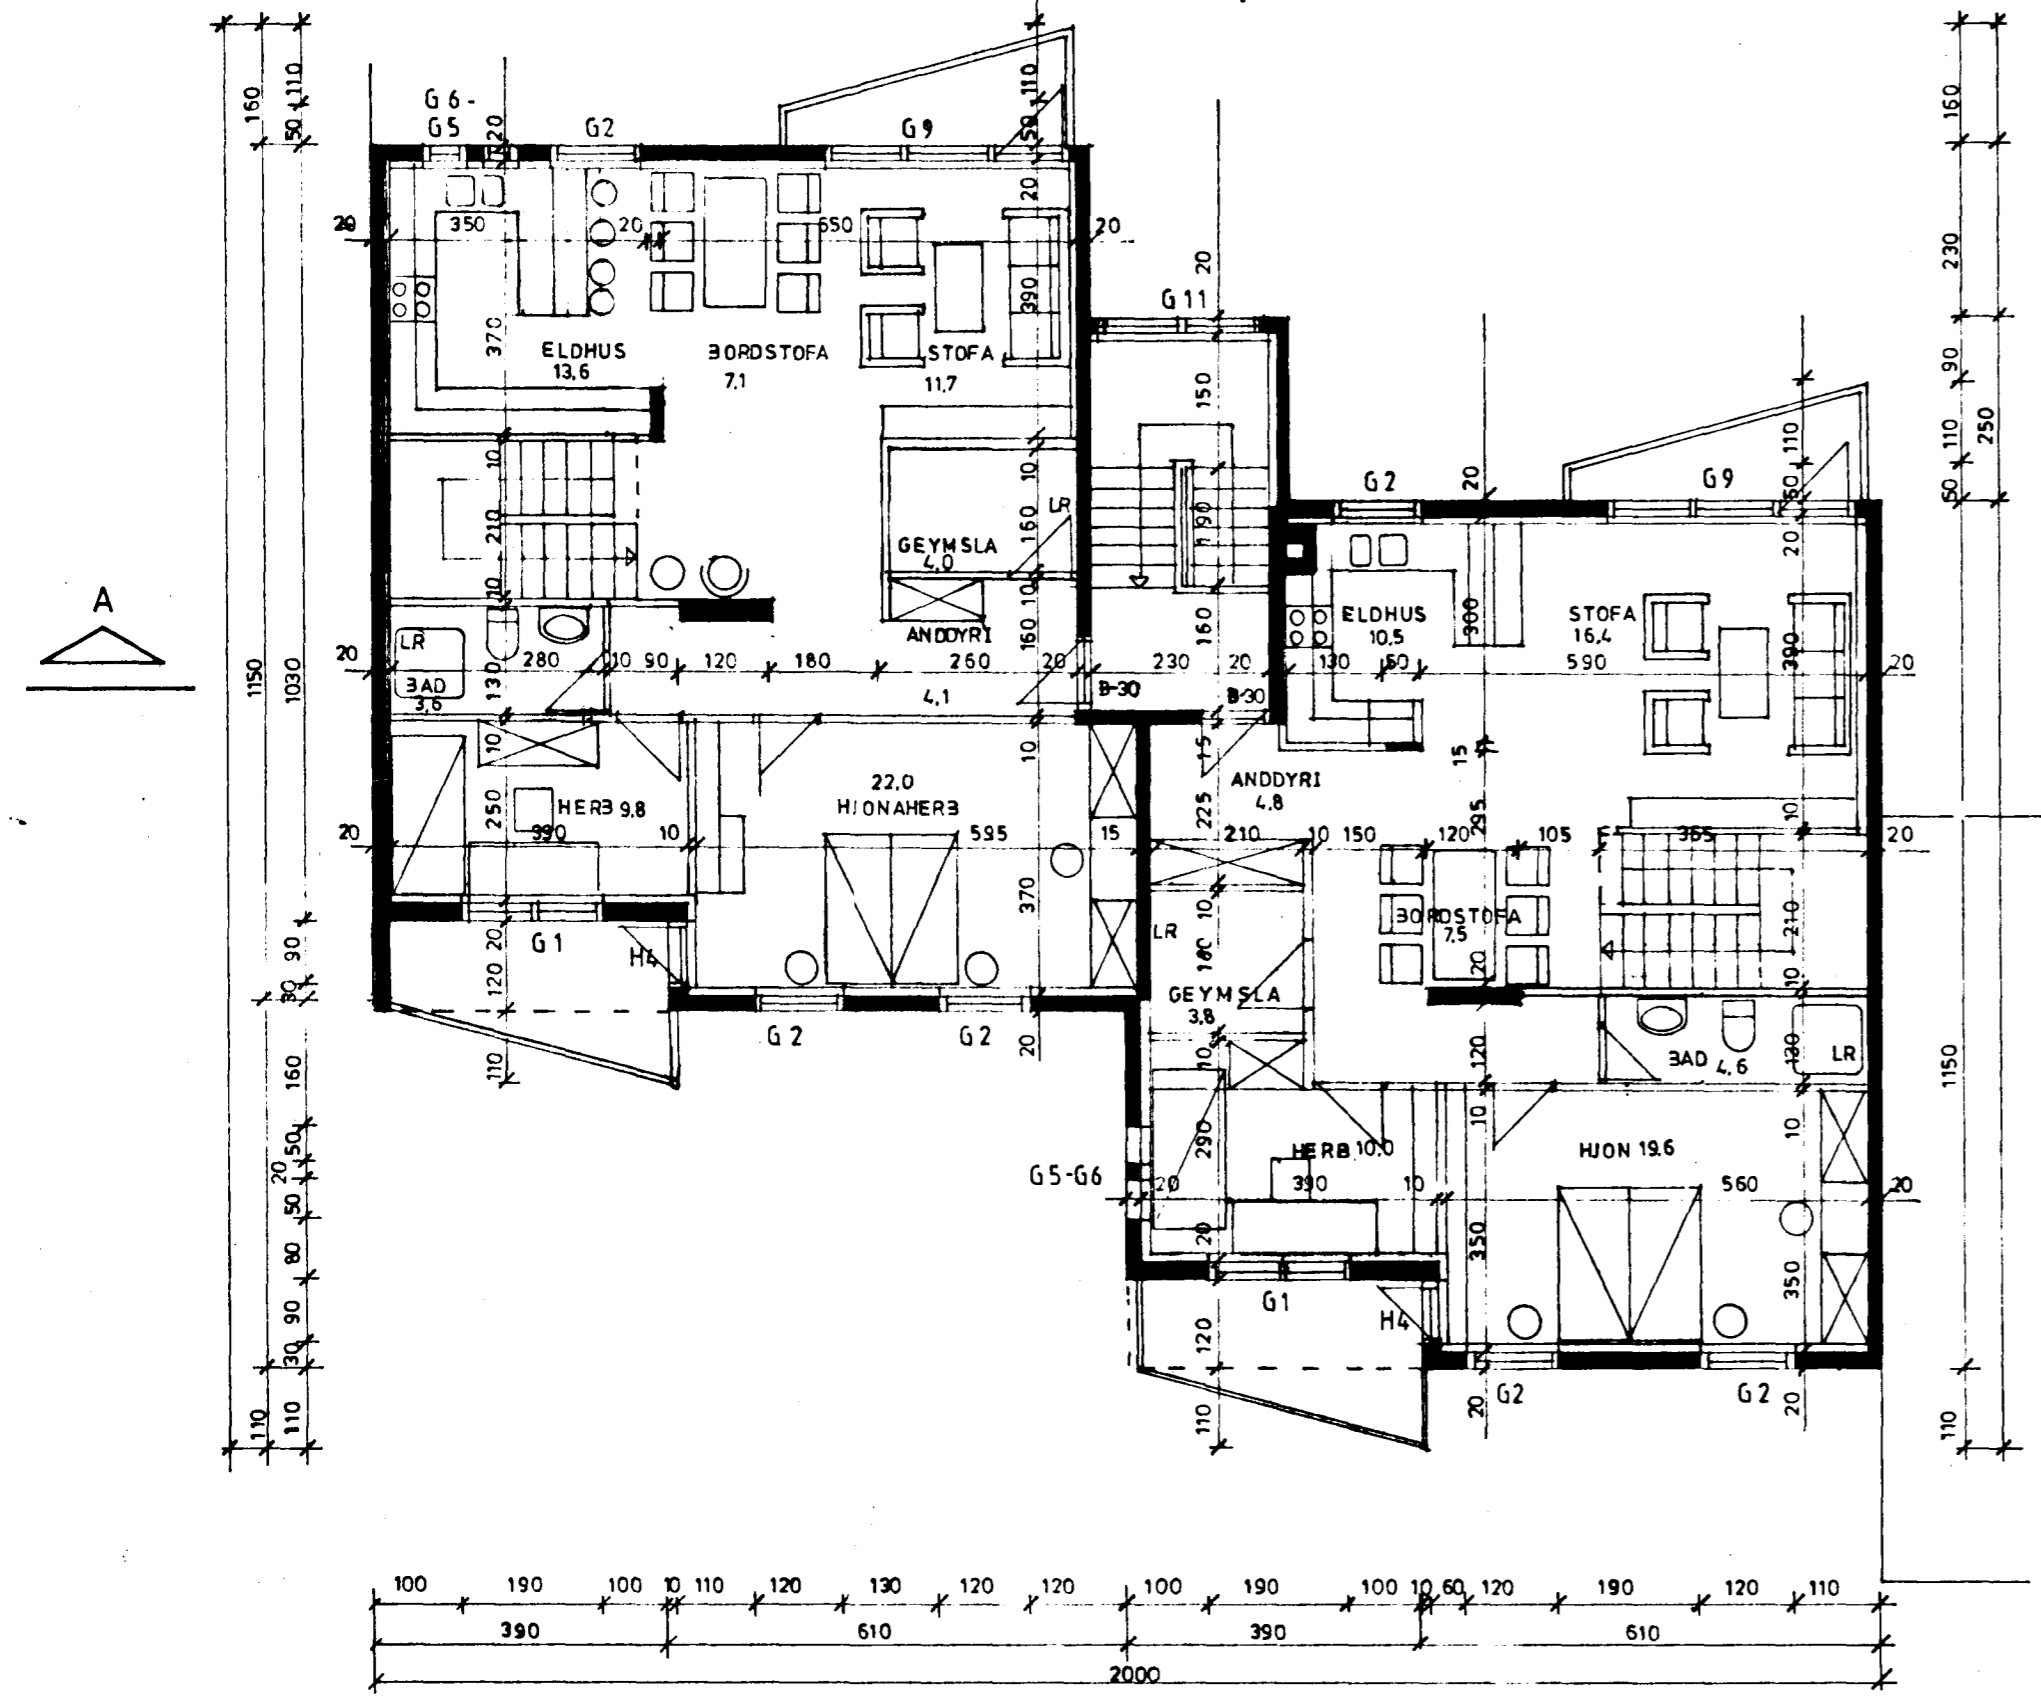
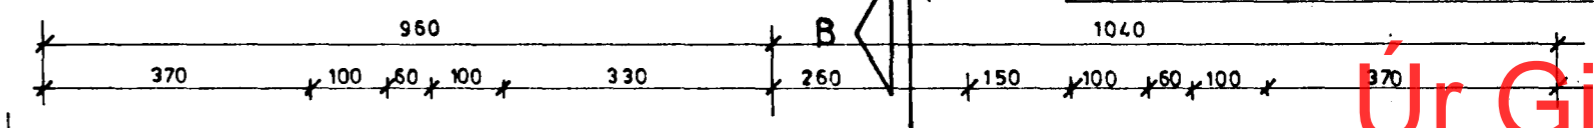


Sampylit á fundi bygginga
ráðs nrp. 5/2-92
DYGGI HOFFMANN
I BARNHÖRNI

Úr Gildi

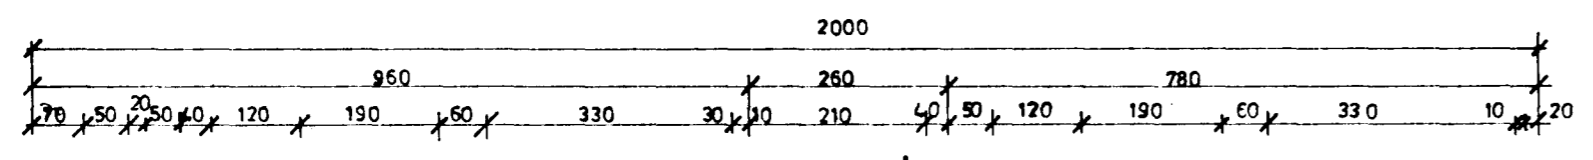

GRUNNMYND 3 HÆÐAR, 1:100

GRUNNMYND RISHÆÐAR, 1:100

A3 JAKOB E. LINDAL ARKITEKT FAI
ARKITEKTAR MAMRABORG 7, 200 KÓPAVOGI S. 45244

Jakob E. Lindal

EYRARHOLT 14, HAFNARFIRÐI
GRUNNMYNDIR 1:100
05-12-91

303