



Samþykkt á fundi byggingar-
nefndar þ. 1/4 92
BYGGINGARFULI TRÚNNI
I HAFNARFIRÐI

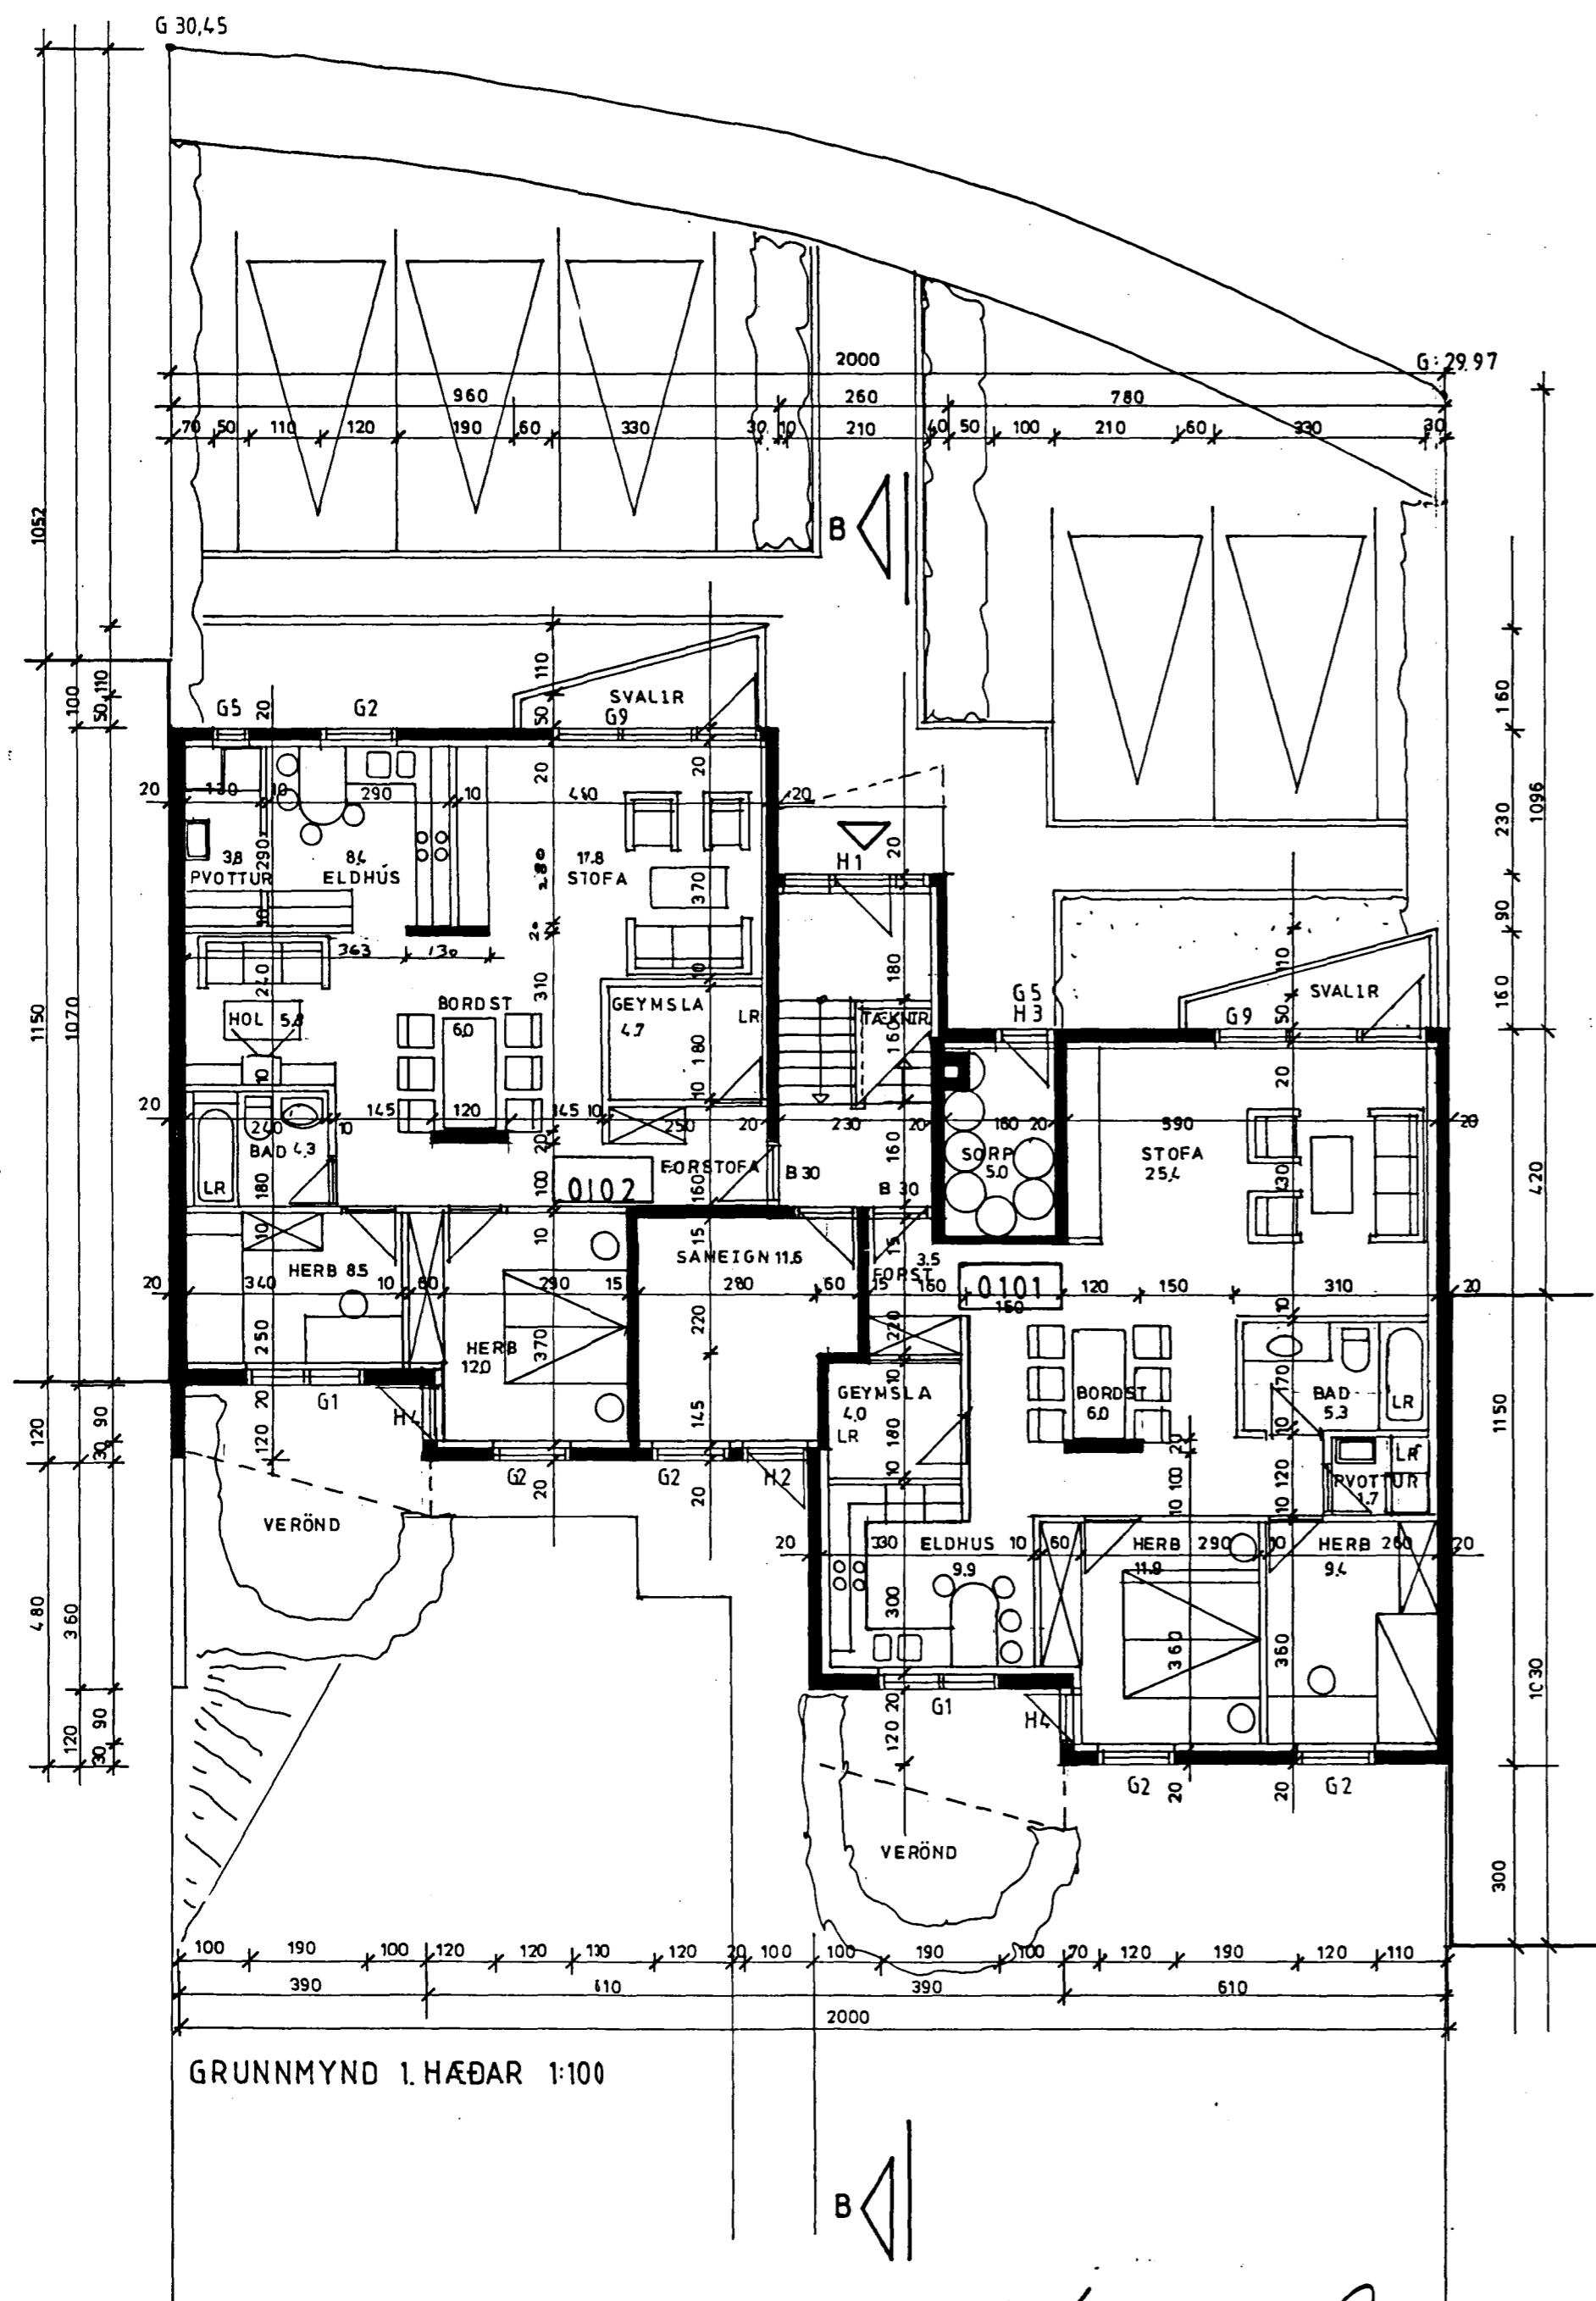

GRUNNMYND 1. HÆÐAR 1:100

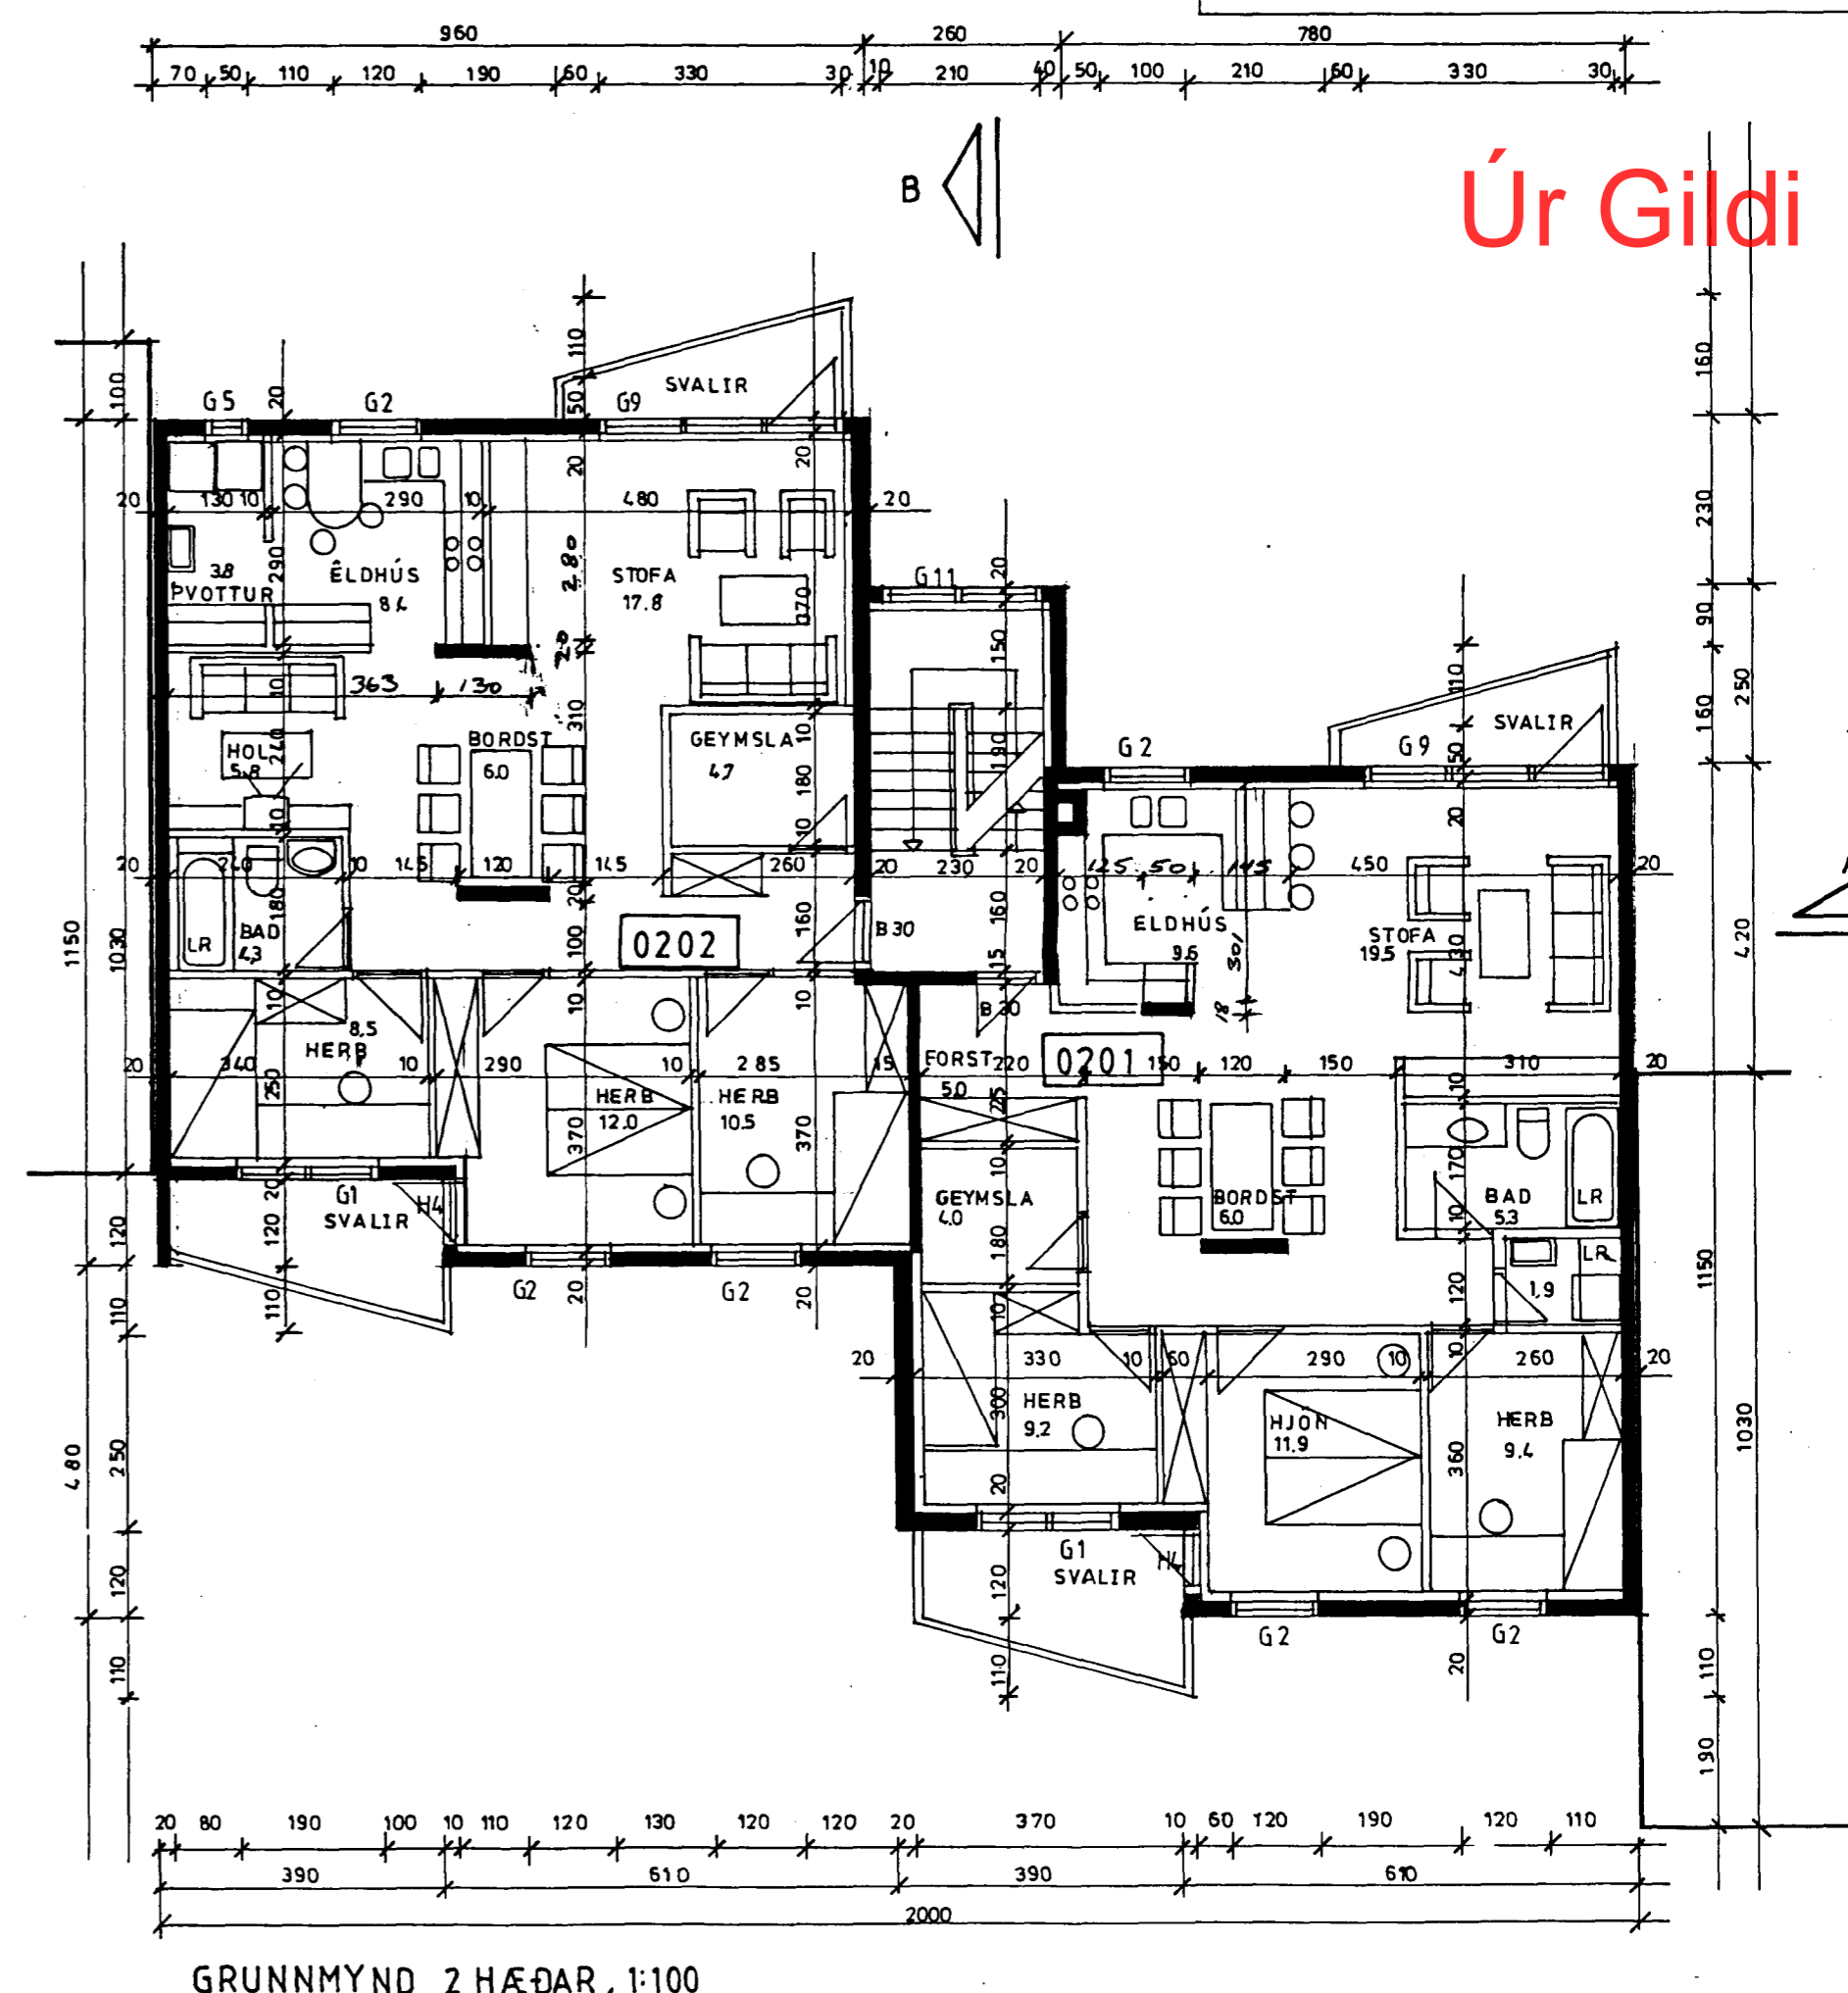

GRUNNMYND 2 HÆÐAR, 1:100

Úr Gildi

Jakob Lindal