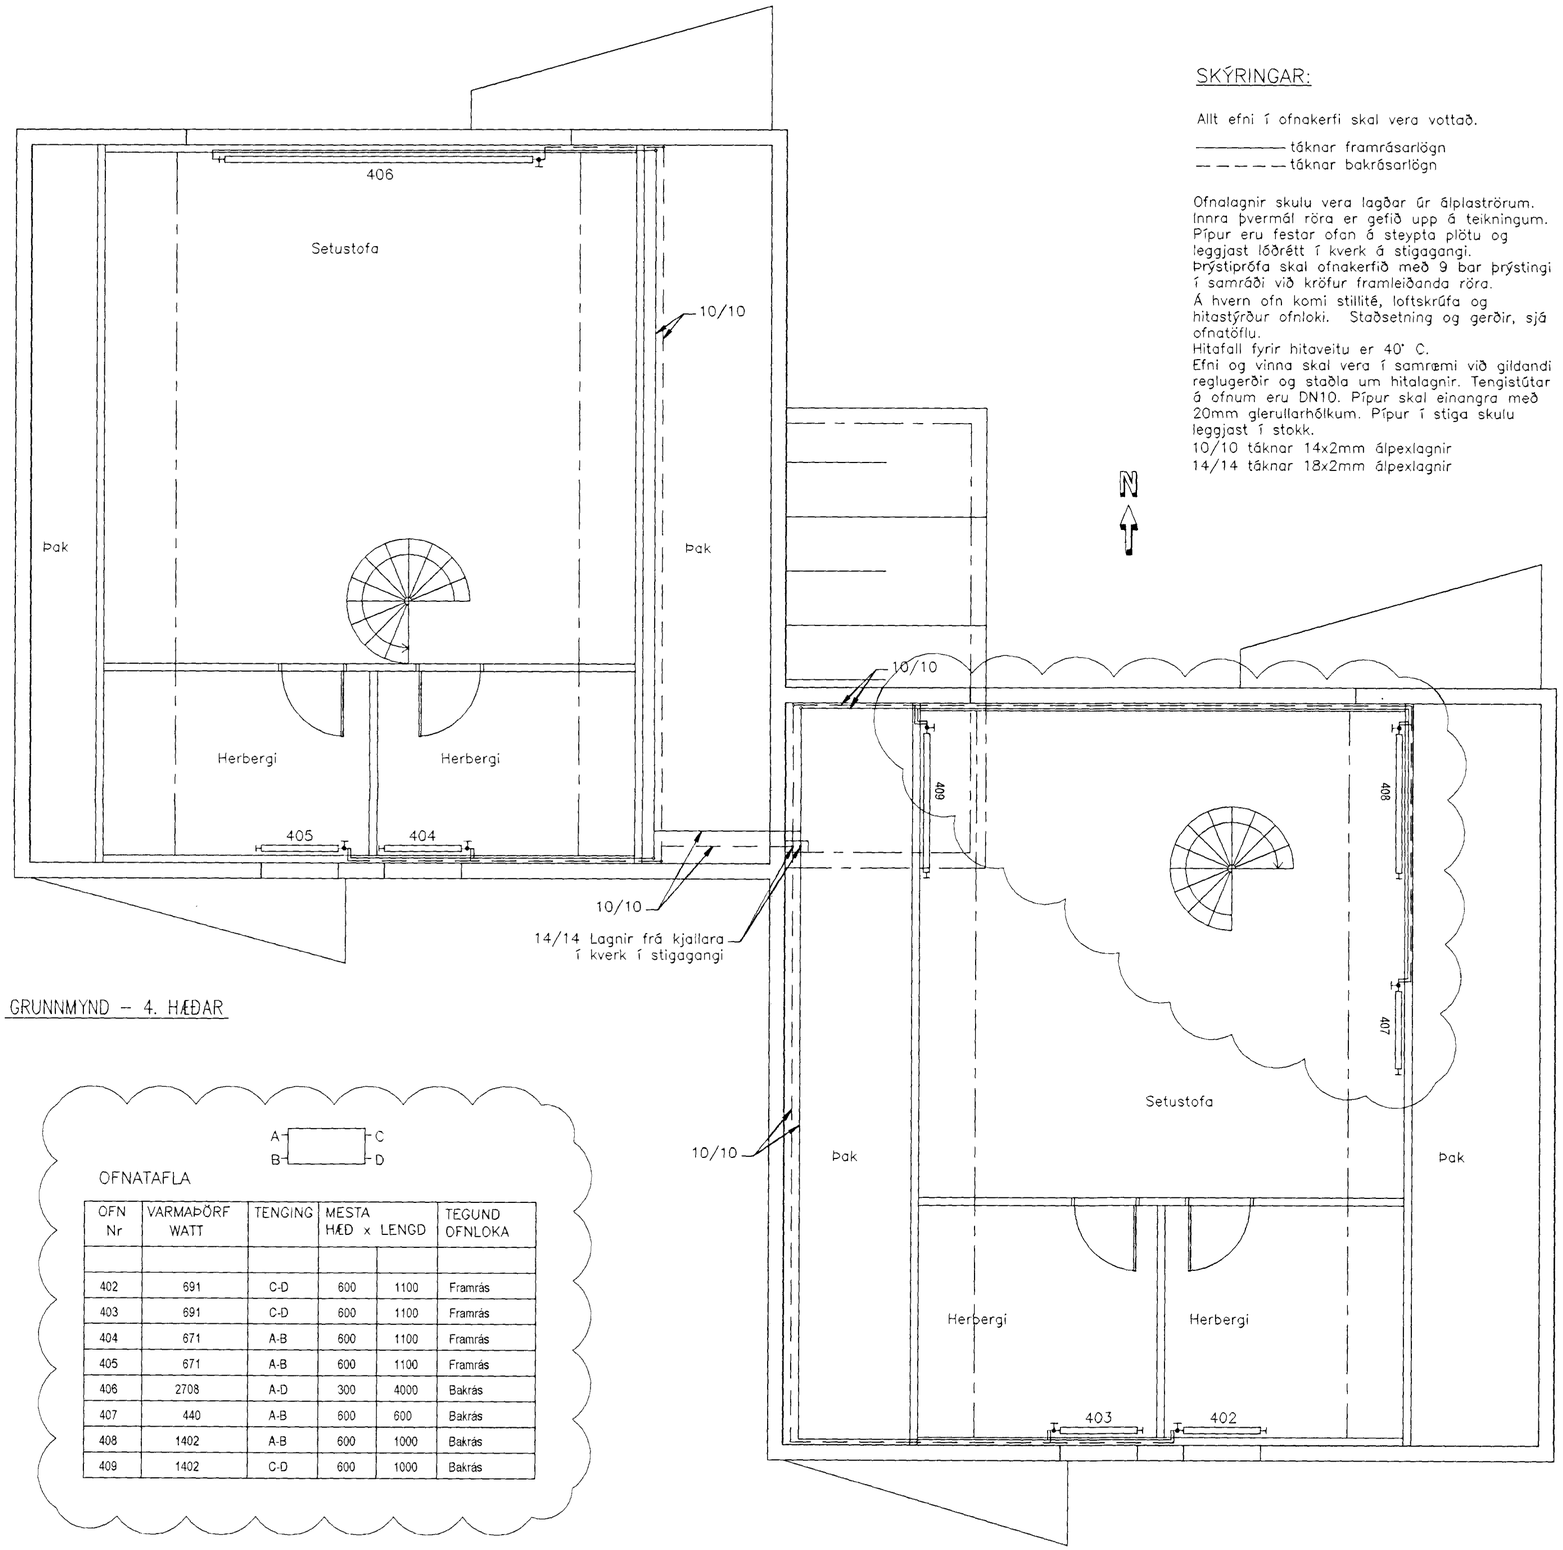


GRUNNMYND – 4. HÆÐAR

## SKÝRINGAR:

Allt efni í ofnakerfi skal vera vottað.

——————— táknar framrásarlögn
– – – – – – táknar bakrásarlögn

Ofnalagnir skulu vera lagðar úr álplaströrum. Innra þvermál röra er gefið upp á teikningum. Pípur eru festar ofan á steypta plötu og leggjast lóðrétt í kverk á stigagangi. Þrýstiprófa skal ofnakerfið með 9 bar þrýstingi í samráði við kröfur framleiðanda röra. Á hvern ofn komi stillité, loftskrúfa og hitastýrður ofnloki. Staðsetning og gerðir, sjá ofnatöflu.
Hitafall fyrir hitaveitu er 40° C.
Efni og vinna skal vera í samræmi við gildandi reglugerðir og staðla um hitalagnir. Tengistútar á ofnum eru DN10. Pípur skal einangra með 20mm glerullarhólkum. Pípur í stiga skulu leggjast í stokk.
10/10 táknar 14x2mm álpexlagnir
14/14 táknar 18x2mm álpexlagnir

A B C D

OFNATAFLA

| OFN Nr | VARMAÞÖRF WATT | TENGING | MESTA HÆÐ | x LENGD | TEGUND OFNLOKA |
|---|---|---|---|---|---|
| | | | | | |
| 402 | 691 | C-D | 600 | 1100 | Framrás |
| 403 | 691 | C-D | 600 | 1100 | Framrás |
| 404 | 671 | A-B | 600 | 1100 | Framrás |
| 405 | 671 | A-B | 600 | 1100 | Framrás |
| 406 | 2708 | A-D | 300 | 4000 | Bakrás |
| 407 | 440 | A-B | 600 | 600 | Bakrás |
| 408 | 1402 | A-B | 600 | 1000 | Bakrás |
| 409 | 1402 | C-D | 600 | 1000 | Bakrás |

Samþykkt þann
10 JAN 2012
Byggingarfulltrúinn í Hafnarfirði
F.h. Ólafur S. Gunnlaugsson

AÐALHÖNNUÐUR
Róbert Ólafsson 0602783119

| ÚTG. DAGS. | ÚTGÁFUFERILL | HANNAÐ TEIKN. YFIRF. |
|---|---|---|
| B1 - 02.01.2012 | - Ofnalögnum breytt | HMH, RHS |
| — | | — |
| — | | — |
| — | | — |
| — | | — |
| — | | — |
| — | | — |
| — | | — |
| — | | — |

Ofnalagnir eru hannaðar af VERÍS.
Breytingarteikning af ofnalögnum gerð að EFLU verkfræðistofu.

EFLA VERKFRÆÐISTOFA
Sími: 412 6000 www.efla.is

# Íbúð 301
Eyrarholt 16
220 Hafnarfjörður

Lagnir
Grunnmynd
Hitalagnir 4.hæð

| TEIKNINÚMER | BLAÐSTÆRÐ | HANNAÐ: | HMH |
|---|---|---|---|
| 04_2_43 | A2 | TEIKNAÐ: | HMH |
| | | YFIRFARIÐ: | RJ |

| DAGS. | MÆLIKVARÐI | ÚTGÁFA |
|---|---|---|
| 02.01.2012 | Enginn | B1 |

SAMÞYKKT: Róbert H. Ólafsson
Kennitala: 0311641-4449

T:\220\Eyrarholt 16\Rafkerfi og lýsingarteikn\Almennar teikningar\04_2_40.dwg