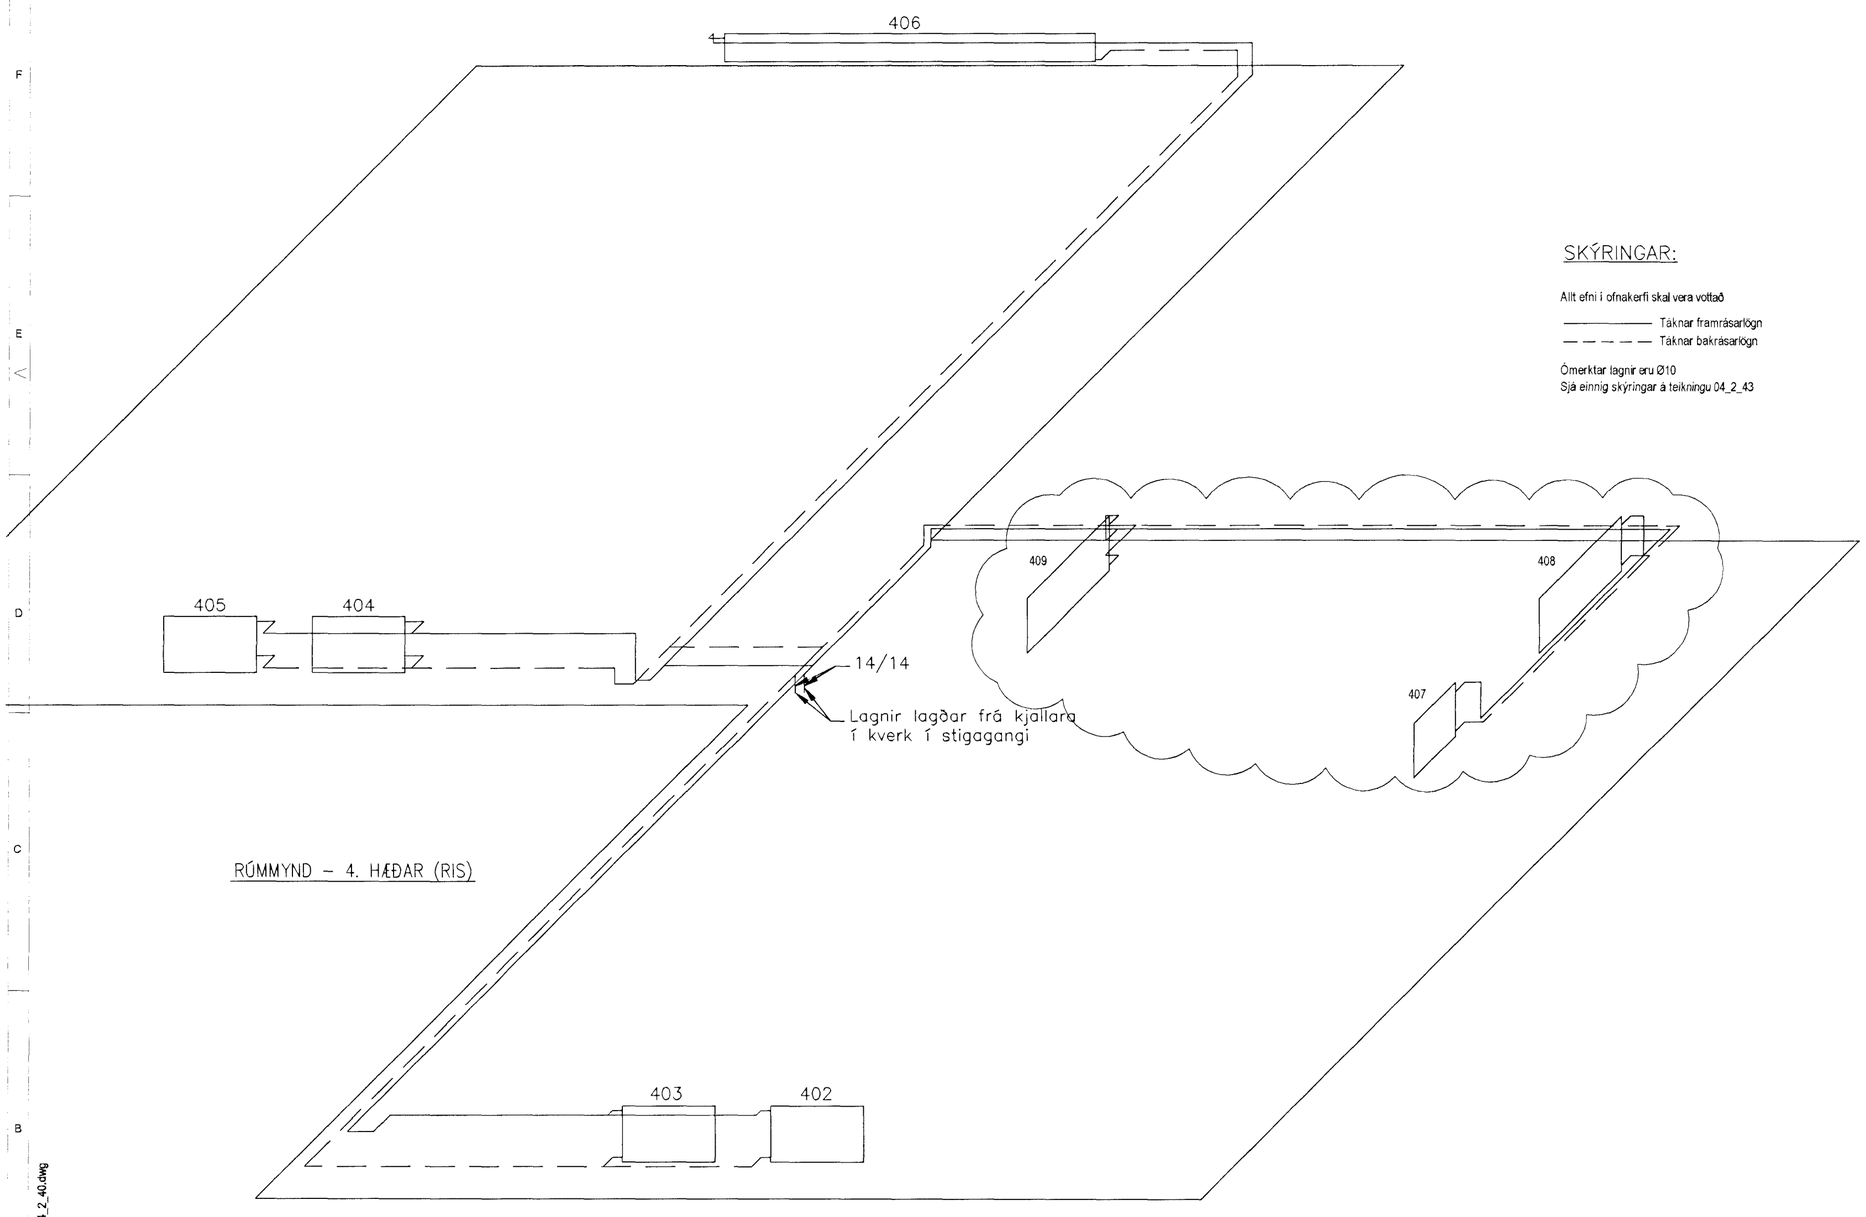

RÚMMYND – 4. HÆÐAR (RIS)

SKÝRINGAR:

Allt efni í ofnakerfi skal vera vottað

——————— Táknar framrásarlögn

– – – – – – Táknar bakrásarlögn

Ómerktar lagnir eru Ø10

Sjá einnig skýringar á teikningu 04_2_43

Samþykkt þann

10 JAN 2012

Byggingarfulltrúinn í Hafnarfirði

Ólafur S. Guðmundsson

AÐALHÖNNUÐUR

Róbert Reinhardsson 66.060285-3119

ÚTG.	DAGS.	ÚTGÁFUFERILL	HANNAÐ	TEIKN.	YFIRF.
B1	02.01.2012	Ofnalögnum breytt	HMH, RHS		
—			—		
—			—		
—			—		
—			—		
—			—		
—			—		
—			—		
—			—		

Ofnalagnir eru hannaðar af VERÍS.
Breytingarteikning af ofnalögnum gerð að EFLU verkfræðistofu.

EFLA VERKFRÆÐISTOFA
Sími: 412 6000 www.efla.is

Íbúð 301

Eyrarholt 16
220 Hafnarfjörður

Lagnir
Kerfismynd
Hitalagnir 4.hæð

TEIKNINÚMER	BLAÐSTÆRÐ	HANNAÐ:	HMH	
—	A2	TEIKNAÐ:	HMH	
04_2_44		YFIRFARIÐ:	RJ	

DAGS.	MÆLIKVARÐI	ÚTGÁFA
02.01.2012	Enginn	B1

SAMÞYKKT: Róbert H. Steinsson

Kennitala: 030149-4449

T:\0200\Eyrarholt 16\Rafkerfi og lýsingartækni\Almennar teikningar\04_2_40.dwg