Eyrarholt nr. 1 og 3 Hafnarfirði m. 1:200

Samþykkt á fundi bygginganefndar þ. 3/10 1990
BYGGINGAFULLTRÚINN Í HAFNARFIRÐI

blað 2

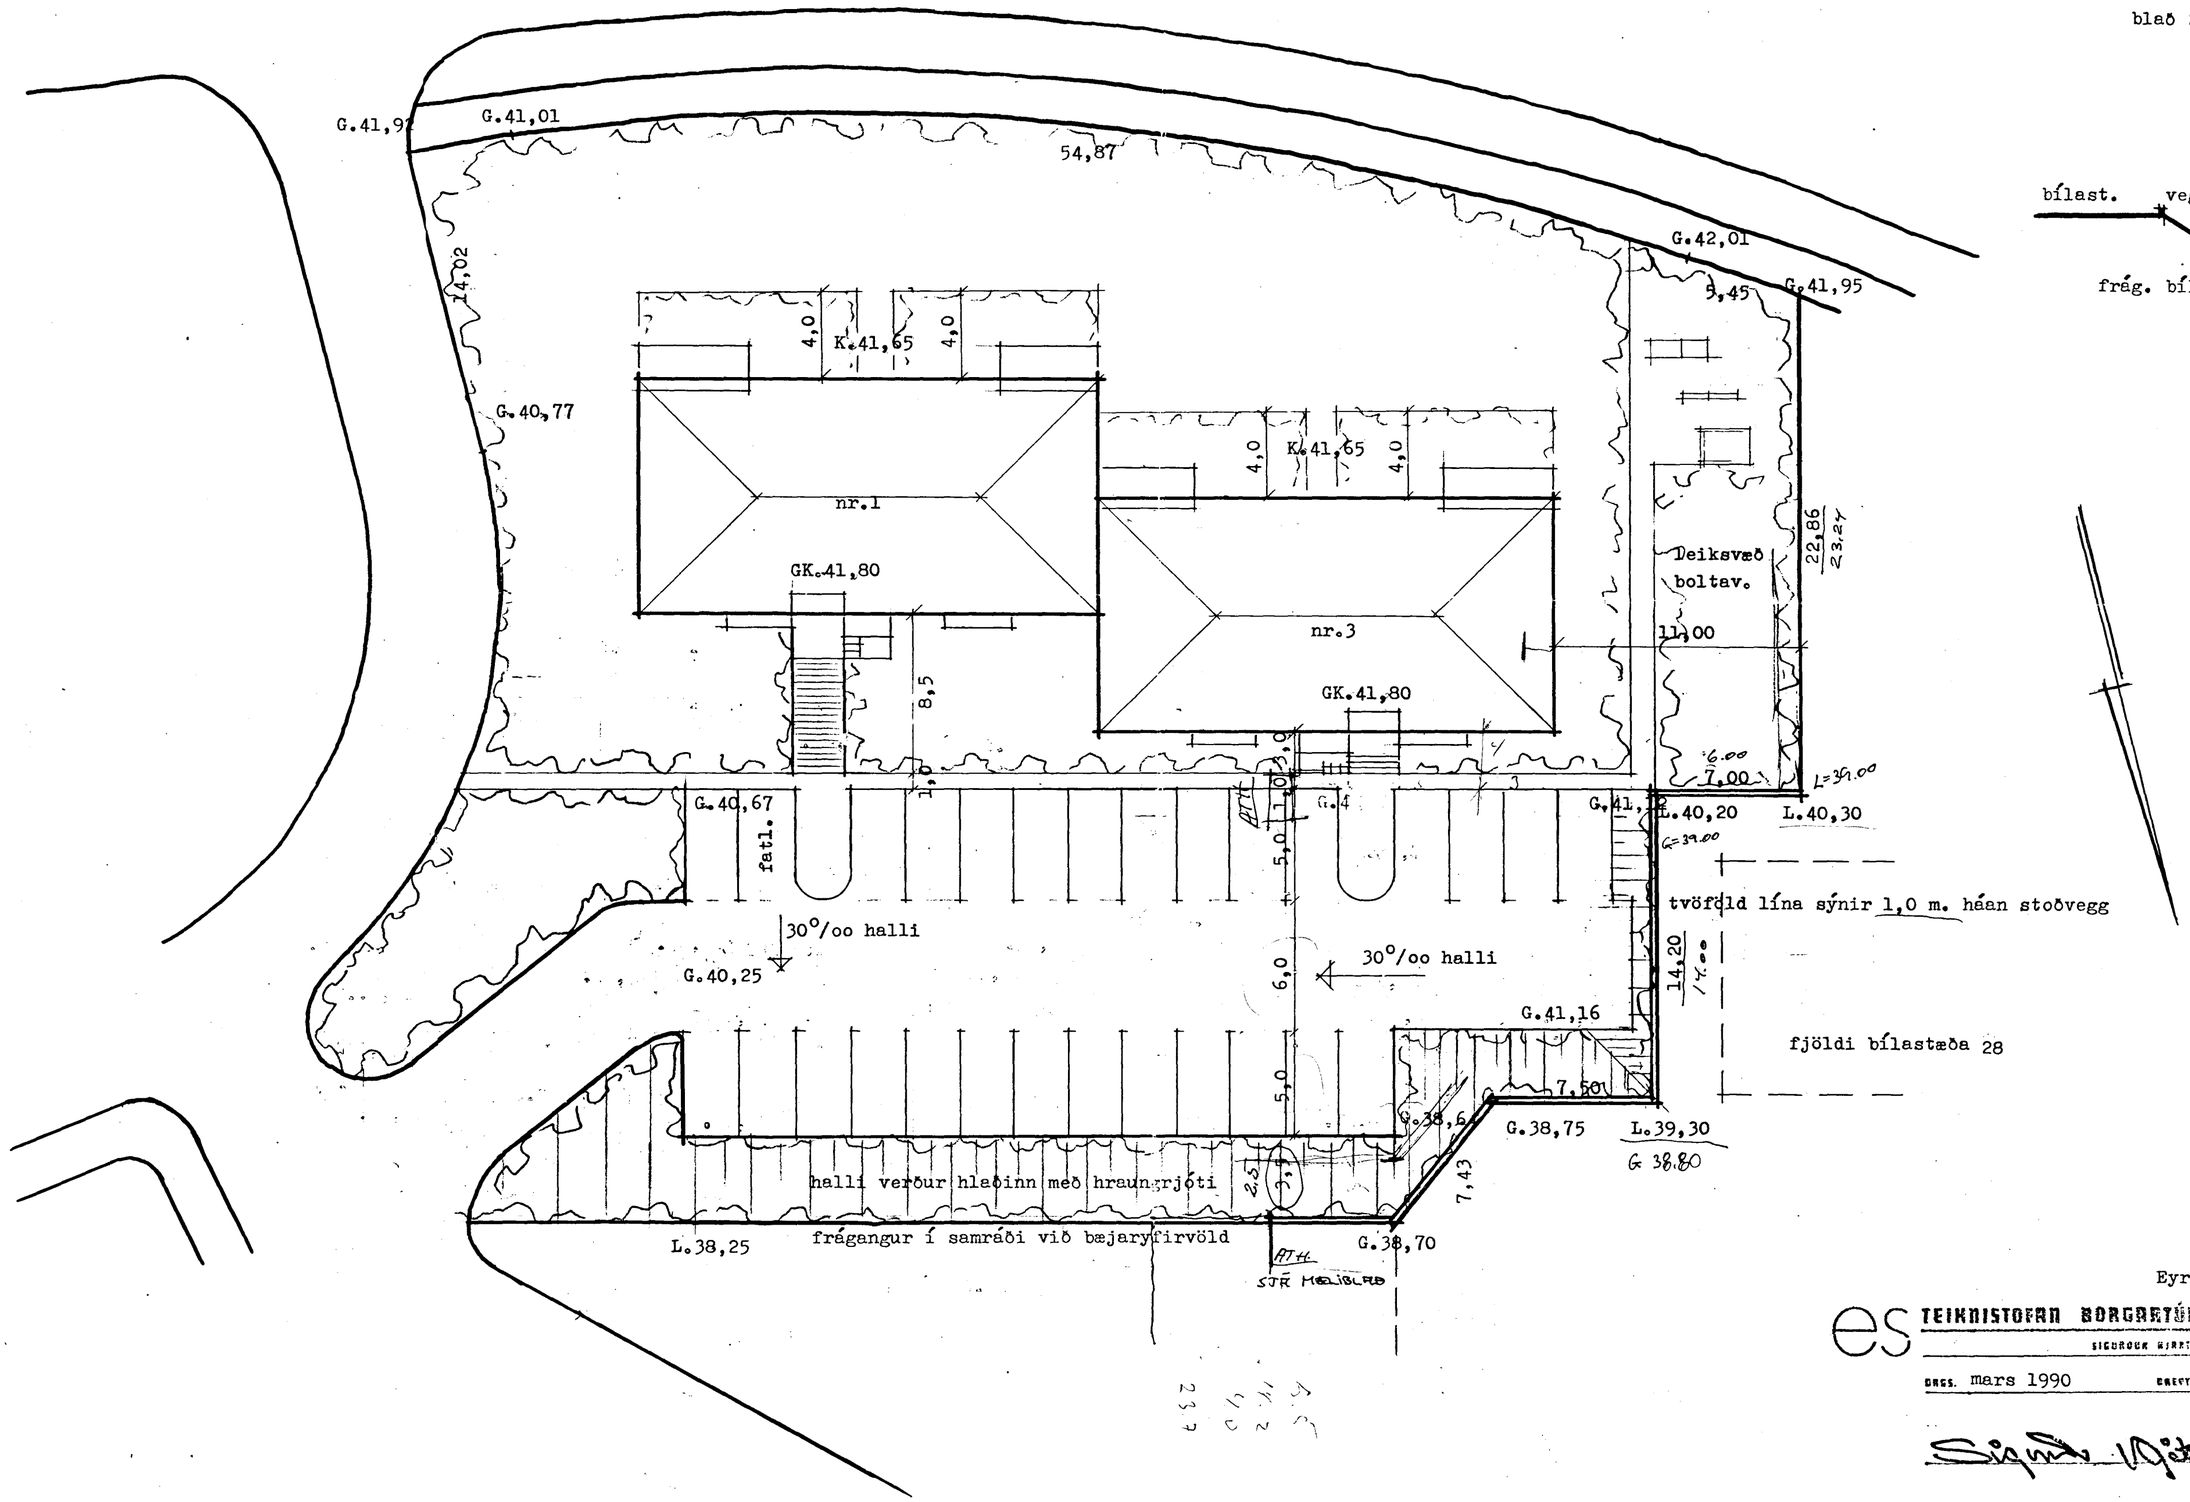

bílast. veggst. ca. 20 cm. hár hraunhleðsla

frág. bílast. og fláa

Eyrarholt nr. 1 og 3

es TEIKNISTOFAN BORGARTÚNI 29 RVÍK S. 33530

SIGURÐUR HJARTARSSON

DRGS. mars 1990 BREYTT. sept. 1990

Sigurð Hjartarsson