



HITI
GRUNNMYND 3. HÆÐAR M 1:50

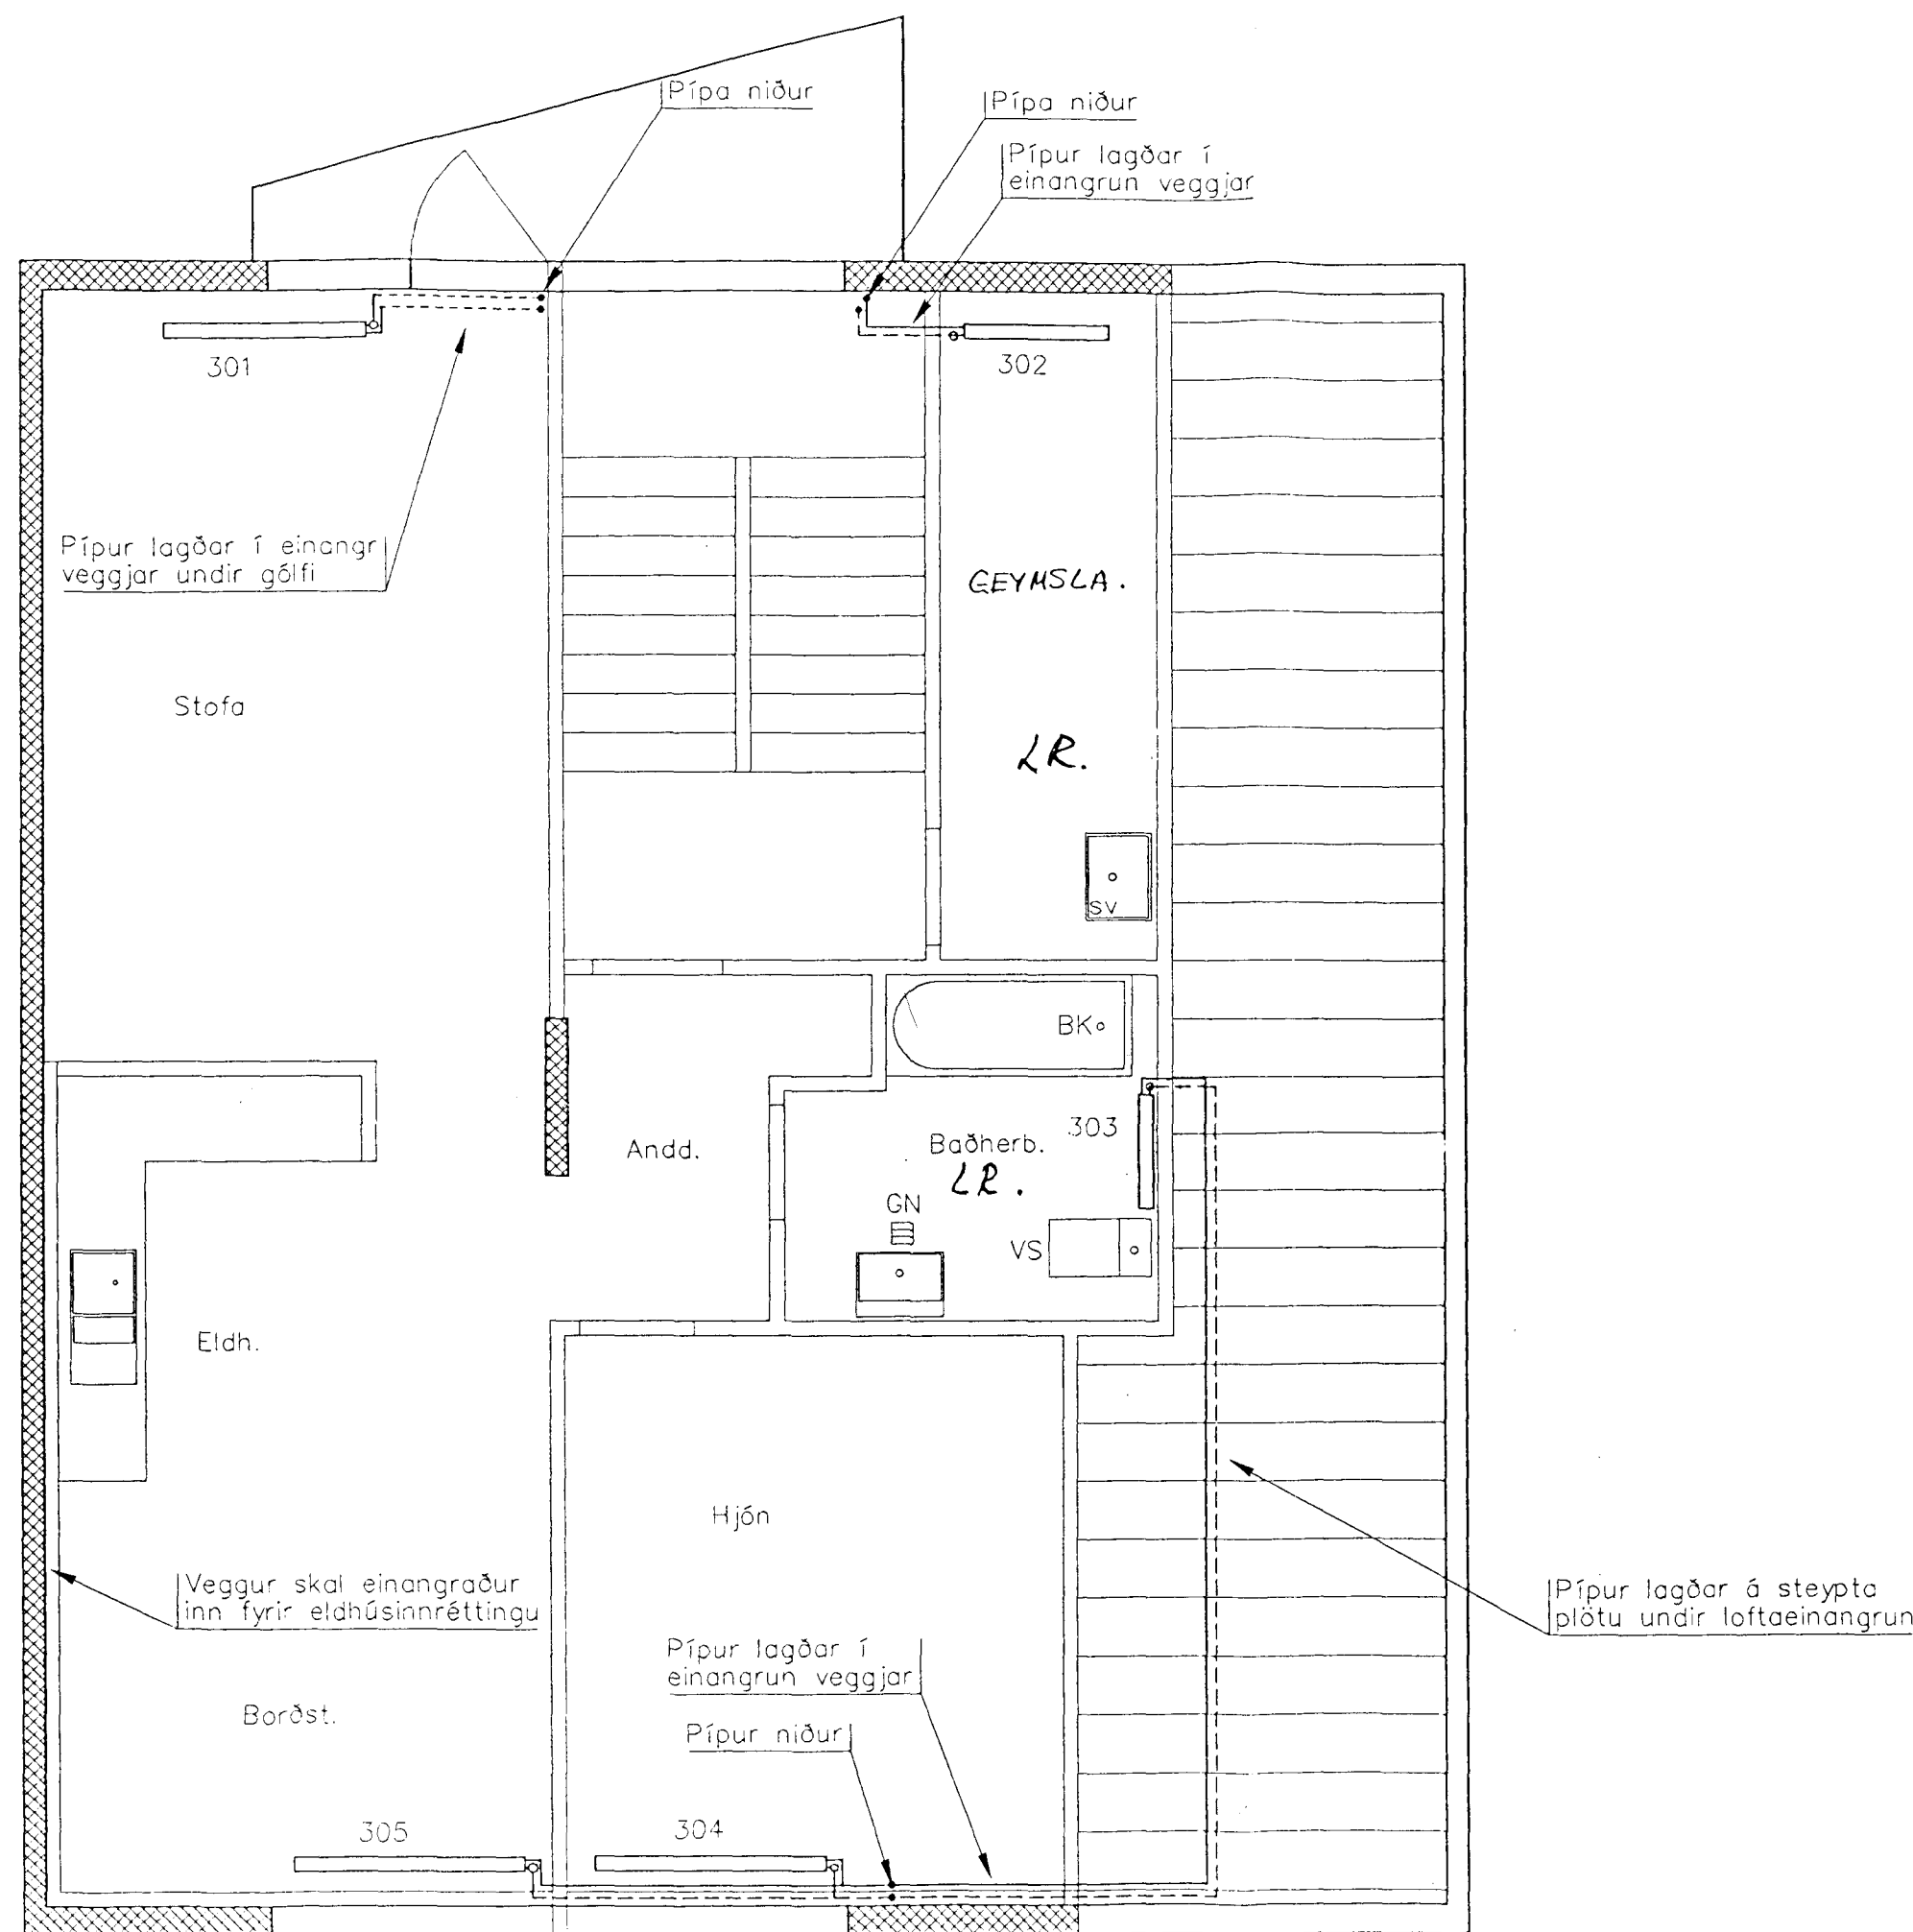

ATH !
Með þessari teikningu fellur teikning nr. 202-H-4 úr gildi.

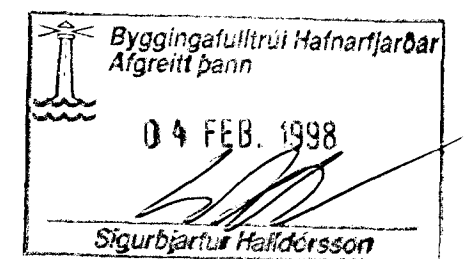

A: BREYTT 17/97: b.v. TEKIN ÚT JRS.

Tekniþjónusta Nethyl 2 S: 587-8440, 582-3458 K.L. 030651-5919 Jón R. Sigmundsson INC.	EYRARHOLT 20 HF.	DATEM 06.10.97
<i>Jón R. Sigmundsson</i>	HITI Grunnmynd 3. hæðar	ANVAÐI:
UPPRAG 2-051	LEIÐA/ANSTRILTAD AV Jón R. Sigmundsson	SKALA 1:50
	HANR ALI-081	NUMER 202-11-6 A