



GOLFPLATA 1. HEDAR.

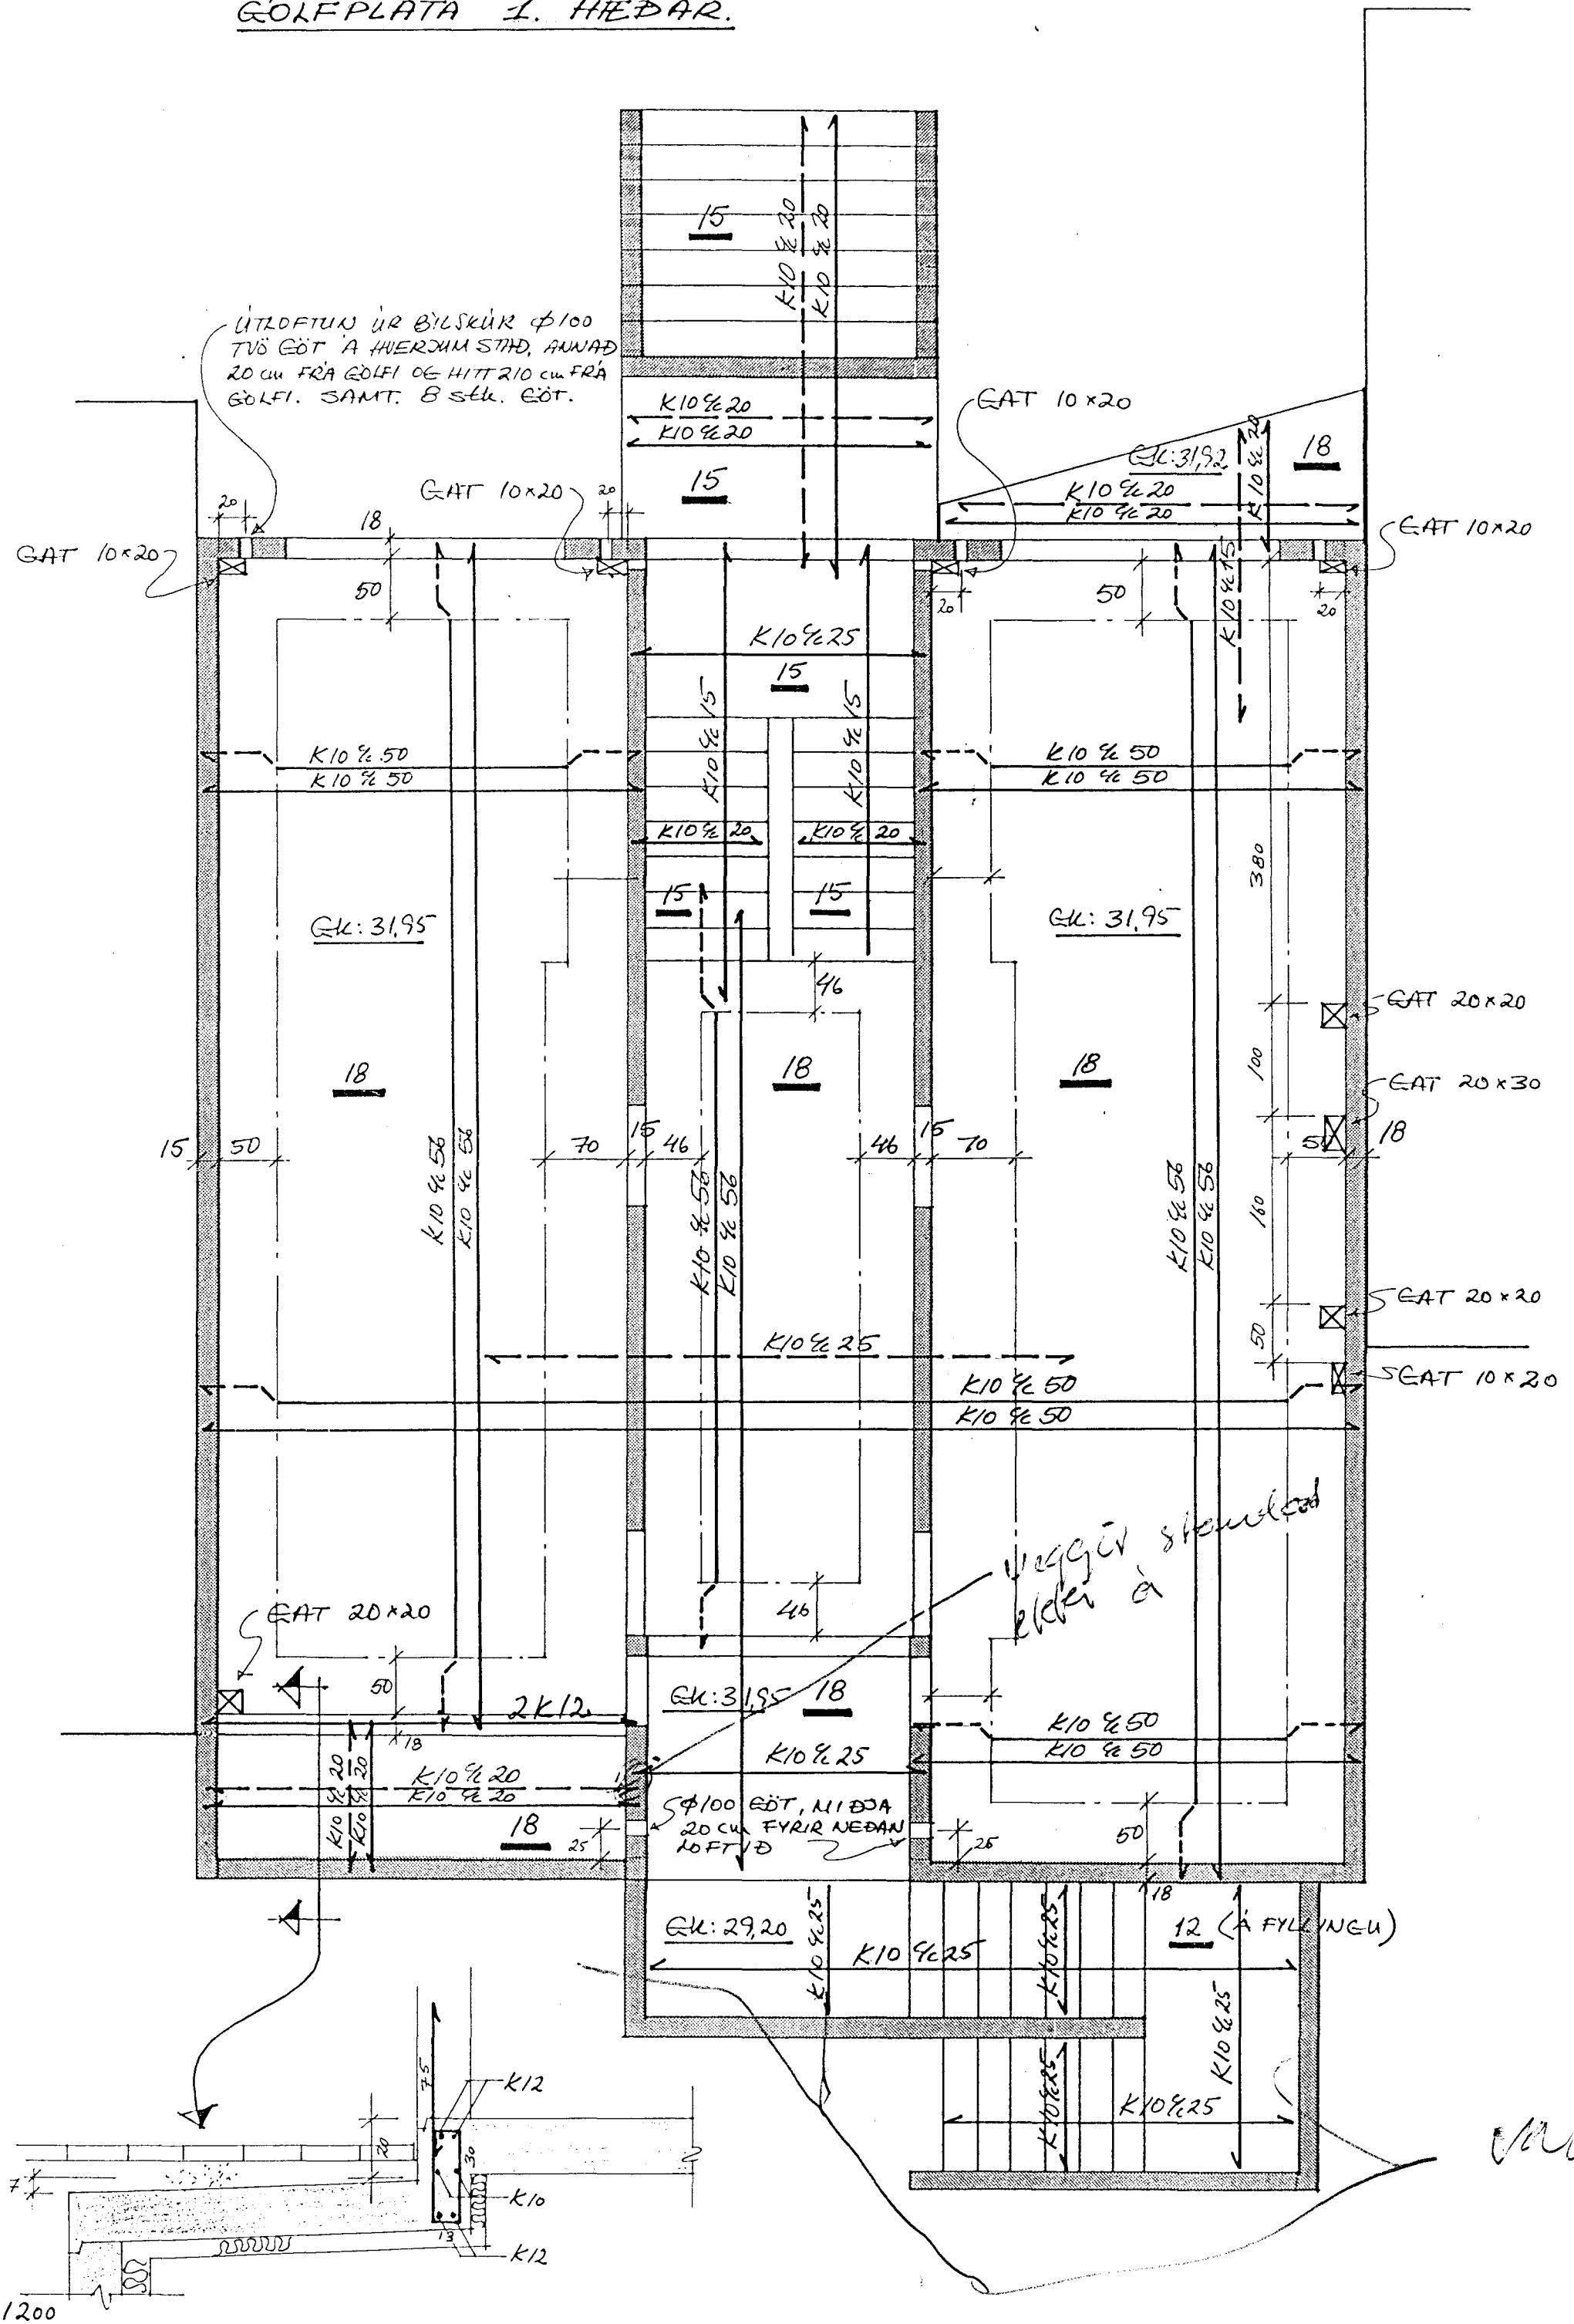

SKYRINGAR

Steypugæði í öllum veggjum og plötum skal vera 6-8%.
I kring um hurðarop og glugga skal setja 2 K 12 sem ná 60 sm. út fyrir brún hvorumeigin.
I hornum útveggja komi aukalega K10 vinkiljárn við hvert lærði járn.
Járn skulu lögð 5 sm. frá útbúni veggjar, en 3 sm. frá innbrúni veggjar þar sem það á við.
Járnun útveggja með jarðþrystingi skal vera K10 c/c 15 lárn. og 16án.. Járnun annara útveggja skal vera K 10 c/c 25 lárn. og 16án. og innveggja K 10 c/c 30 lárn. og 16án.
Uppgefín mál á lykkjum eru utamál.
Þess skal vandlega gætt að efni sem notuð eru í steypu valdi ekki frost eða alkaliiskemmdum.
Hasta leyfilega v/s - tala skal vera 0,55.
Sigmál skal vera á bilinu 6 -8 sm. og undir engum kringumstæðum fara yfir 10 sm.
Slementsmagn í einum rúmmetir af steypu skal vera 300 kg. eða meira.
Lágmarksloftinnihald (mælt úr bíl) skal vera 5 - 6 %.
Fjarlægðarstuðull lofts skal vera jafnt eða minna en 0,23 mm.
Stálgæði skulu vera KS - 40 (merkt K0 í allri venjulegri járnasýndingu, en "KS - 40 S" (suðuhæft) í öllum lykkjum.
Óll lengdarmál eru í sm.
Í öllum atríðum skal farið eftir ísl. byggingarreglugerðum.

11 NOV 1991

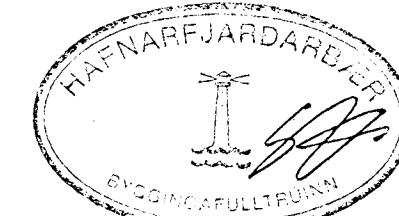

Jón R Sigmundsson tæknir.

SÍMI: 688440	EYRARHOLT 20 HF.
REYKJAVÍK	NR.
M: 1:50	
HANNAD: JRS.	BURDARVIRKI.
TEIKNAD: JRS.	KOFTPLATA YFIR KJALLARA OG VEGGIR KJALLARA.
DAGS. 07.11.91	202-B-2

Jón R. Sigmundsson.