eyram.dwg

NEYSLUVATN OG FRÁRENNSLI
GRUNNMYND 3: HÆÐAR M 1:50

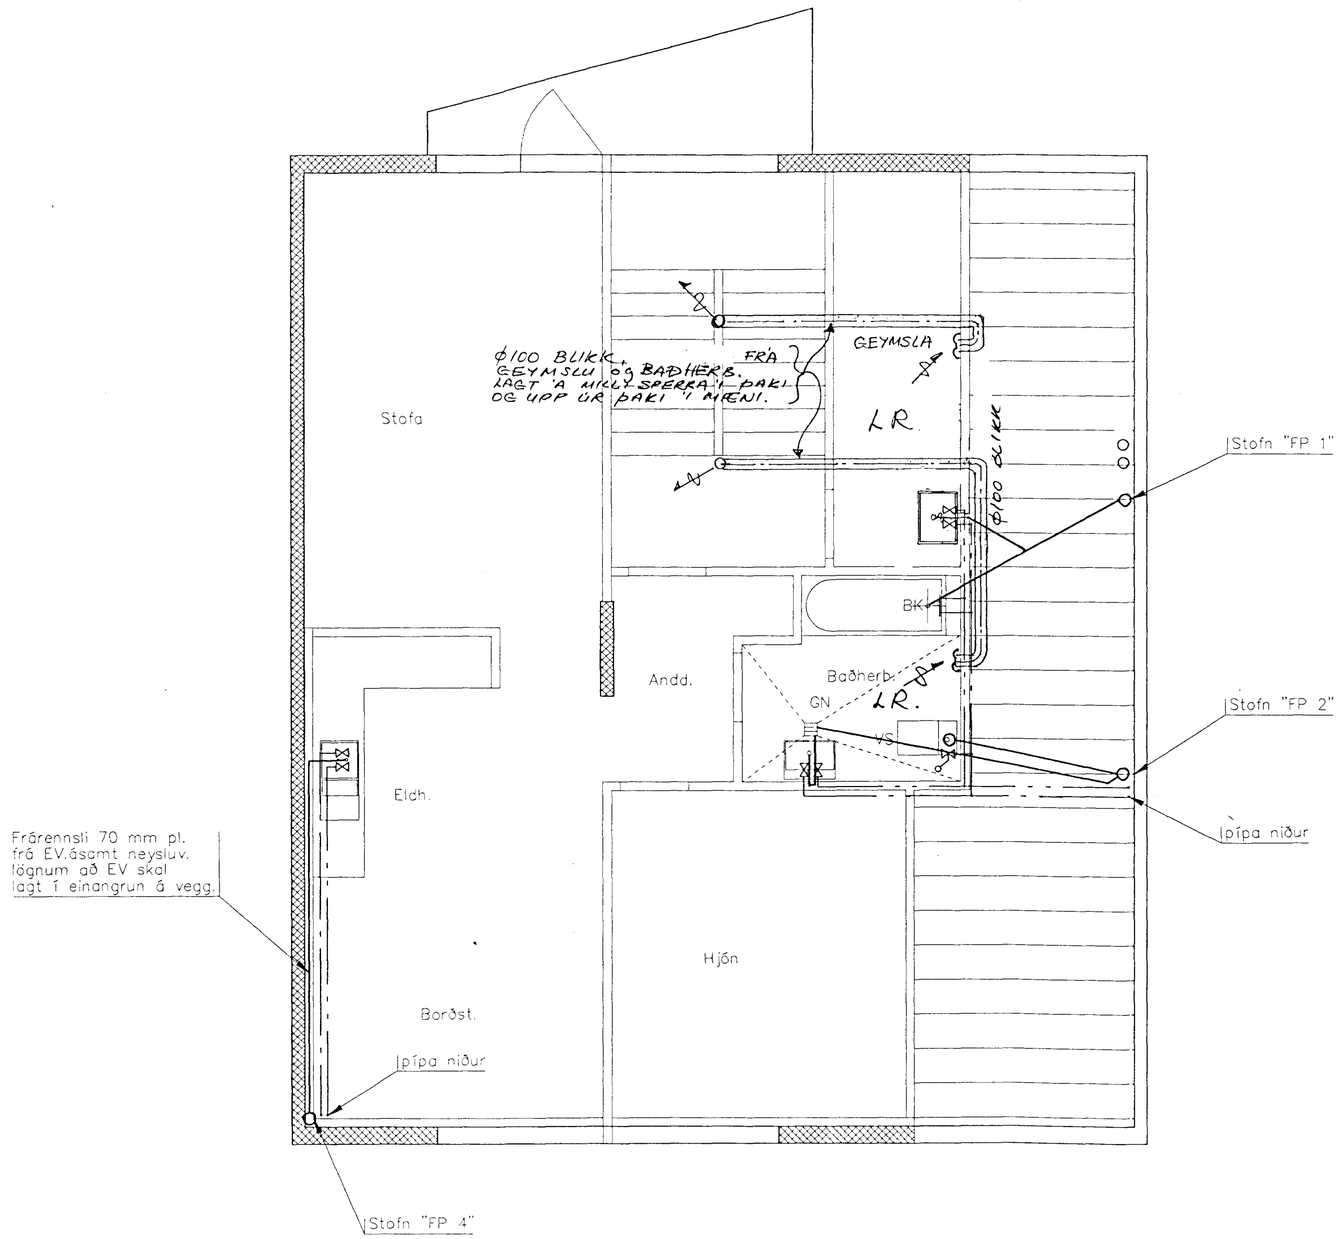

Frárennslislagnir sem liggja um kalt rými að fallpípum nr. 1 og 2 og neysluvatnslagnir sem liggja um kalt rými, skulu staðsettar undir einangrun sem lögð verður á gólfið og þess vandlega gætt að pípur séu varðar gegn frostskemmdum.
Stofn "FP 4" þjónar eingöngu eldhúsvaski á 3. hæð og skal hann loftræstur upp úr þaki.

Byggingafulltrúi Hafnarfjarðar
Afgreitt þann
20 JAN. 1998
Sigurbjartur Halldórsson

C: BREYTT 19/1/98: ÚTLOFTUN FRÁ GEYMSLU JRS.
B: BREYTT 13/1/98: LOFTRÆSING GEYMSLU OG BAÐH. JRS.
A: BREYTT 17/11/97: LAGNIR AÐ Þ.V. FELDAR ÚT. JRS

Tæknþjónusta Nethyl 2
S: 587-8440, 582-3458
K.t. 030651-3919
Jón R. Sigmundsson
TN2
Jón R. Sigm.

EYRARHOLT 20 Hf.			DAGSETNING 06.10.97
Neysluvatn og frárennsli Grunnmynd 3. hæðar			ÁBYRGÐARMAÐUR
			MÆLIKVARÐI 1:50
ÚTPRÓFAÐ 2-0515	TEIKNAÐ/KONSTRÚERAÐ AF Jón R.Sigm.	HANDLAGAÐARE	NÚMER 202-NF-5 BLAÐ C