



RÚMMYND 1:500

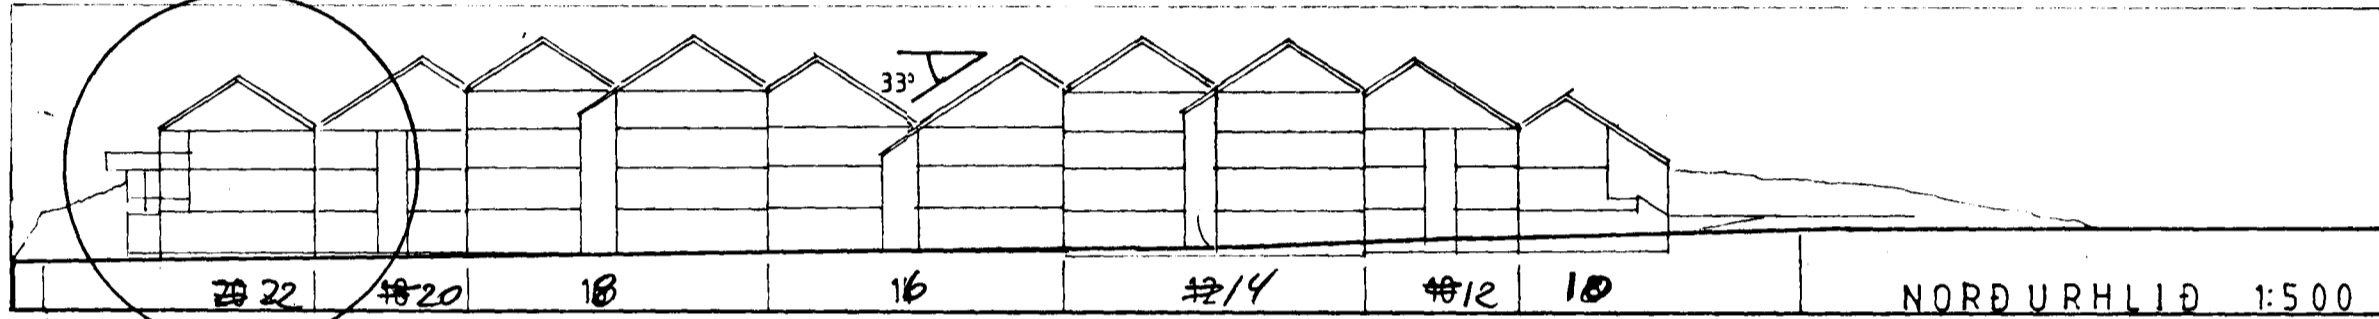

NORÐURHLIÐ 1:500

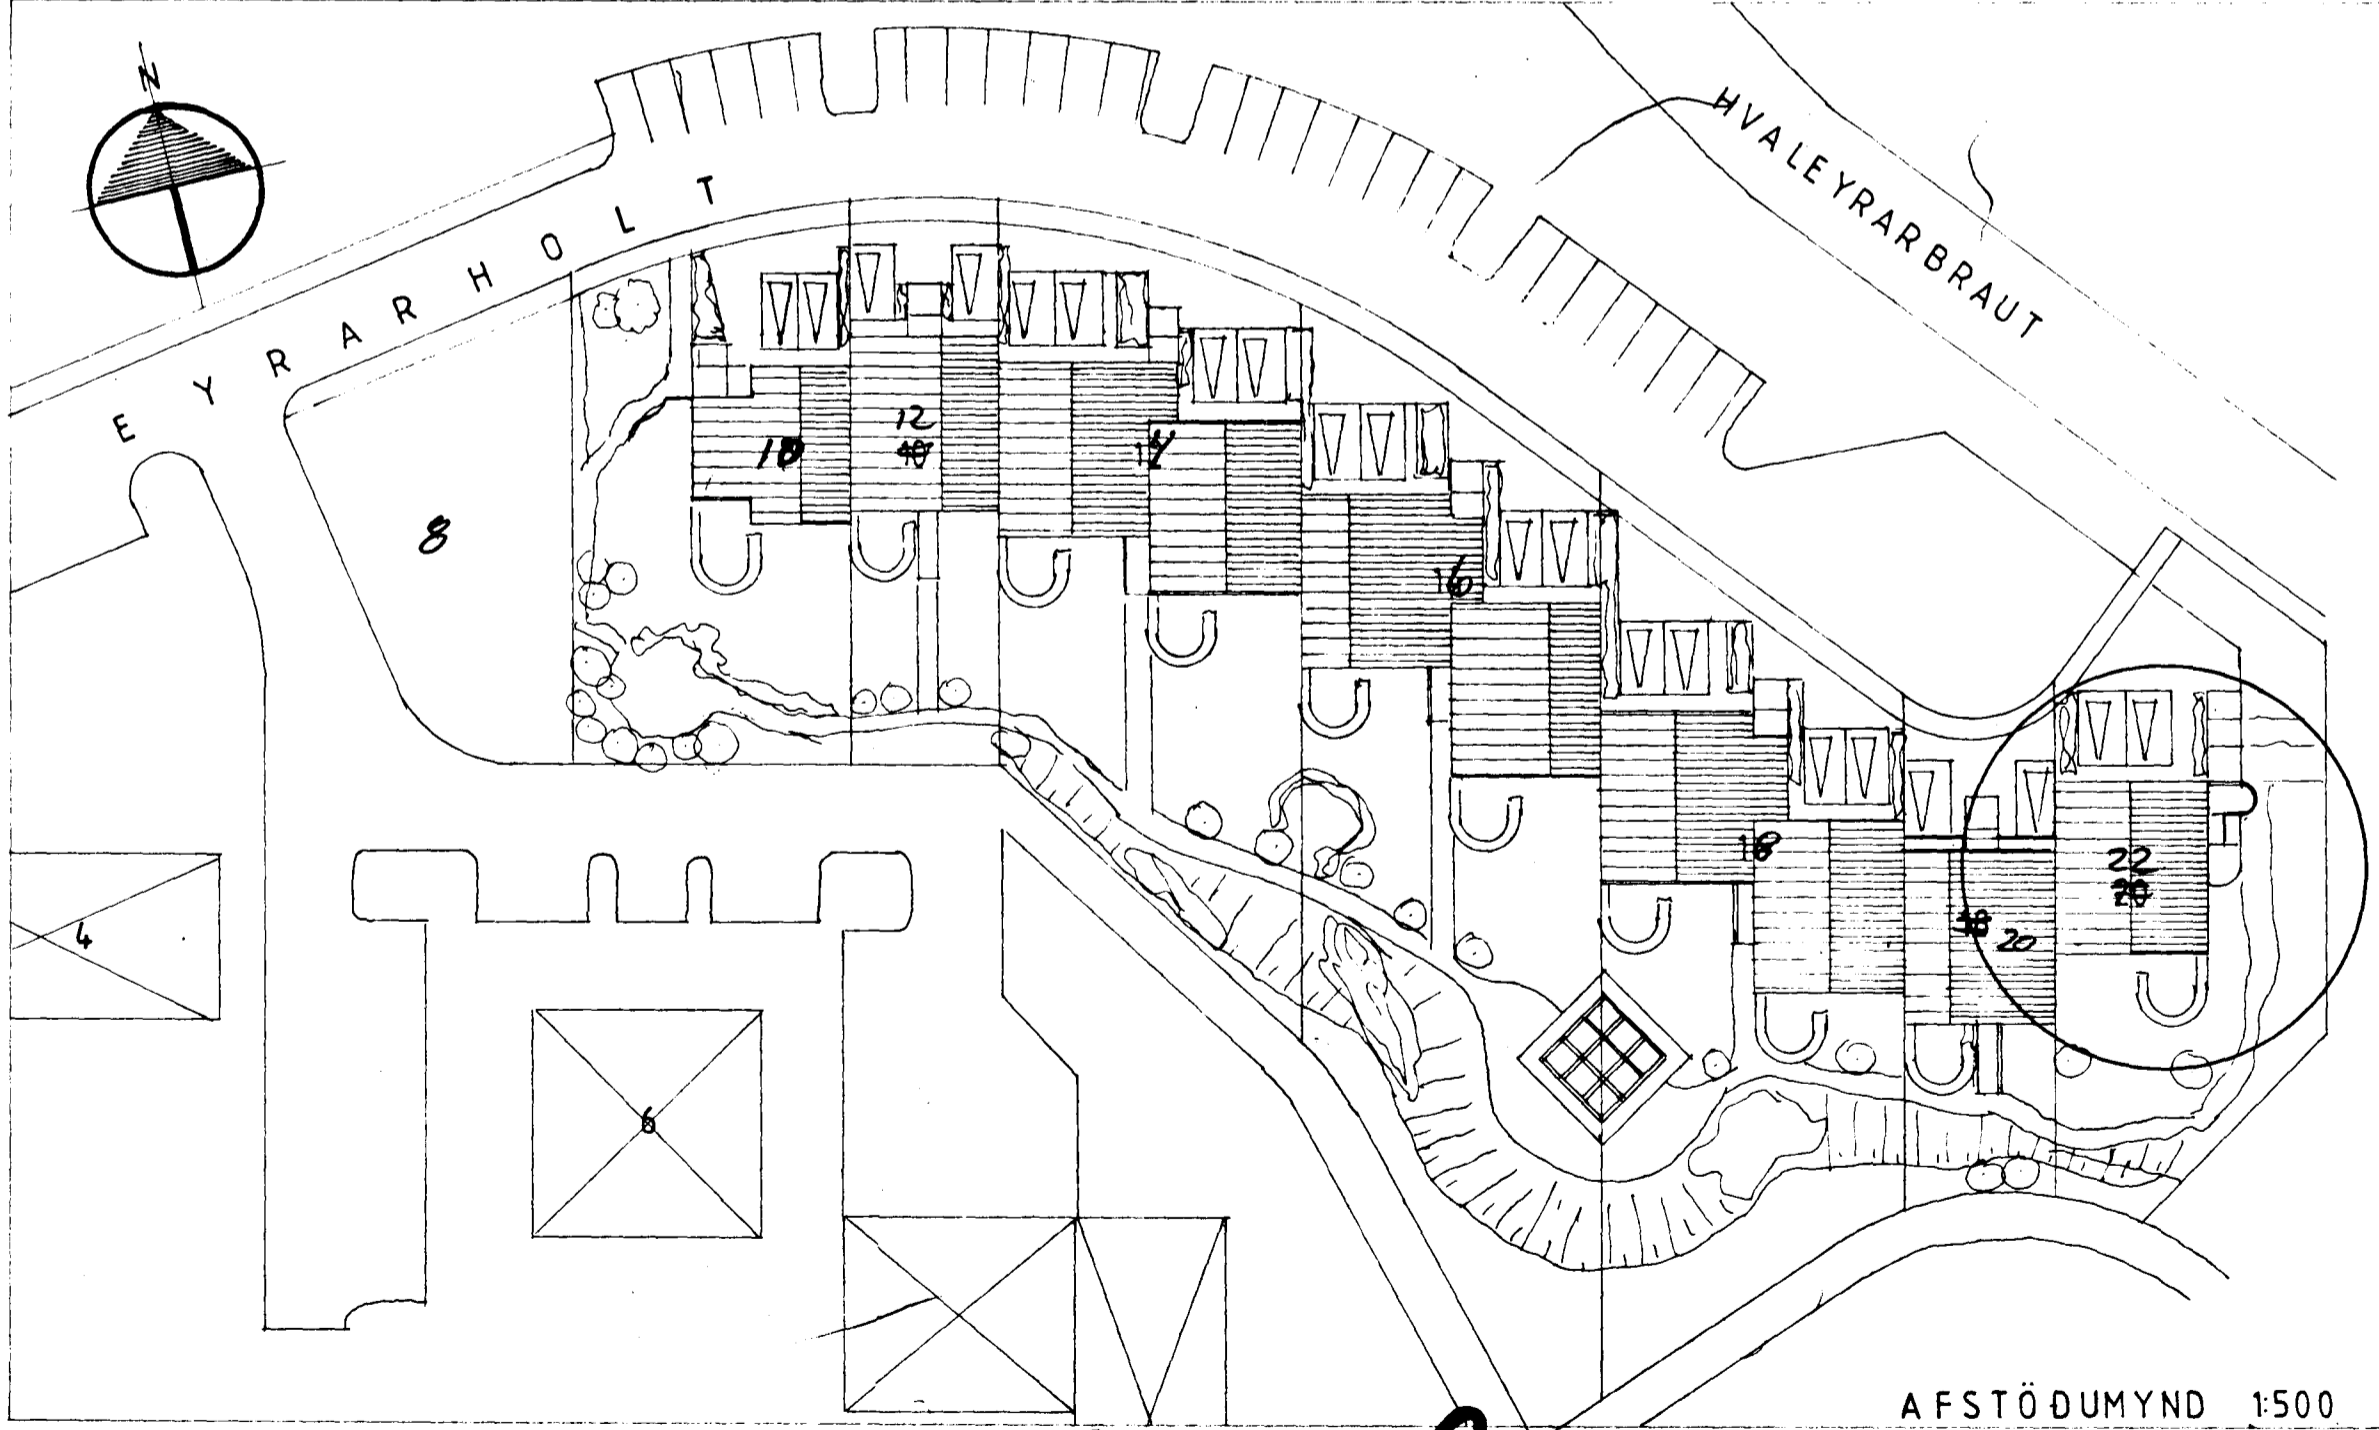

AFSTÖÐUMYND 1:500

VAL, LITUN OG ÁFFRÐ MÉRHÖÐUNNAR UTANHÖSS. ÞAKSTÁLS. HANDRIDA OG HURÐA SKAL VERA Í SAMRÁÐI VIÐ ARKITEKT.

Samþykkt á fundi bygginga-
ráðs nr. 281/6 1990
BYGGINGAFULLTRÚINN
HAFNARFIRÐI


EYRARHOLT 22, 1. HÆÐ

fbúð	107,6m ²	290,5m ³
+geymsla	18,0m ²	48,6m ³
+bílskúr	33,5m ²	90,4m ³
Samtals	159,1m ²	429,5m ³

RÚMMÁL SAMT 1047 M³

EYRARHOLT 22, 2. HÆÐ

fbúð	107,6m ²	290,5m ³
+ris	59,8m ²	116,6m ³
+geymsla	18,0m ²	48,6m ³
+bílskúr	33,5m ²	90,4m ³
Samtals	218,9m ²	546,1m ³

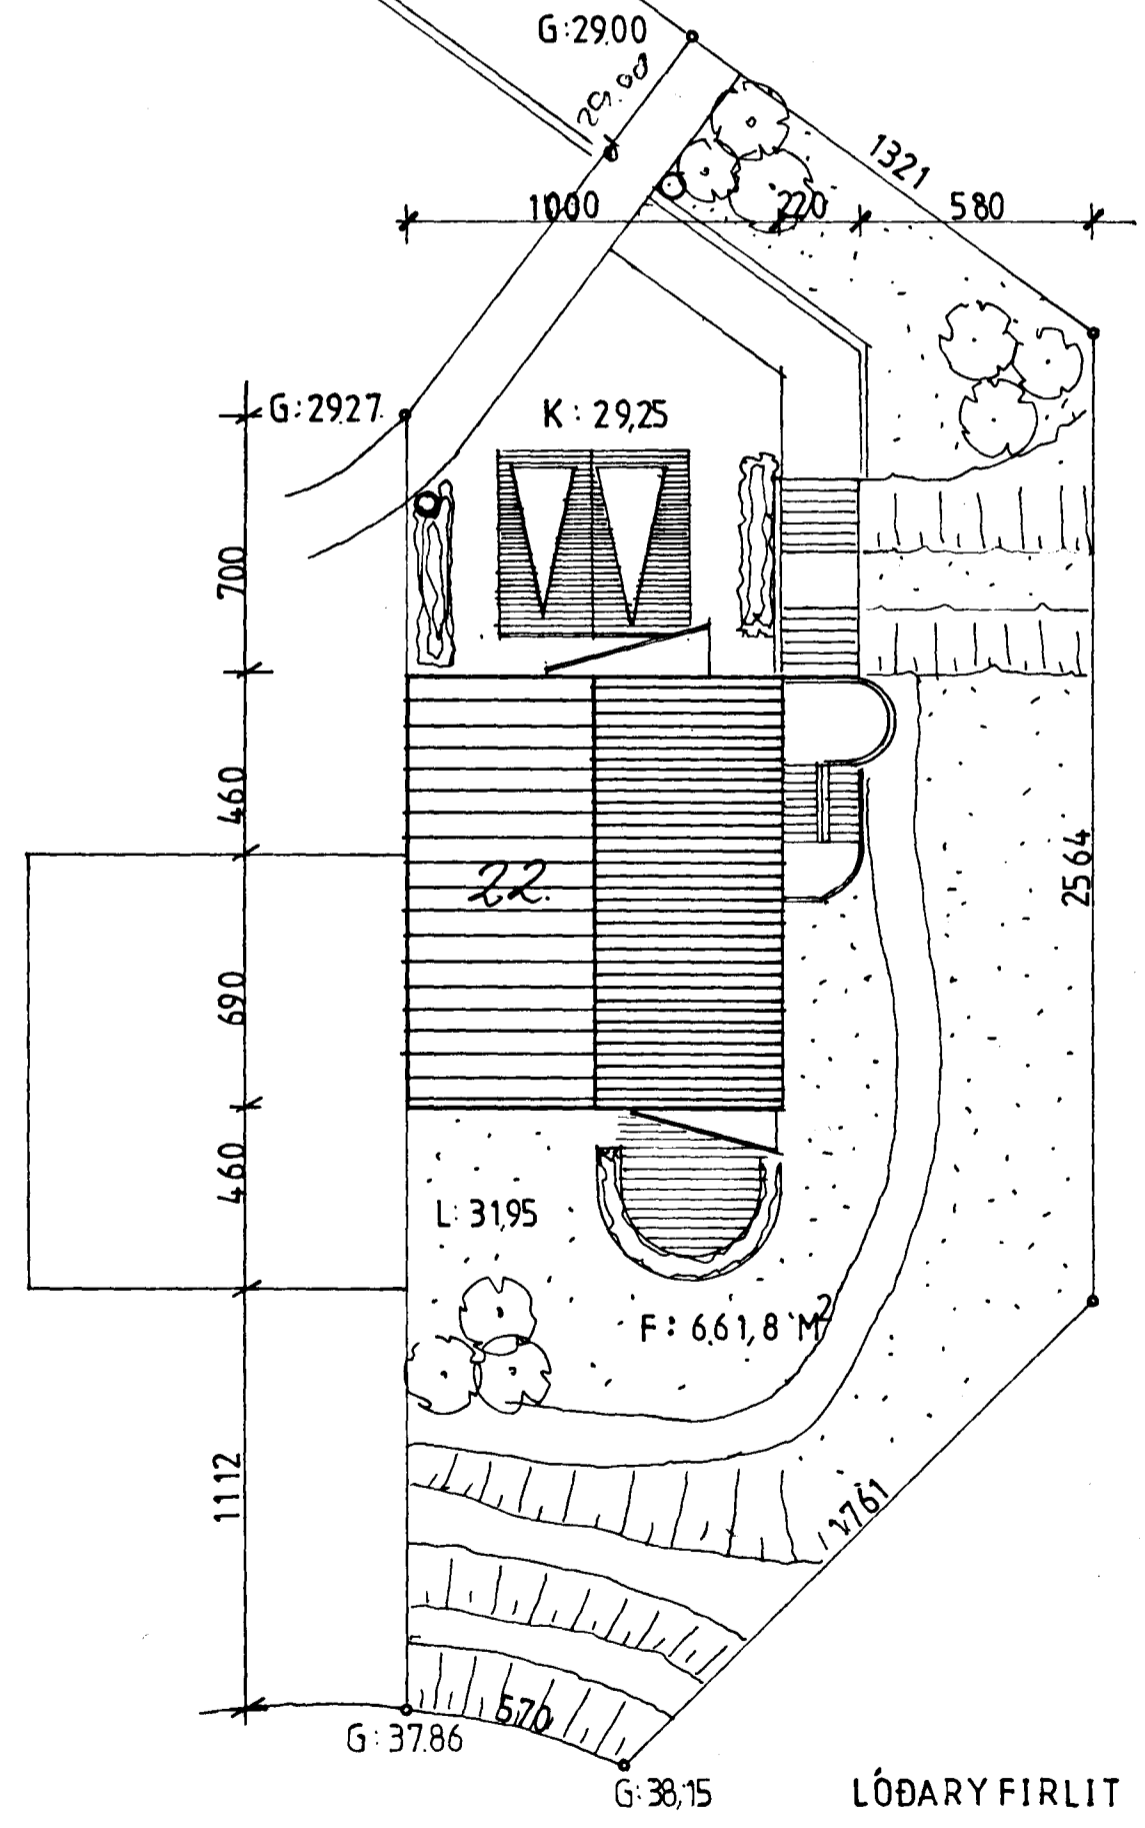

LÓÐARYFIRLIT 1:200

