


ÚTLIT NORÐUR mkv.1.100



ÚTLIT AUSTUR mkv.1.100

Stökkvilið höfuðborgarsvæðisins he
 27/6'02
 S. Hallgrímsson

ATELIER ARKITEKTA
 Björn Skaptason, arkitekt FAI
 Suðurlandsbraut 6, sími/fax 5886680
 kt.270561-2259 gsm 6968977
 netfang. atelier@mmedia.is

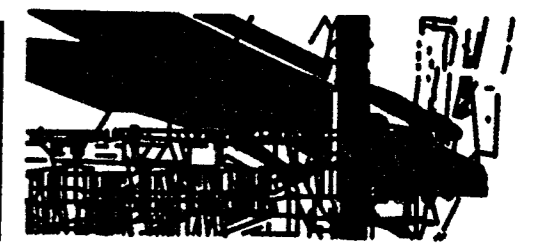

EYRARHOLT 6.	HAFNARFIRDI.
ÚTLIT	INNRA SKIPL.ÚTLITSBREYTING
mkv.1:100	tnr.01.4
dags2.APRÍL. 2002.	ADALTEIKNINGAR

GLUGGAR SÝKKAÐIR Á ÚTBYGGINGUM
 ÞAKGLUGGUM FJÖLGAÐ Á ÞAKI.