



SNIDMYND B-B mkv.1.100

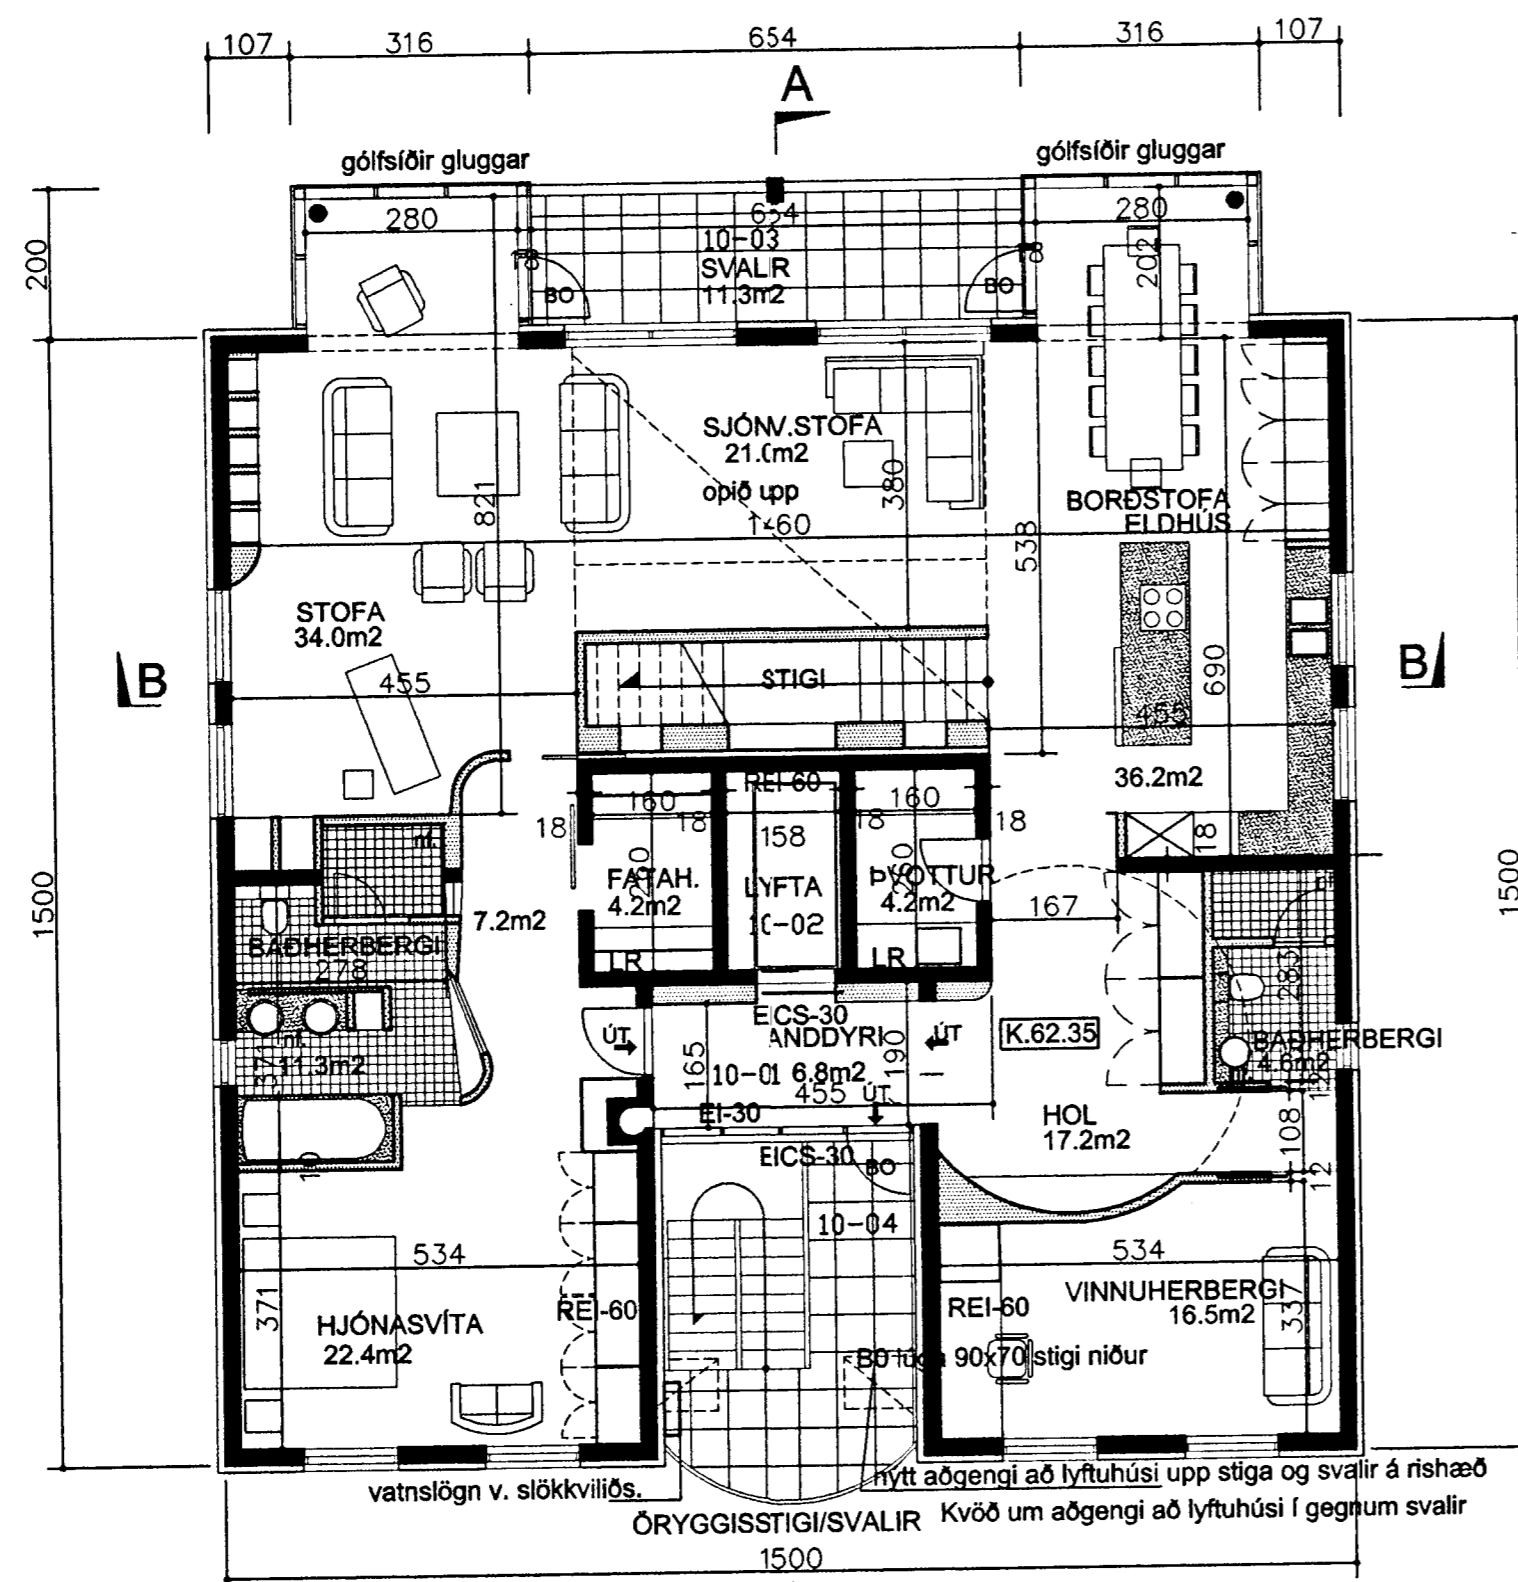

GRUNNMYND 10.HÆÐ mkv.1.100

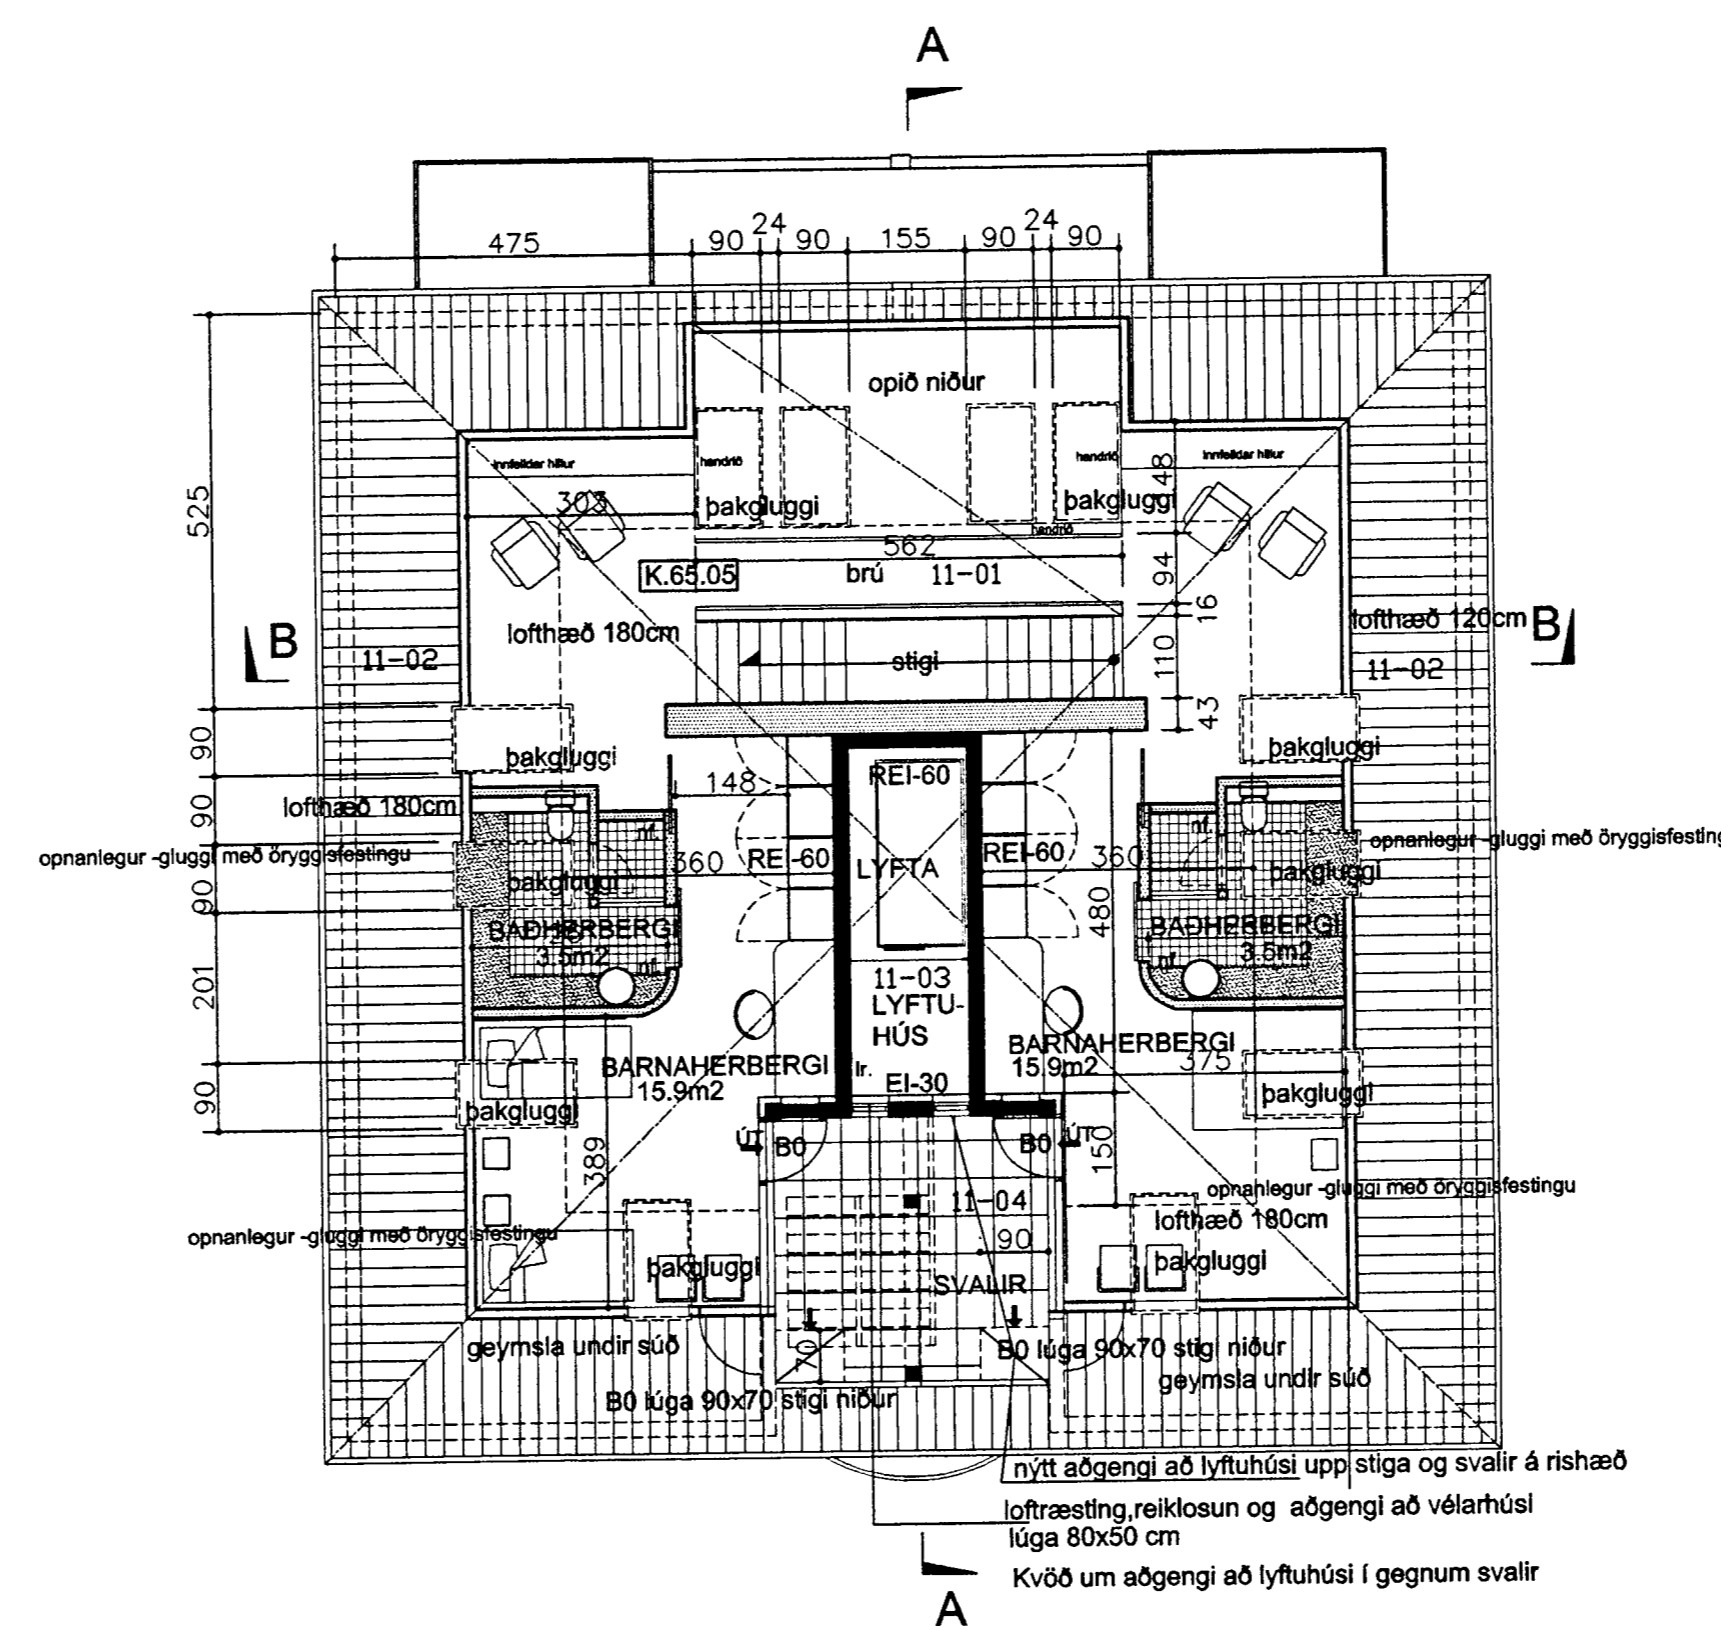

GRUNNMYND RISHÆÐ mkv.1.100

EYRARHOLT 6. 10.HÆÐ OG RIS.

Sótt um leyfi til að sameina og breyta íbúðum á 10.hæð og í risi að Eyraholt 6. í eina samþykka íbúð.

Stökkvillib hefðþengarsvæðisins  
27/6'02  
Ólafur

LÝSING BREYTINGA.

ÍBÚÐIR Á 10.HÆÐ ÁSAMT RISI SAMEINADAR Í EINA ÍBÚÐ.  
OPNAÐ VERÐUR Á MILLI OG BURÐARVEGGUR FJALÆGDUR ÁSAMT LÉTTUM VEGG Á RISHÆÐ.  
STÓR HLUTI PLÖTU Á MILLI HÆÐA Í STOFU FJARLÆGDUR, EN LOFT STYRKT MEÐ STÁLBITUM OG STÁLSKÚFFUM SEM KLÆDDAR ERU AF MEÐ EI-60 KLÆÐNINGU Í LOFTI OG VEGGJUM.  
MEÐ ÞESSARI OPNUN VERÐUR RISRÝMIÐ MEIRI HLUTI AF ADALÍBÚÐinni OG Á MILLI OPS VERÐUR KOMIÐ FYRIR BRÚ ÚR STÁLI OG GLERI, SEM TENGIR SAMAN RISHÆÐINA.  
GANGUR FYRIR FRAMAN ÍBÚÐ, SEM AÐUR VAR HLUTI AF SAMEIGN, SAMEINAST ÍBÚÐ OG VERÐUR FRÁGANGUR LYFTUHURÐAR EICS30 EDA Í SAMRÆMI VIÐ BRUNAREGLUGERÐ.  
ADAL AÐKOMA VERÐUR ÞVÍ BEINT ÚR LYFTU INN Í ÍBÚÐ.  
VEGNA ÞESSARA BREYTINGA VERÐUR NÝTT AÐGENGI AÐ LYFTUHÚSI UPP ÖRYGGISSTIGA FRÁ 9.HÆÐ UPP Á 10.HÆÐ OG SÍÐAN ÁFRAM UPP STIGA LUGU EDA BJÖRGUNAROP INN Á SVALIR RISHÆÐAR ÞAR SEM NÝ STÆRRI OG AÐGENGILEGRI LUGU ER KOMIÐ FYRIR.  
ÞAKGLUGGUM VERÐUR FJÓLGAD Á ÞAKI SAMKV. TEIKNINGUM OG NÝJUM OG BETRI GLUGGUM KOMIÐ FYRIR.  
GLUGGAR Á SUÐURHLÍÐ (sem eru staðsettir í léttum útbýggingum) VERÐA SÝKKADIR NIÐUR Í GOLF OG TVÖFOLDU ÖRYGGISGLERI KOMIÐ FYRIR.  
GÓLFHITI VERÐUR SETTUR Í HLUTA ÍBÚÐARINNAR.  
STÓR HLUTI RAFLÆGNA VERÐUR ENDURNYJADUR OG LÝSING BÆTT.  
ÖLL KLÆÐNING AÐ INNA Í FLOKKI 1.  
ADRAR BREYTINGAR Í SAMRÆMI VIÐ TEIKNINGAR.

STÆRÐIR.	nettó m2	brúttó m2	brúttó m3
10.hæð. 1001	189,7m2	230,4m2	627,9m3
rishæð. 1101	73,7m2	116,1m2	408,9m3

**ATELIER ARKITEKTA**  
Björn Skaptason, arkitekt FAI  
Suðurlandsbráut 6, sími/fax 5686680  
kt.270561-2259 gsm 6968977  
netfang. atelier@mmedia.is



EYRARHOLT 6.	HAFNARFIRÐI.
GRUNNMYNDIR, SNIDMYND	INNRA SKIPL.ÚTLITSBREYTING
mkv.1:100	tnr.2.4
dags 2.júní, 2002.	<i>[Signature]</i>