


ÚTLIT VESTUR mkv.1.100

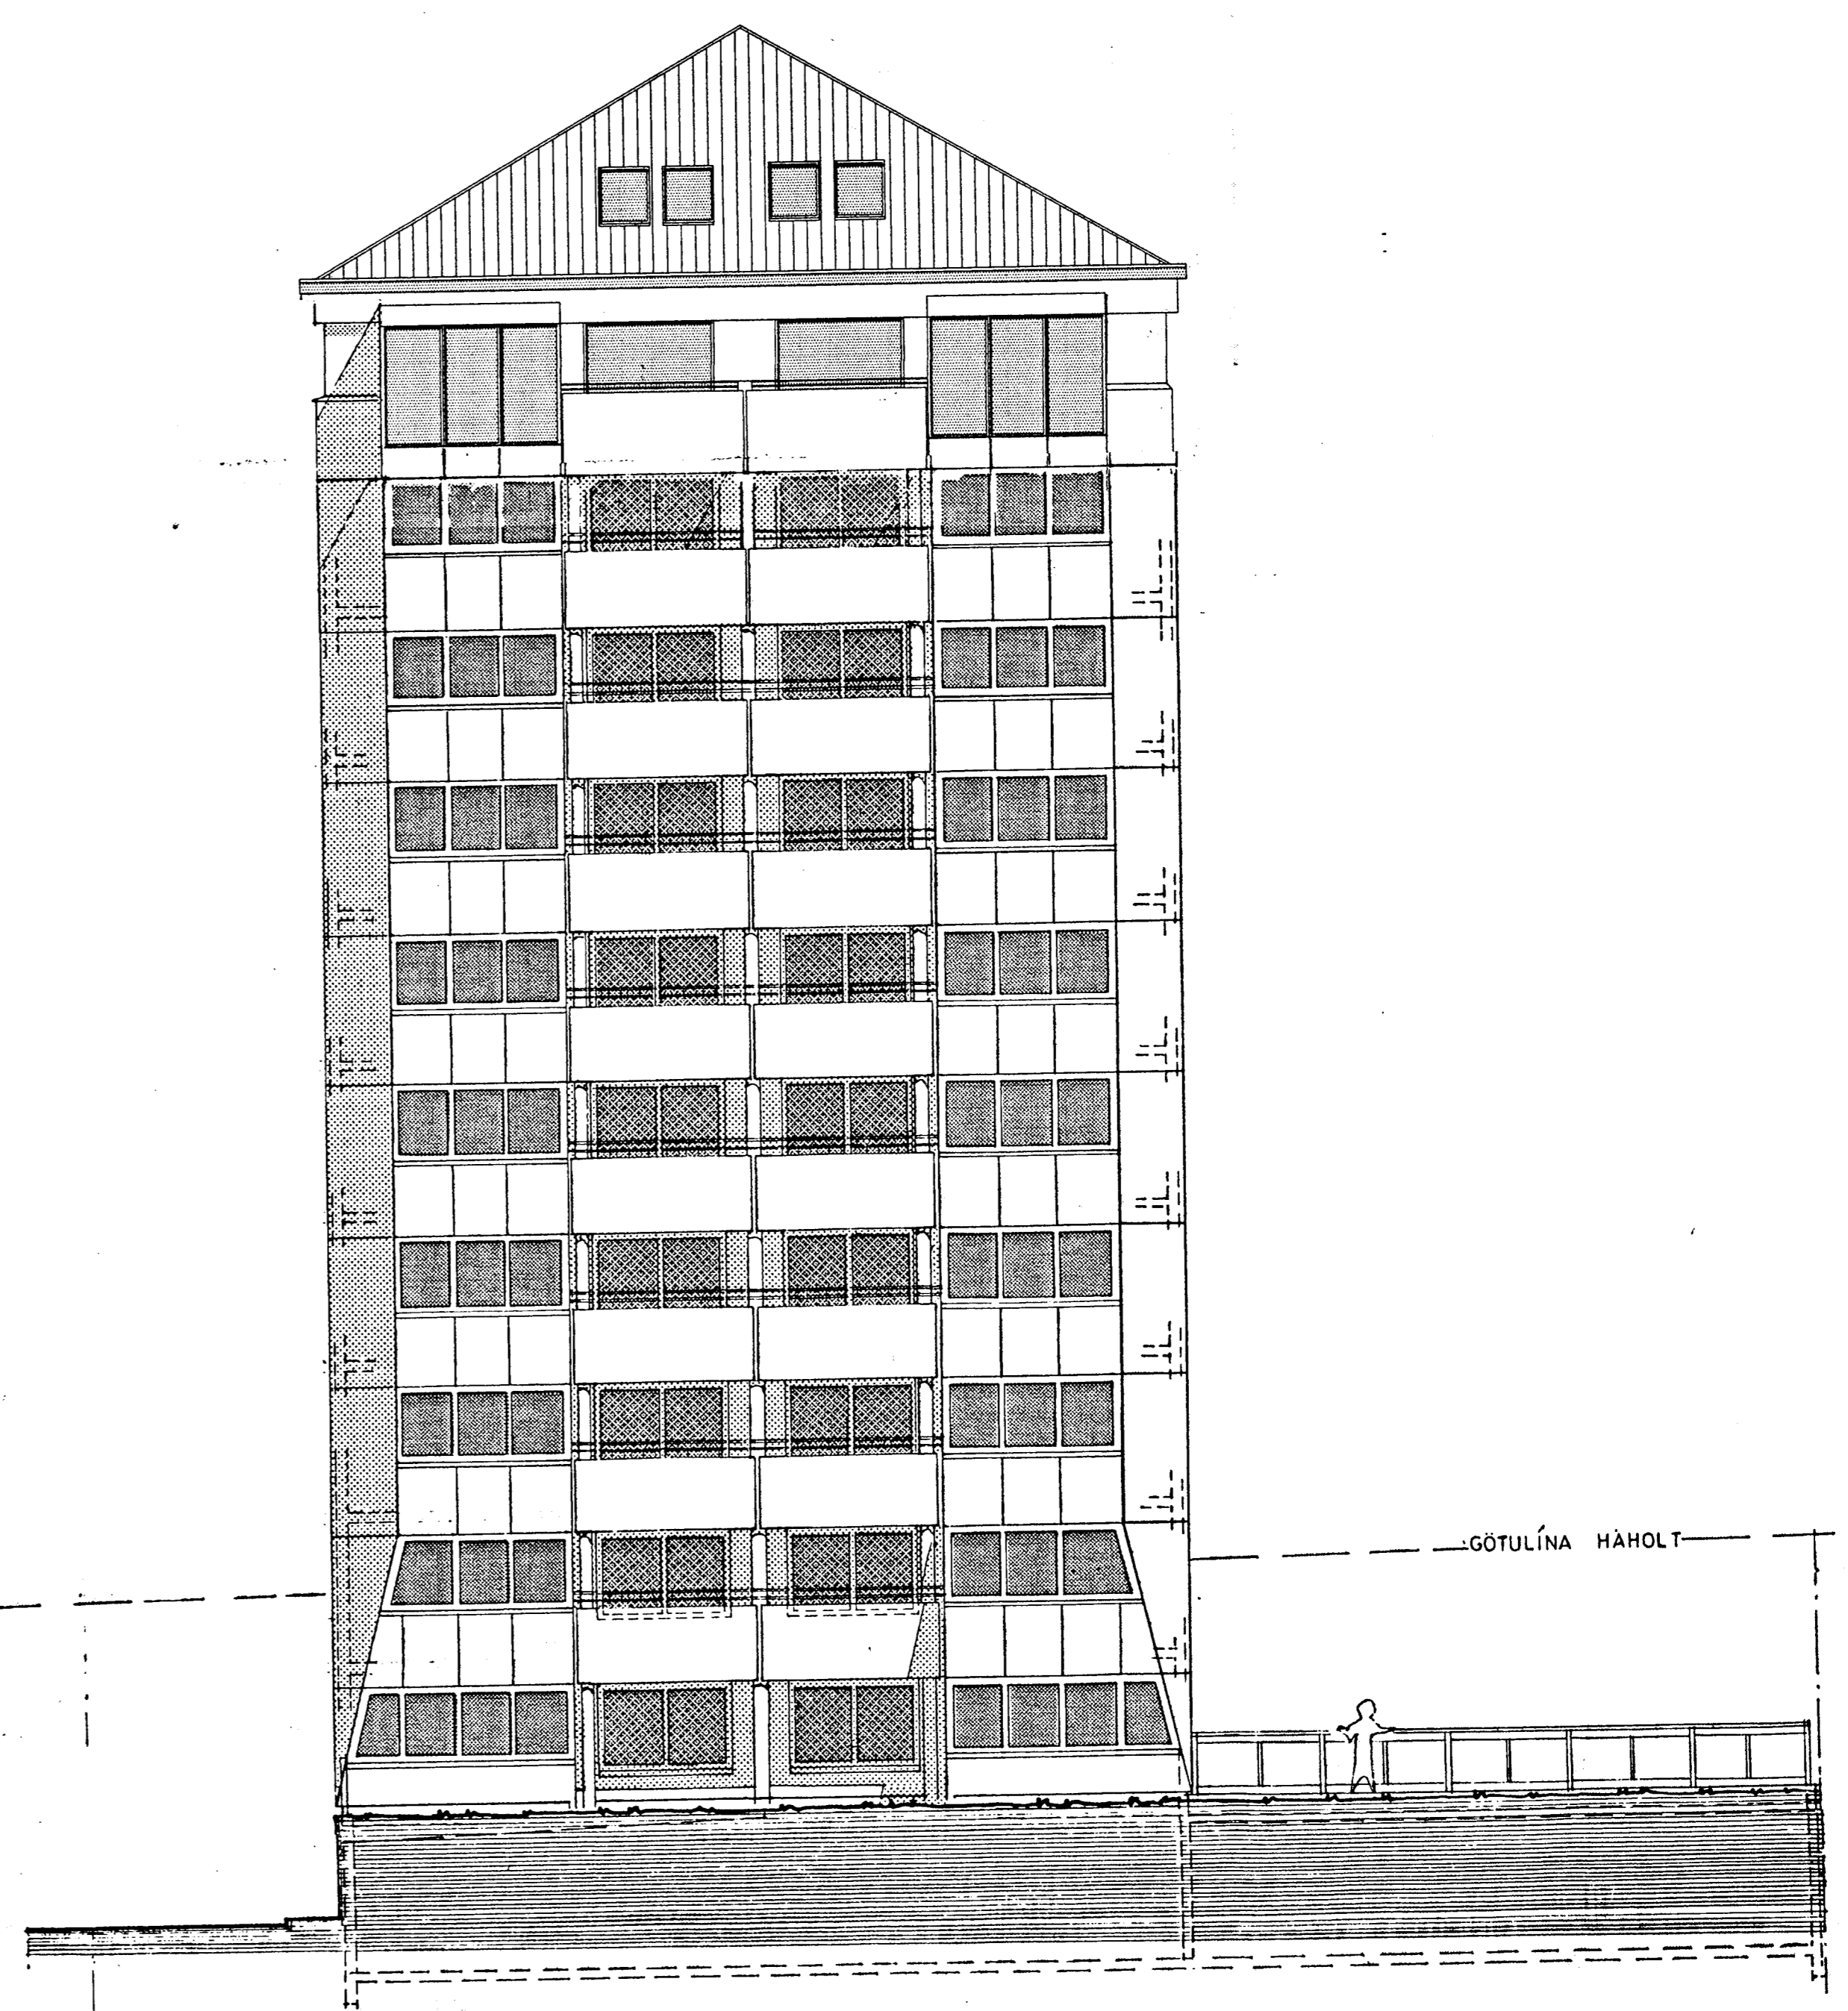

ÚTLIT SUÐUR mkv.1.100

Stökkvilið höfuðborgarsvæðisins  
 27/6'02  
 Eflend

**ATELIER ARKITEKTA**  
 Björn Skaptason, arkitekt FAI  
 Suðurlandsbraut 6, sími/fax 5666680  
 kt.270561-2259 gsm 6968977  
 netfang. atelier@mmedia.is



EYRARHOLT 6.	HAFNARFIRÐI.
ÚTLIT	INNRA SKIPL.ÚTLITSBREYTING
mkv.1:100	tnr.3.4
dags.2.APRÍL. 2002.	<i>[Signature]</i>

GLUGGAR SÝKKAÐIR Á ÚTBYGGINGUM  
 ÞAKGLUGGUM FJÖLGAD Á ÞAKI.