



VIÐBÓTARSTÆÐI OG BÍLGEYMSLUR  
VEGNA FJÖLGUNAR ÍBÚÐA UM TVÆR  
Í EYRARHOLT 6

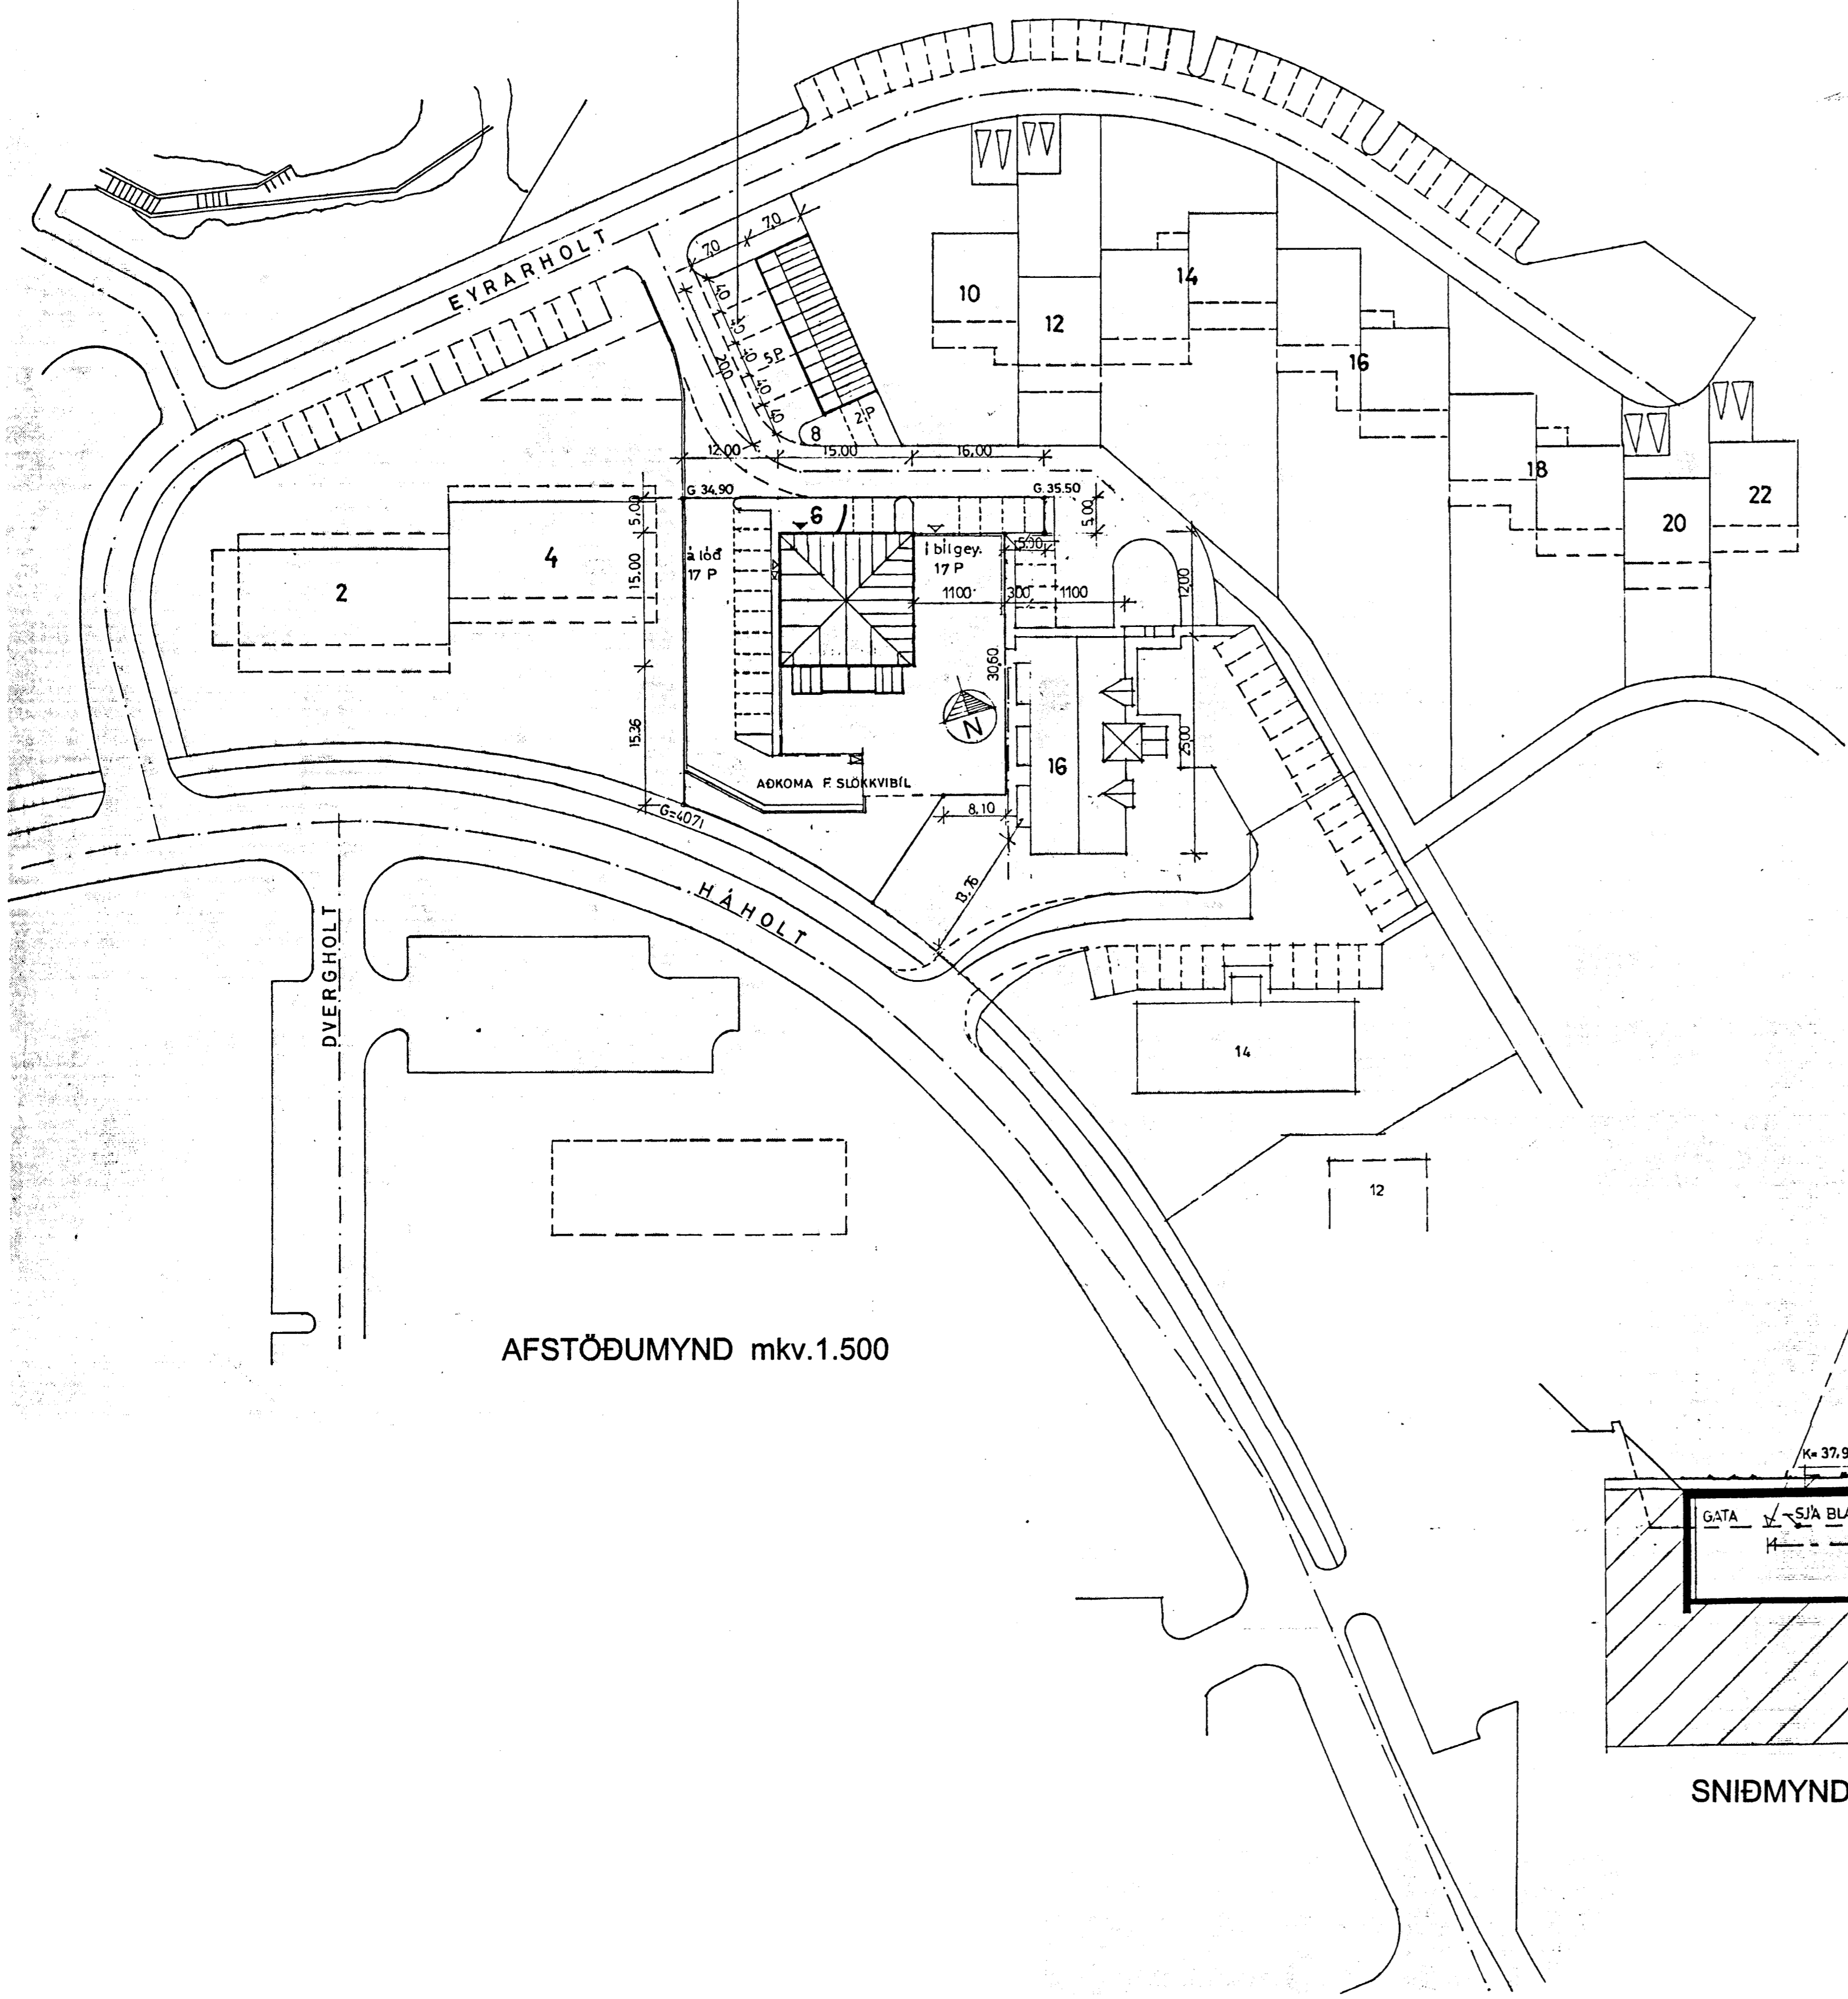


AFSTÖÐUMYND mkv.1.500

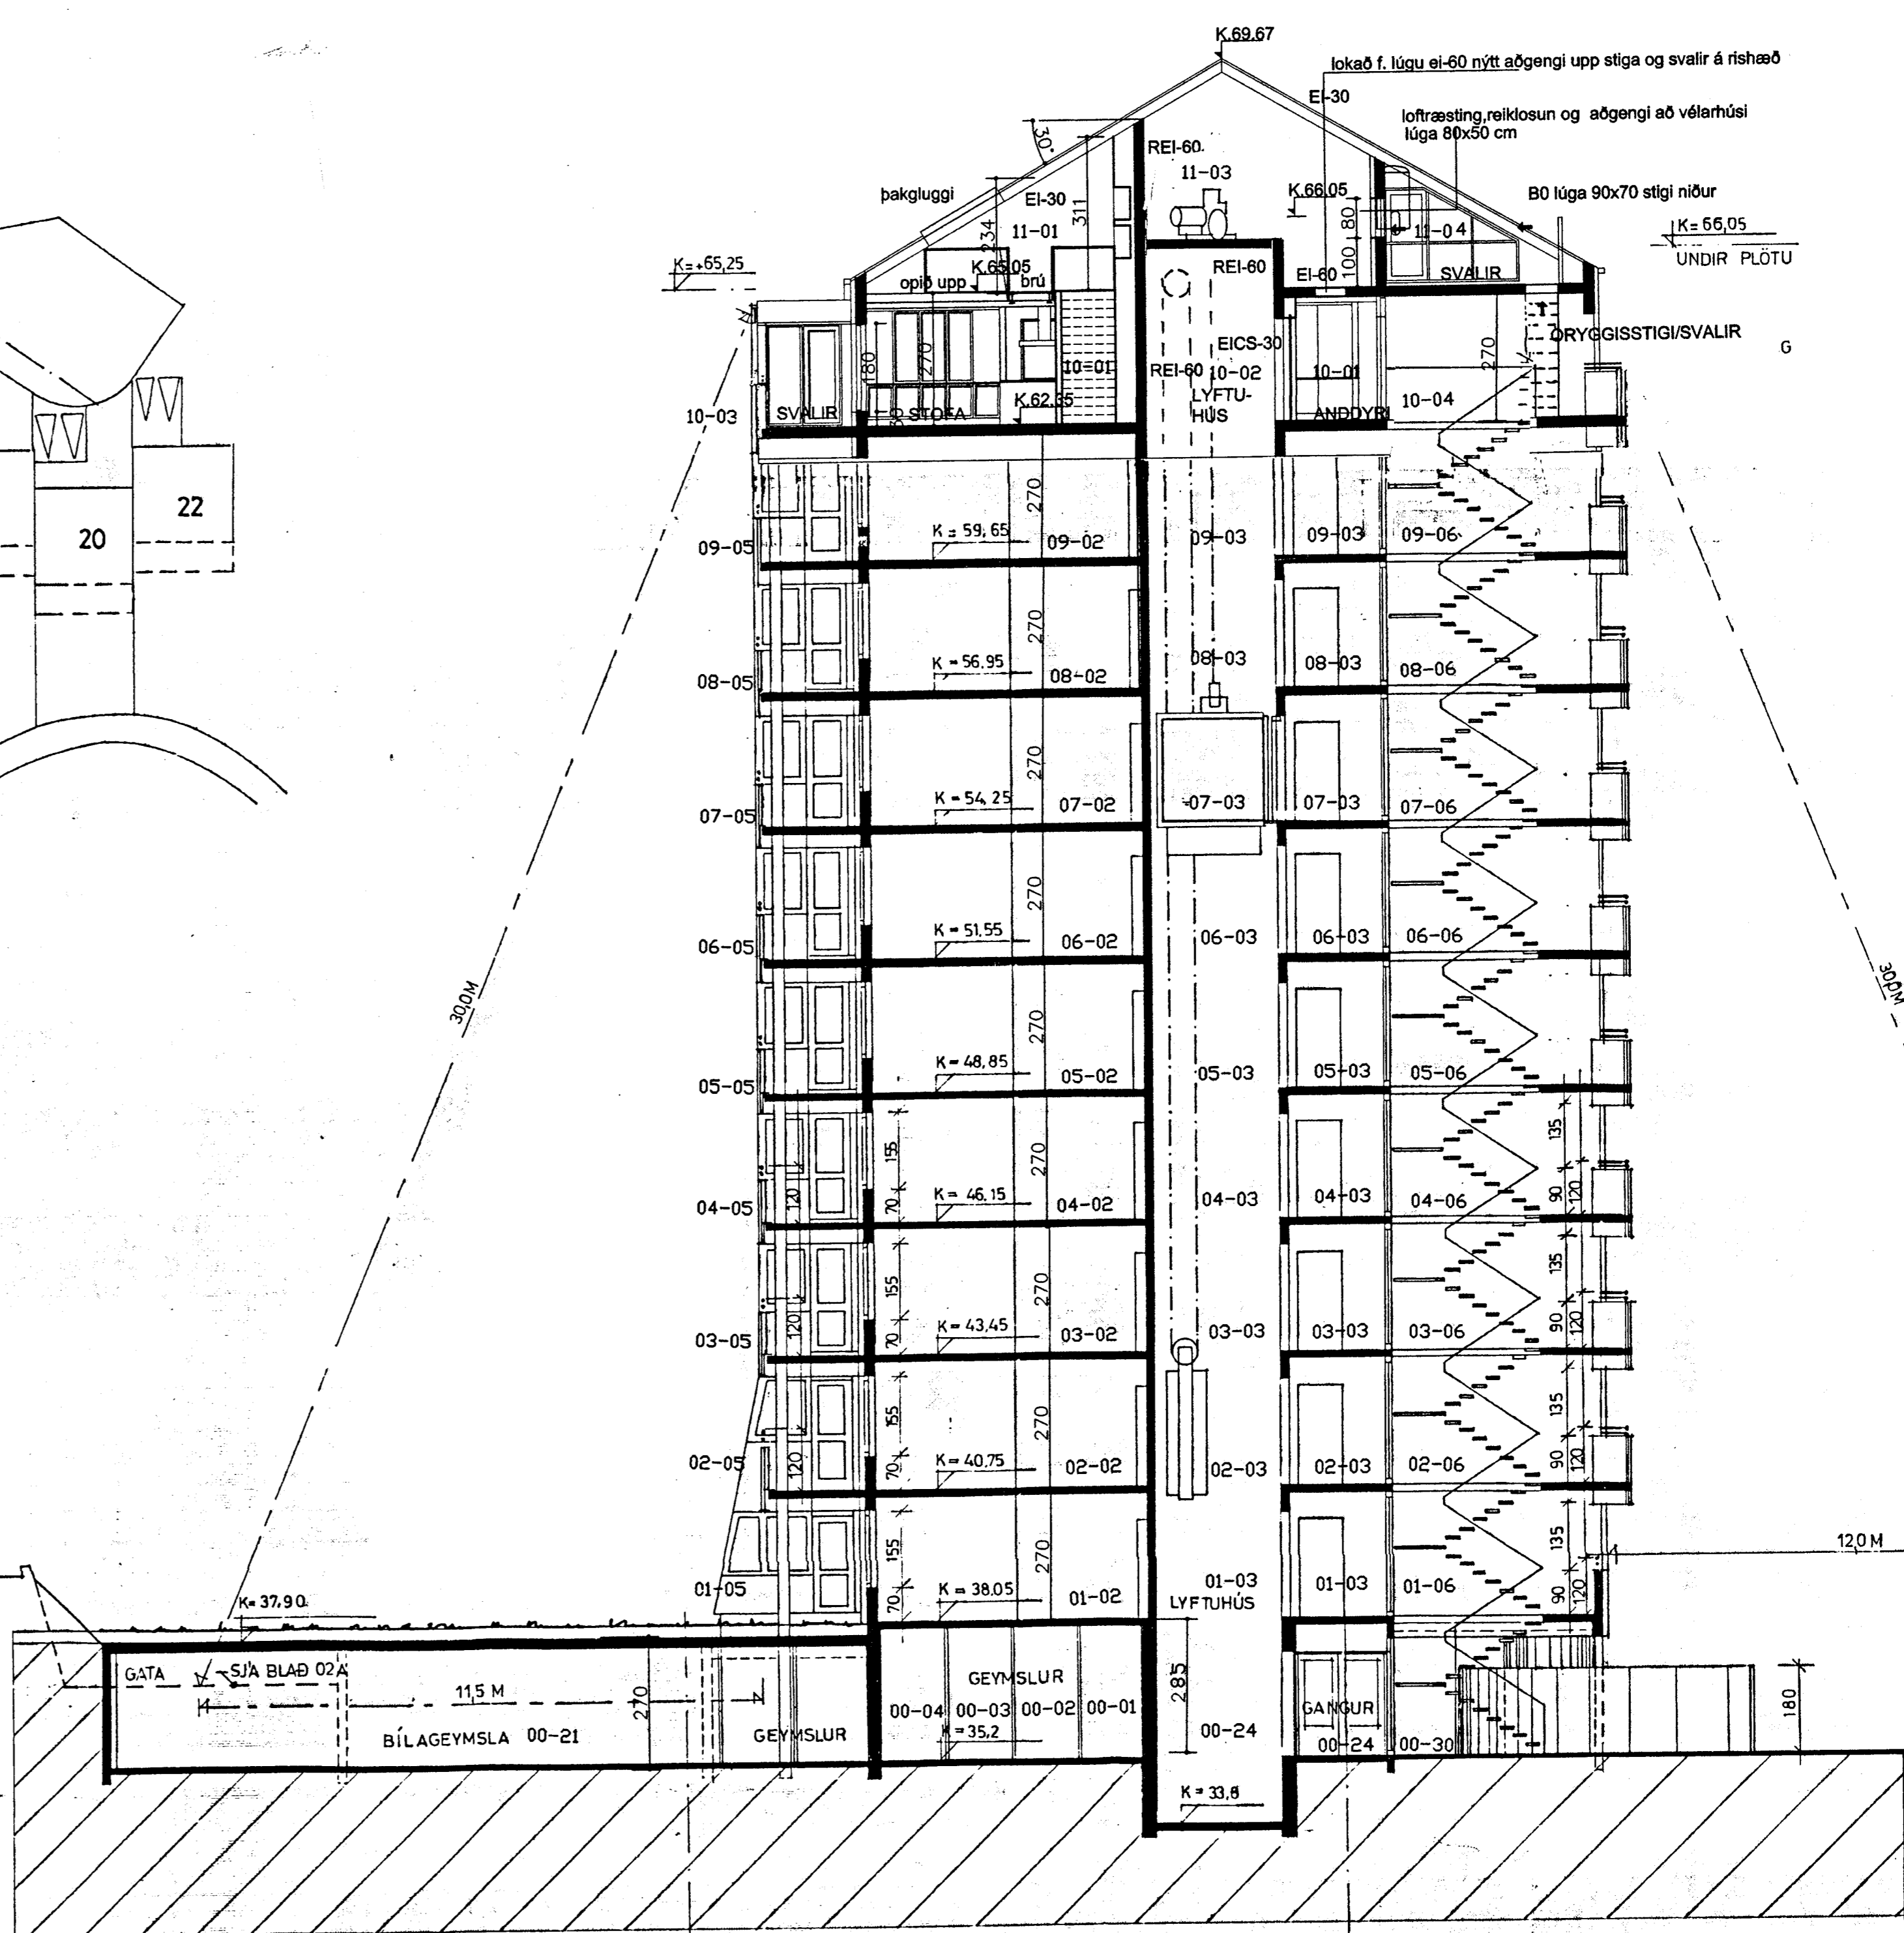

SNIDMYND A-A mkv.1.100

Stökkvild höfuðborgarsvæðisins h.c.  
27/6'02  
[Signature]

**ATELIER ARKITEKTA**  
Björn Skaptason, arkitekt FAI  
Suðurlandsbratt 8, sími/fax 5686690  
kt.270561-2259 gsm 6968977  
netfang. atelier@mmedia.is

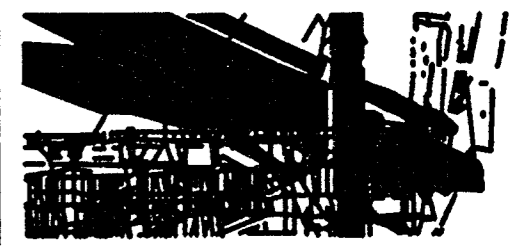

EYRARHOLT 6.	HAFNARFIRÐI.
AFSTÖÐUMYND	INNRA SKIPL.ÚTLITSBREYTING
mkv.1.500	tr.04.4
dags2.APRIL. 2002.	[Signature]