


Samtíðis á fundi byggingar
nefndar p. 2.9.1992
BYGGINGAVALTÞÓRN
I HAFNARFIRÐI
Sigurður Halldór

Úr Gildi

VIÐBÓTARSTÆÐI OG BÍLGEYMSLUR
VEGNA FJÖLGUNAR IBÚÐA UM TVÆR
Í EYRARHOLTI 6

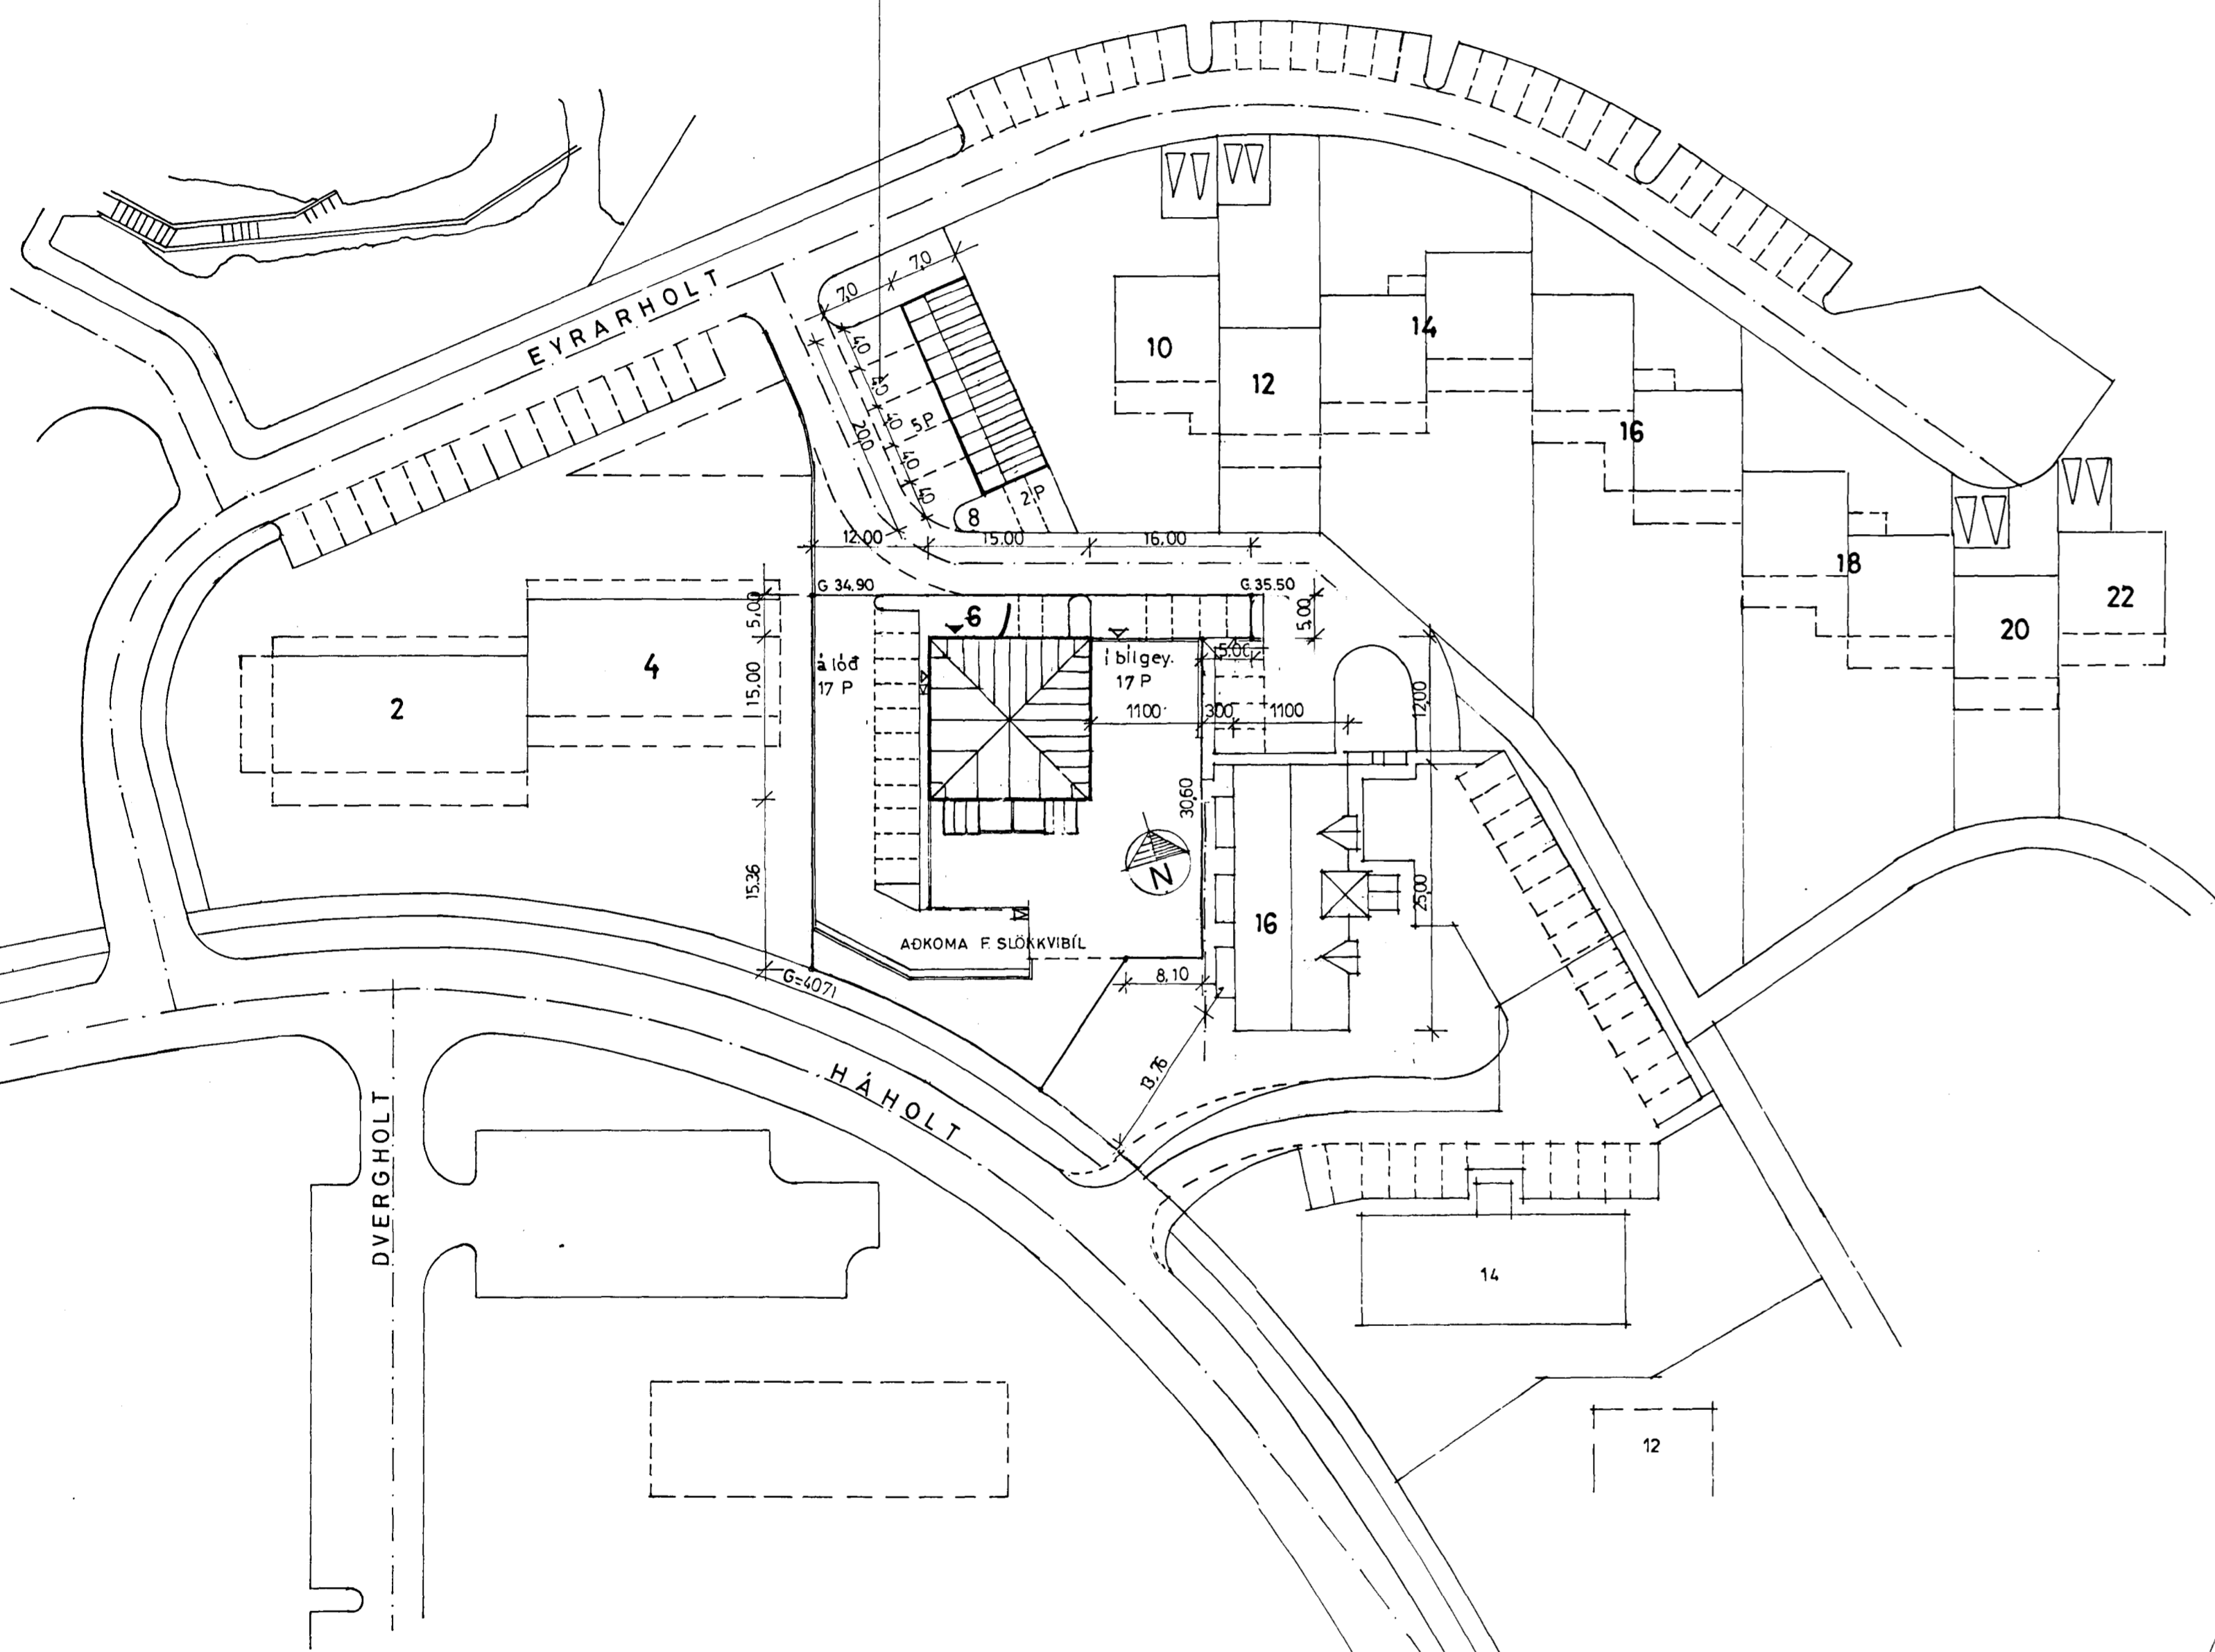


AFSTÖÐUMYND 1:500

STÆRÐARTÓLUR:

	m ²	m ³
JARÐHÆÐ	736	1970
1. HÆÐ	229	618,3
2. HÆÐ	220	594
3.-9. HÆÐ	215	580,5
10. HÆÐ	209	564
ALLS	1609	4325,8

KÓLNUN:

MEDALGILDI VEGGJA	0,8 W m ² C°
ÞAK	0,2 "
NEDSTA PLATA	0,3 "

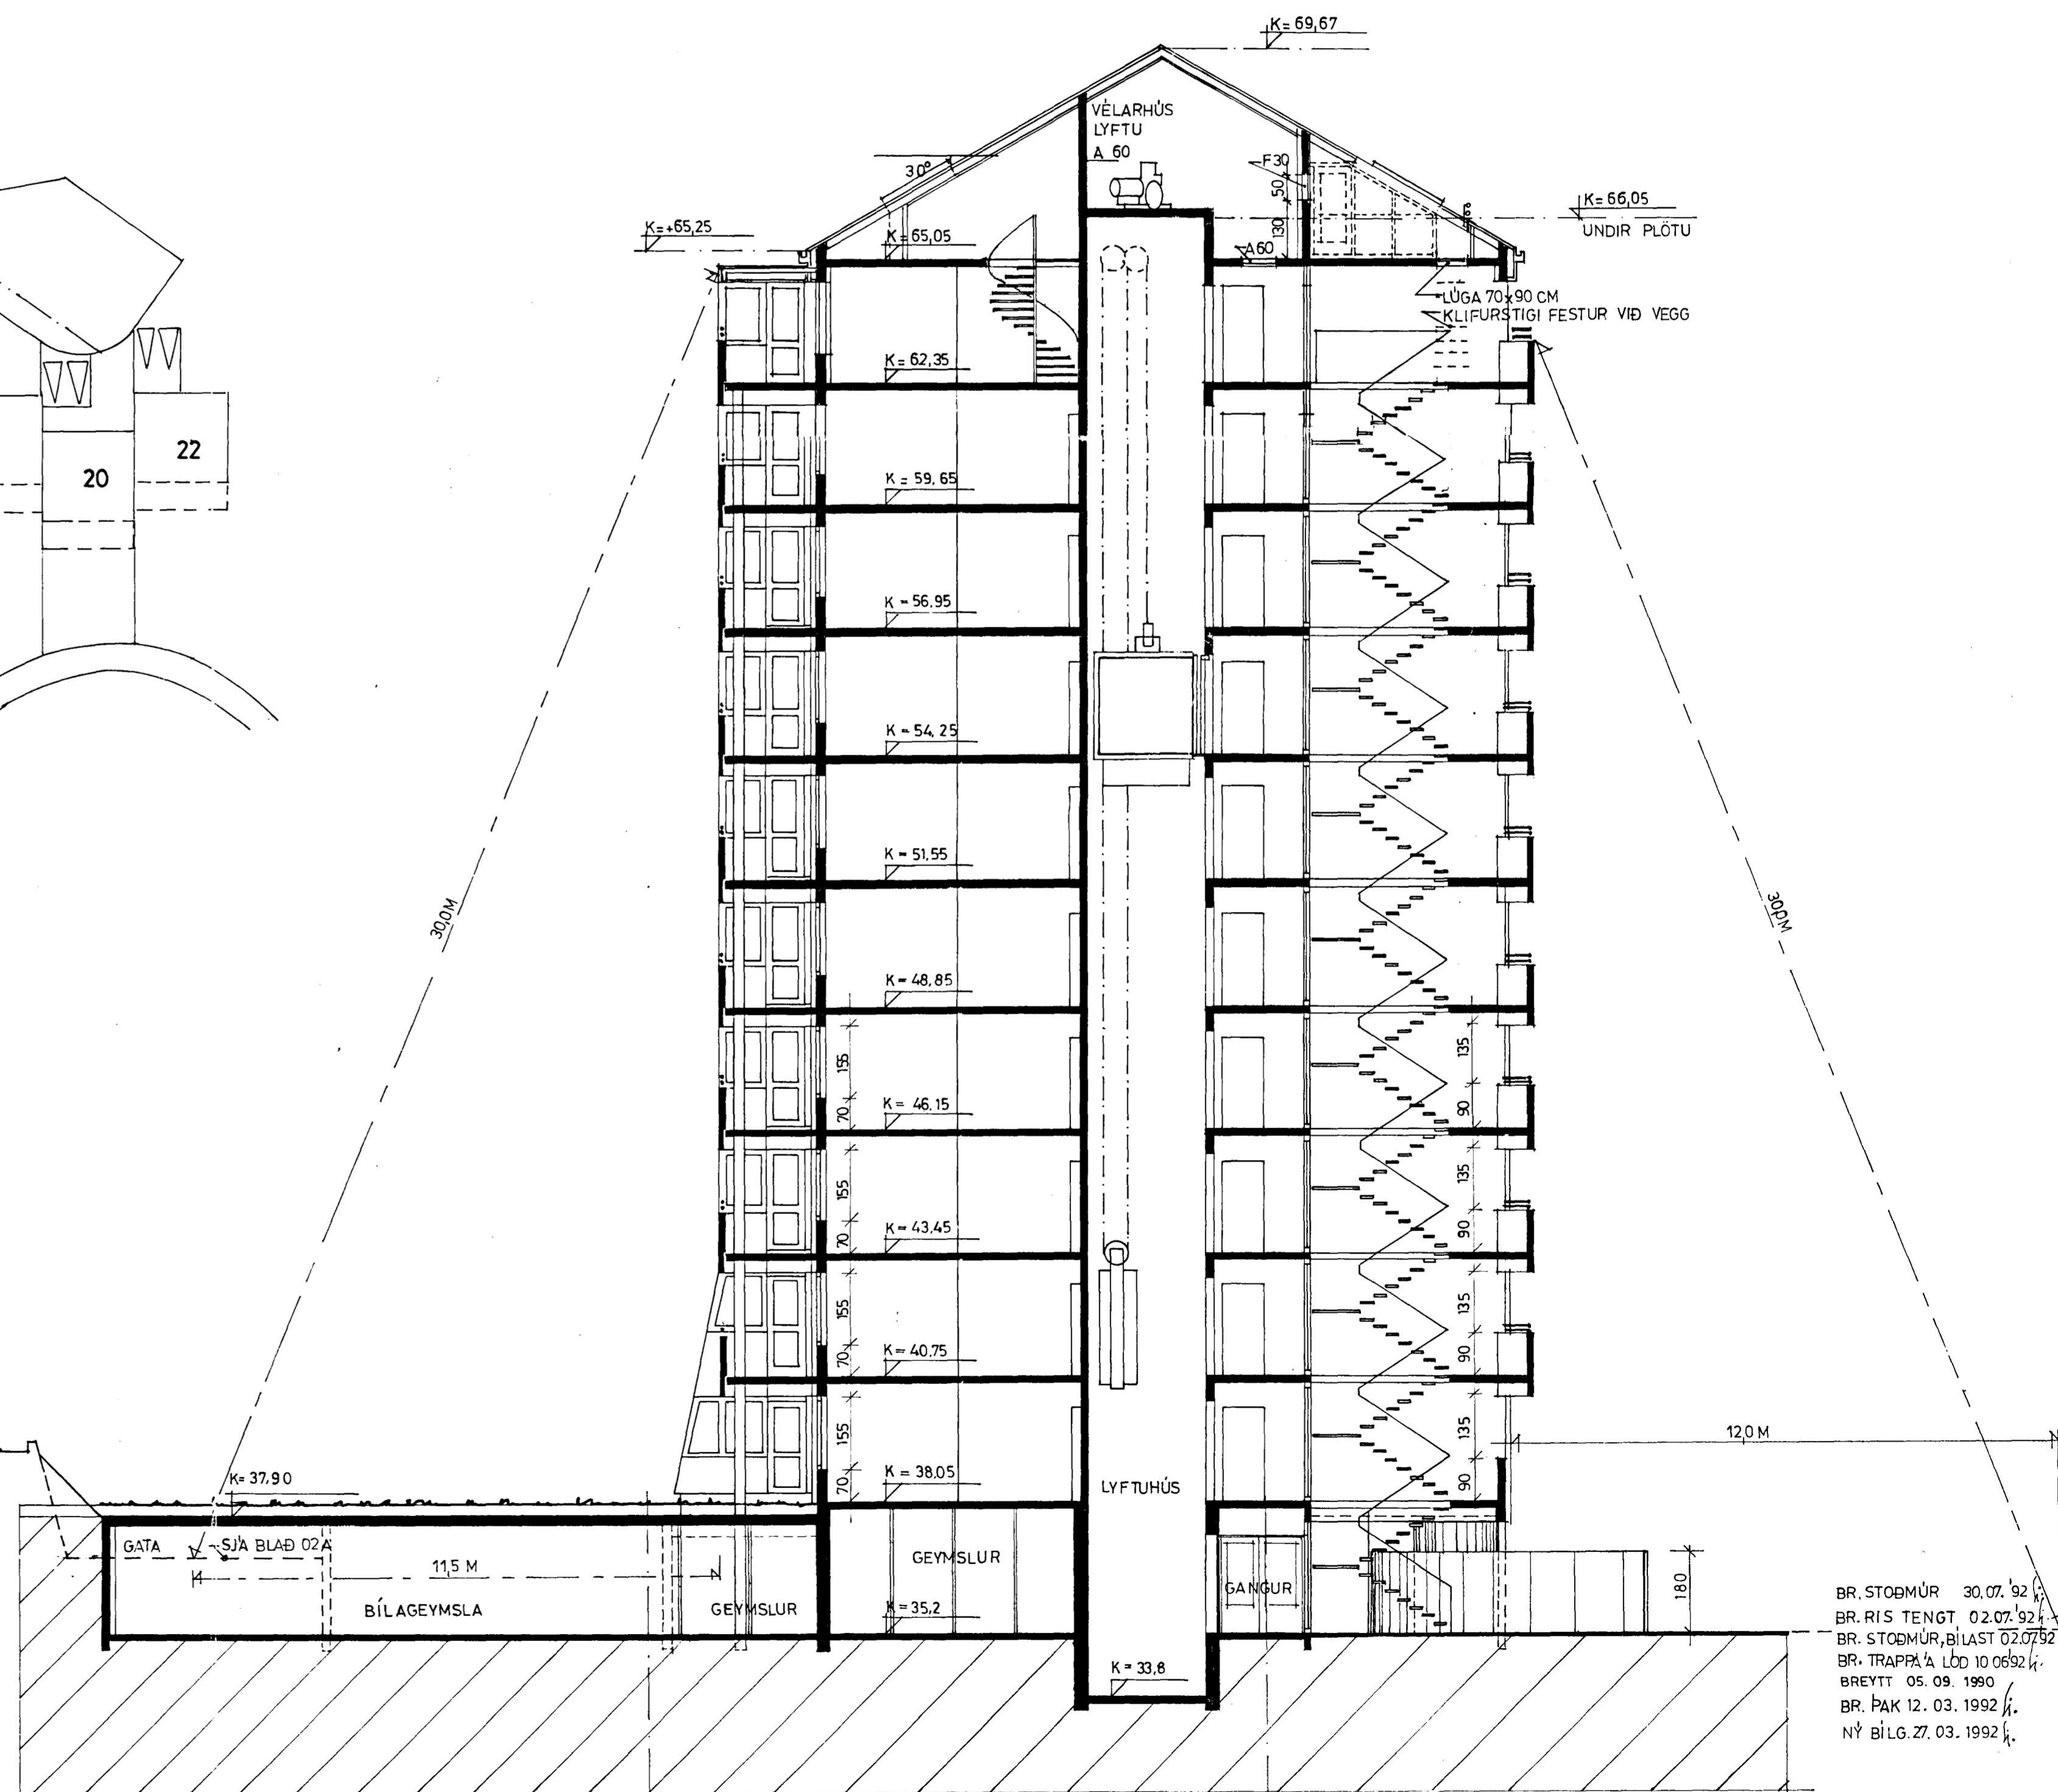

SNID 1:100

BR. STÖDMÚR 30.07.92
BR. RIS TENG 02.07.92
BR. STÖDMÚR, BÍLAST 02.07.92
BR. TRAPPA Á LÖB 10.06.92
BREYTT 05.09.1990
BR. ÞAK 12.03.1992
NÝ BÍLG. 27.03.1992



EYRARHOLT 6, HAFNARFIRÐI

SNIDMYND A-A AFSTÖÐUMYND 01

DAGS. 12.07.1990 MKV. 1:100, 1:500 HANNAÐ SA/PVE TEIKN. AE/GJ

SIGURÞÓR ADALSTEINSSON, ARKITEKT. ÞÓLL V. BJARNASON, ARKITEKT.