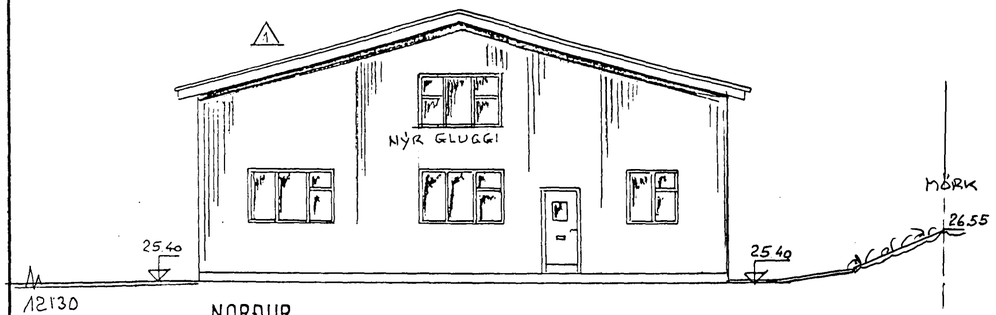


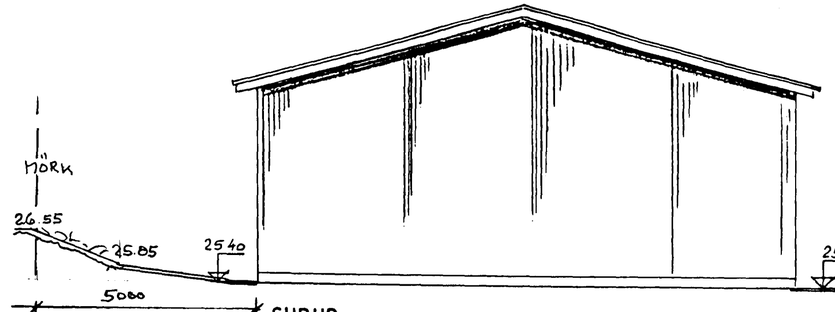


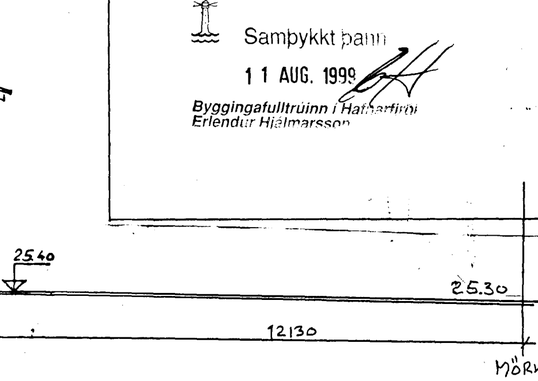


Samþykkt þann
11 AUG. 1999
Byggingafulltrúinn í Hafnarfirði
Erlendur Hjálmarsson

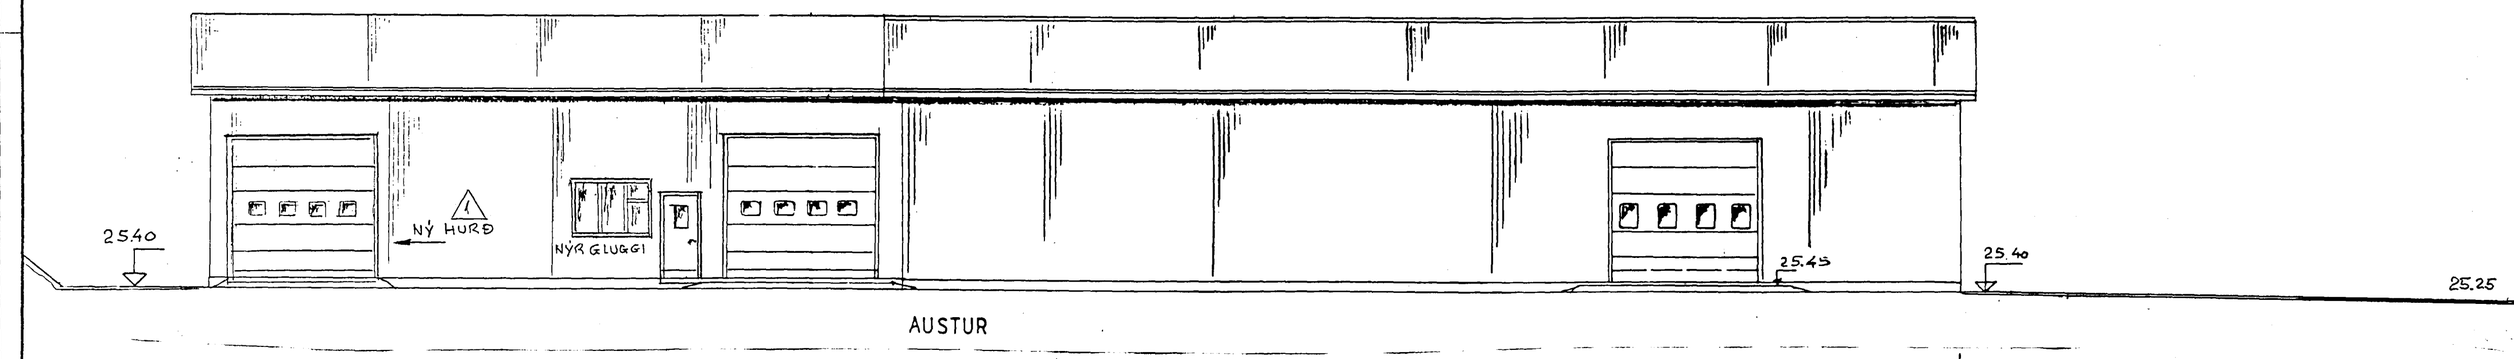


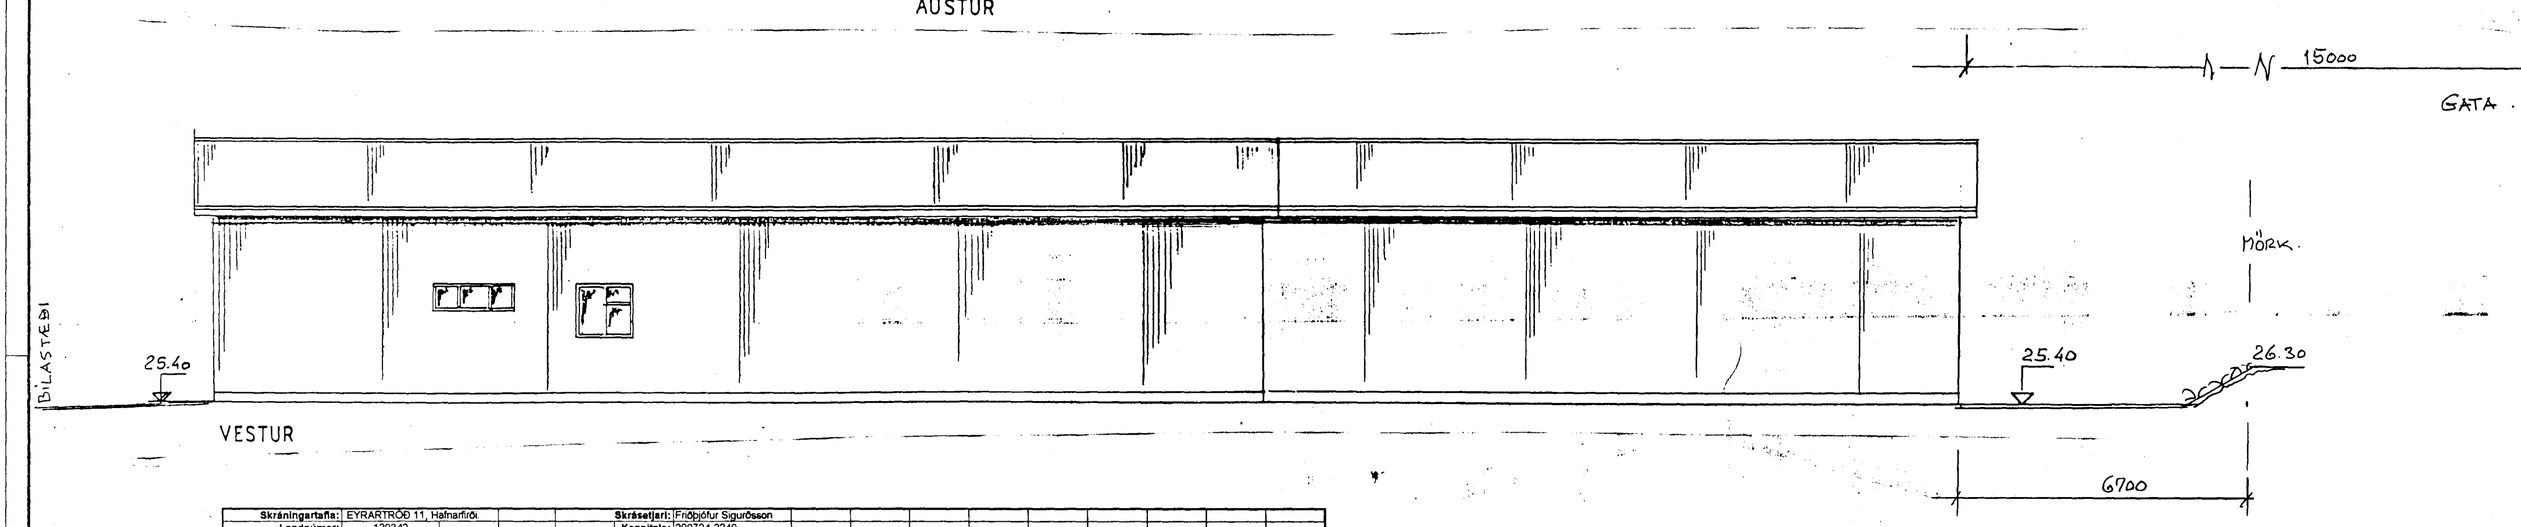


| Skráningartafla: | EYRARTRÖÐ 11, Hafnarfirði | | | | Skrásetjari: | Friðbjófur Sigurðsson | | | | | | | | | | | |
|---|---|---|---|---|---|---|---|---|---|---|---|---|---|---|---|---|---|
| Landnúmer: | 120342 | | | | Kennitala: | 200724-2249 | | | | | | | | | | | |
| Matshlutanúmer: | 01 | | | | Útgáfa: 4.01 | Dags.: | 30.4.1999 | | | | | | | | | | |
| Uppskipting og lýsing | | | | | Stærðir | | | | | | | | | | | | |
| D0 | D1 | D2 | D3 | D4 | D5 | D5M | D6 | D7 | D8 | D9 | D10a | D10b | D11 | D12 | D16 | | D17 |
| Lóun | Rými hæð-nóð | Notkun texti | Hlut-fallskóun | Eignar-hald | Bokfl.stærð m² | Millifl.stærð m² | Svalir m² | Op m² | Brúttófl.stærð m² | Brúttófl.stærð sh < 1,8 | Salarhæð min | Salarhæð max | Brúttó rúmmál m³ | Heildfl.stærð m² | Birt flatarmál m² | Reiknifl.stærð skiptarúmmáls | Skipta-rúmmál m³ |
| | | **Matshluti** | | | 495,7 | 71,5 | 3,0 | 0,0 | 567,2 | 5,3 | | | 2.679,2 | 544,7 | 561,9 | | 2.463,470 |
| | | **Botn** | | | | | | | | | | | 99,1 | | | | |
| | 01 | **1. hæð** | | | 495,7 | 71,5 | 3,0 | 0,0 | 567,2 | 5,3 | | | 2.580,1 | 544,7 | 561,9 | | |
| A | 0101 | **Fiskverkun** | N | 0101 | 298,9 | | 3,0 | | 298,9 | | 2,70 | 6,01 | 1.555,8 | 283,0 | 288,9 | 5,21 | 1.474,430 |
| A | 0102 | **Þökkun** | N | 0101 | 196,8 | | | | 196,8 | | 4,40 | 6,01 | 1.024,3 | 190,2 | 196,8 | 5,20 | 989,040 |
| A | 0103 | **Millifl.stur-innfl.stur** | N | 0101 | | 71,5 | | | 71,5 | 5,3 | 1,70 | 3,31 | | 71,5 | 66,2 | | |

**Athugasemdir**

Við útreikning nettóflata er miðað við að útveggir með einangrun séu 0,15 m.

**Sameignir sumra**

**Eignarhald**

| Eignar-hald | Notkun texti | Birt flatarmál m² | Skiptarúmmál Séreign m³ | Séreign og sameign m³ |
|---|---|---|---|---|
| 0101 | **Fiskverkun** | 365,1 | 1.474,430 | 1.474,430 |
| 0102 | **Þökkun** | 196,8 | 989,040 | 989,040 |
| | **Alls** | 561,9 | 2.463,470 | 2.463,470 |

| | | | |
|---|---|---|---|
| 5/8 | JÚL.99 | RENNIHURÐ 2 GLUGGAR | |
| | APR.99 | SKRÁNINGARTAFLA | |
| | MARZ 99 | RÝMINGARLEIÐIR | |
| DAGS | BREYTING | | GJORT |
| HANNAD | JÓN BERGSSON DIPL. ING | VERKFR MVFI VERKFRÆÐIHÖNNUN SMÁRAHVAMMI 4, HAFNARF. S. 51974 | BLAÐ 11 |
| TEIKNAD | SAMÞYKKT | EYRARTRÖÐ 11 | M=1:100 |
| YFIRFARID | VERK | VIÐBYGGING ÚTLIT SKRÁNINGARTAFLA | DAGS. |