
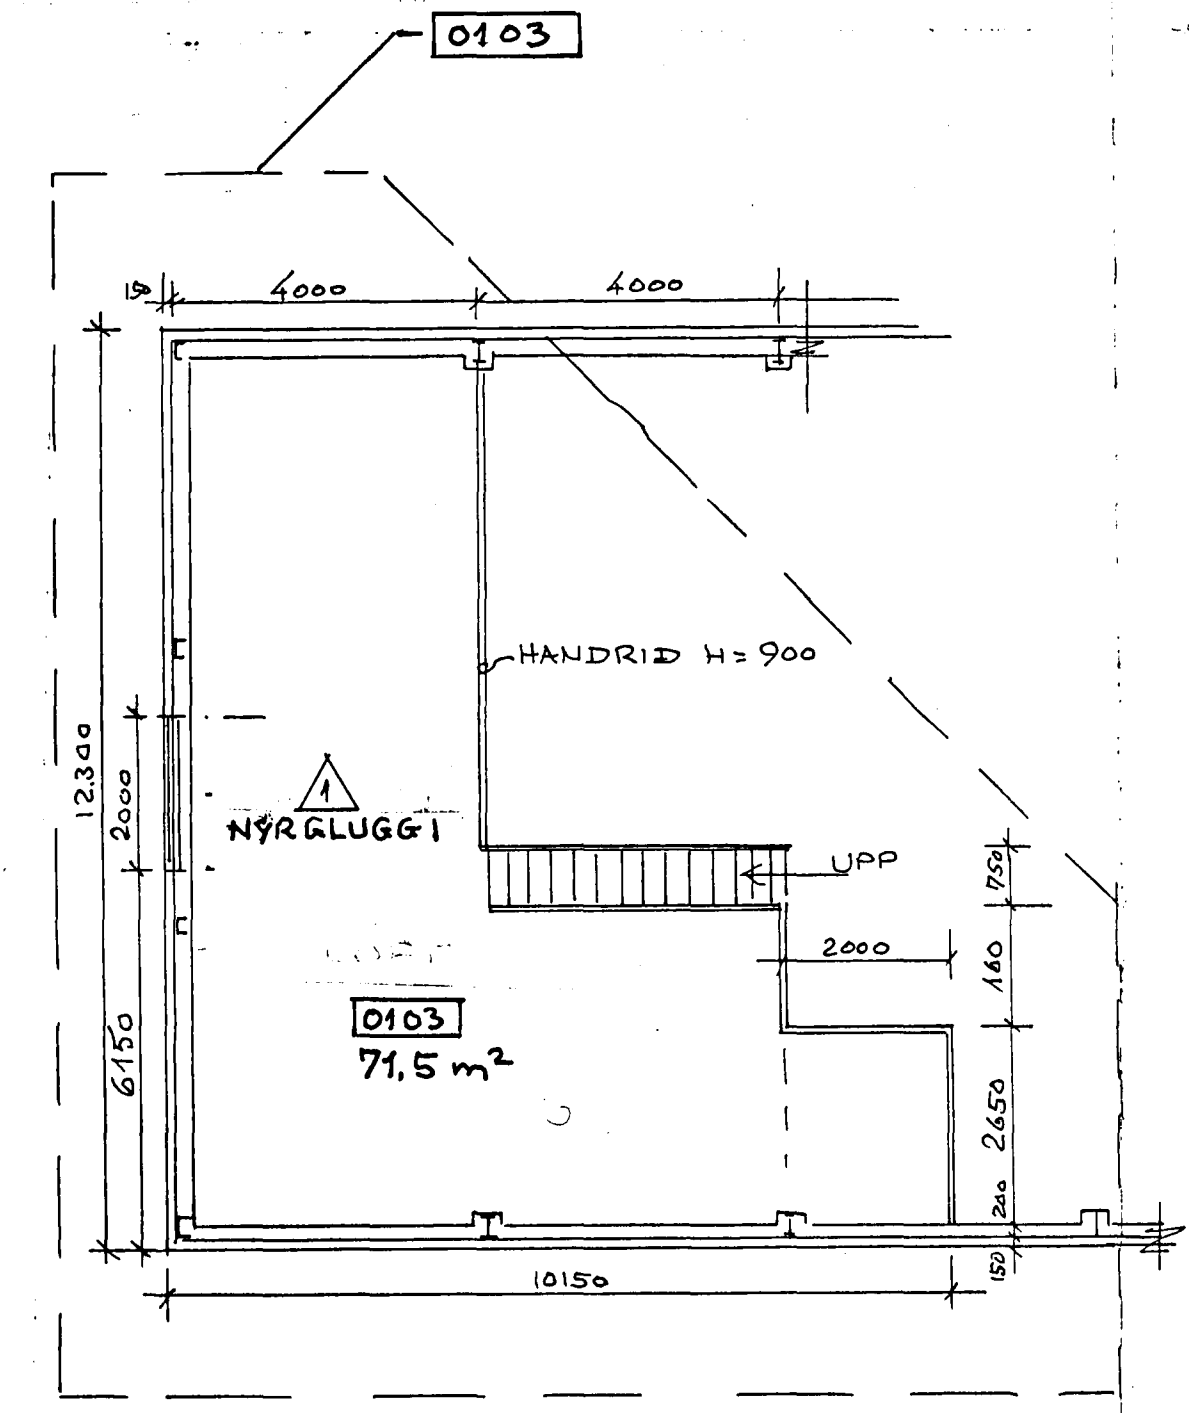
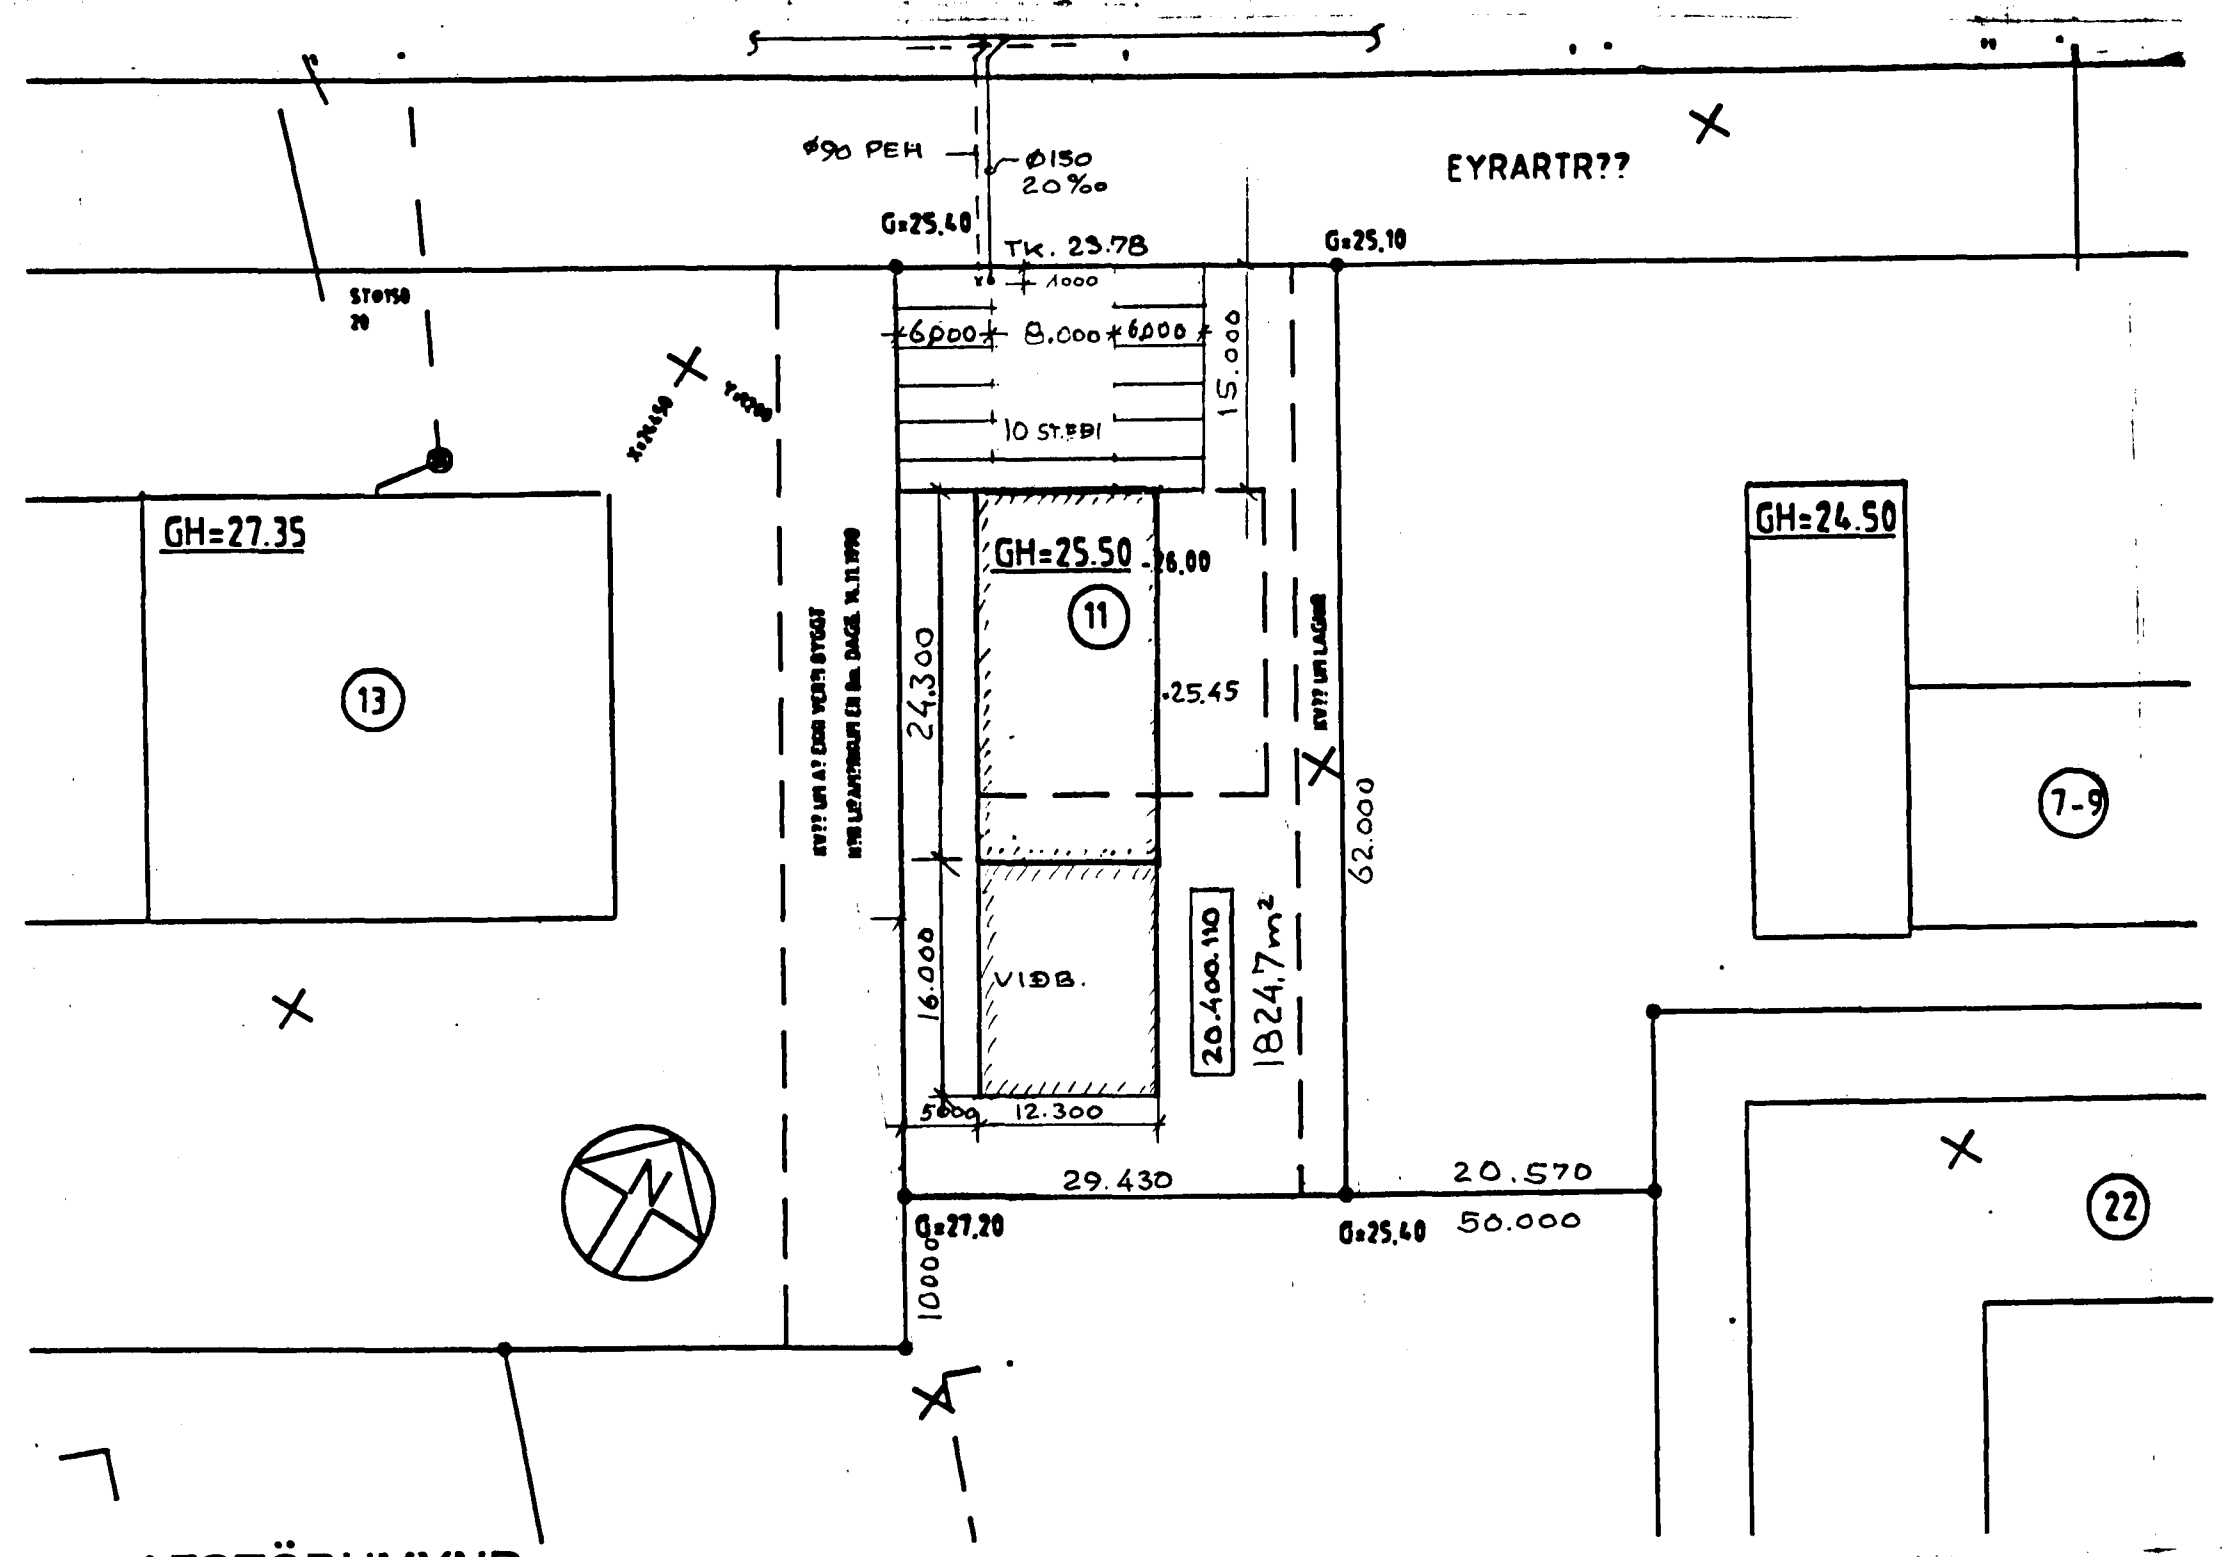
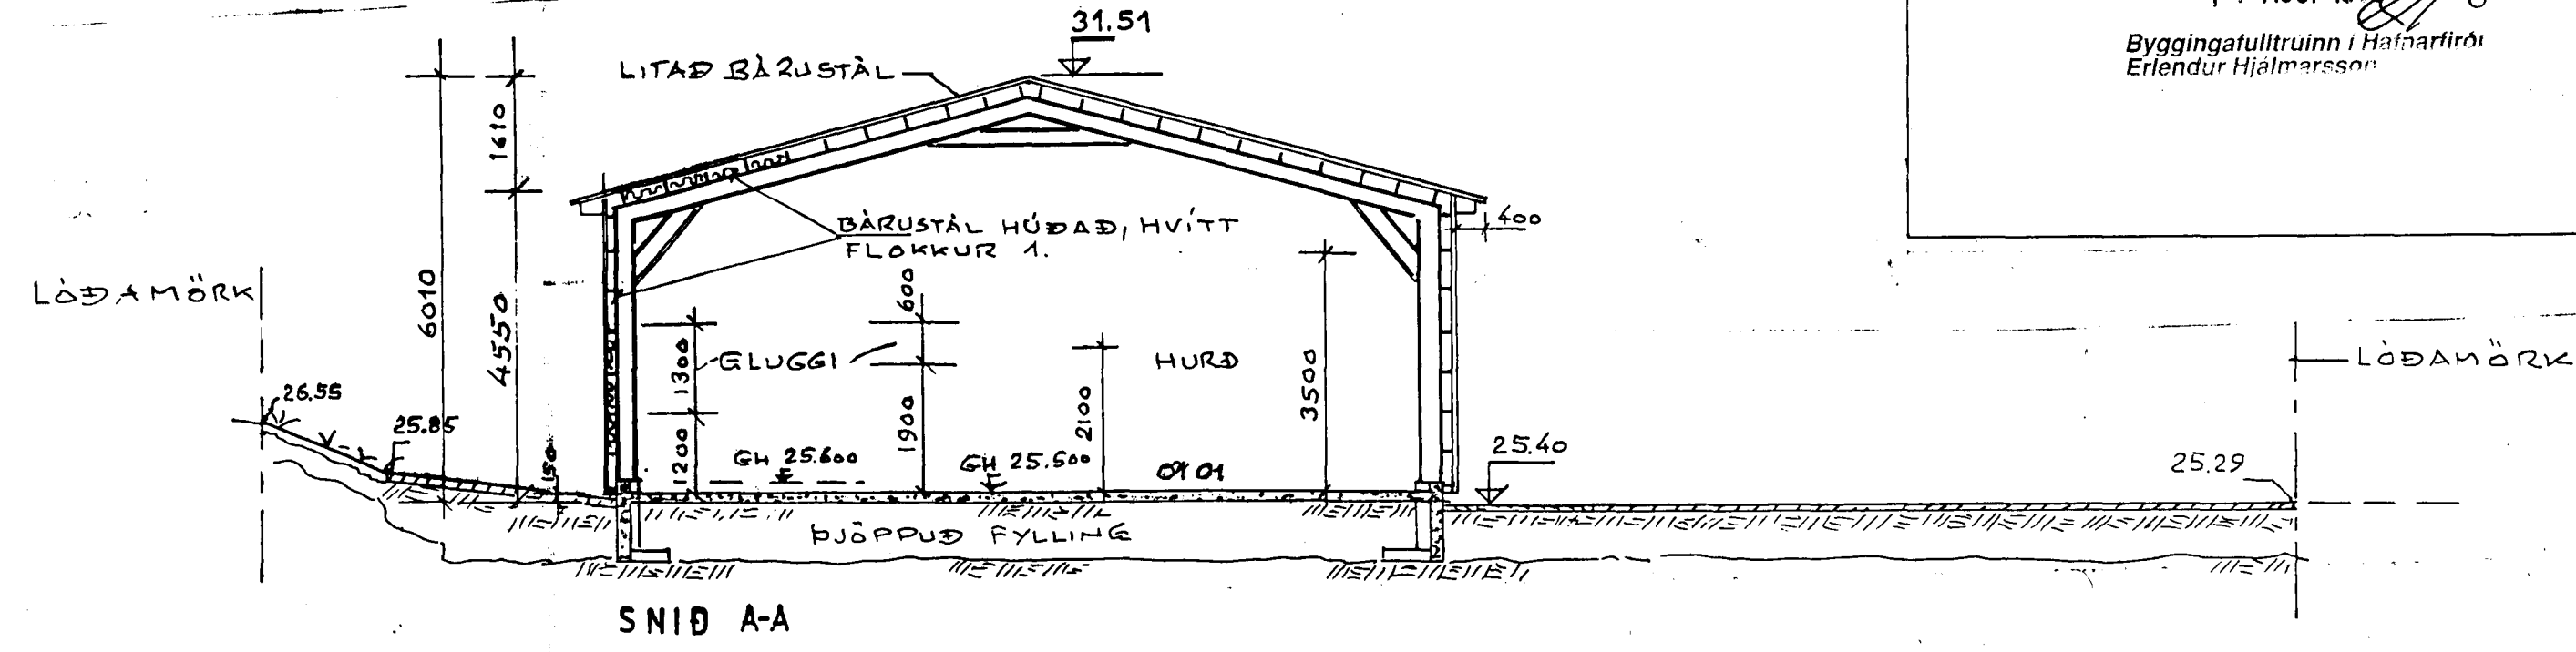


Samþykkt þann  
 11 AUG. 1999  
 Byggingatulltruinn í Hafnarfirði  
 Erlendur Hjálmarsson

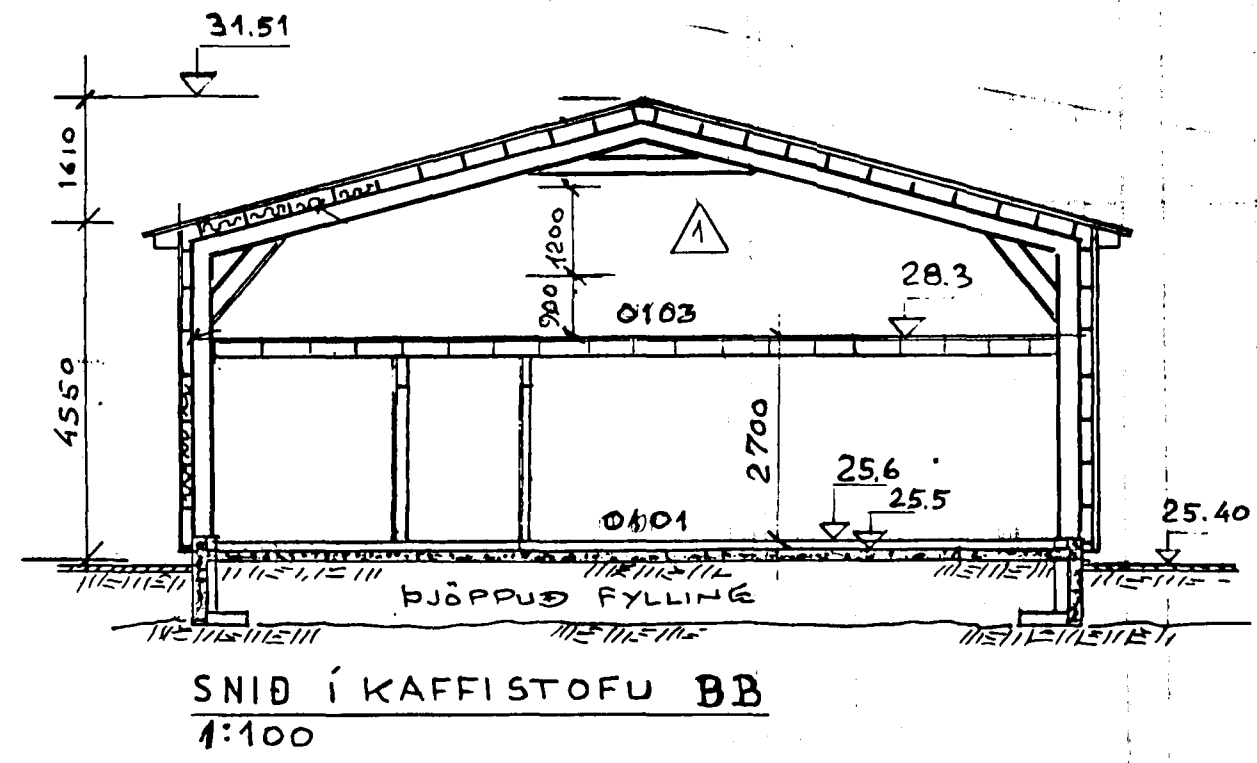

5/8 APR '99	SKRANINGARTAFLA	
MARZ '99	RÝMINGARLEIÐIR	
DAGS	JUL '99 RENNIMURÐ	BREYTING 2 GLUGGAR
HANNAÐ	JÓN BERGSSON	VERKFRÆÐIHÖNNUN
TEIKNAD	SAMÞYKKT	EYRARTRÖÐ -11
YFIRFARIÐ	VERK	FLICKVERKUNARÞÚS AESTADA SNID
		M=1:100 A:500
		DAGS