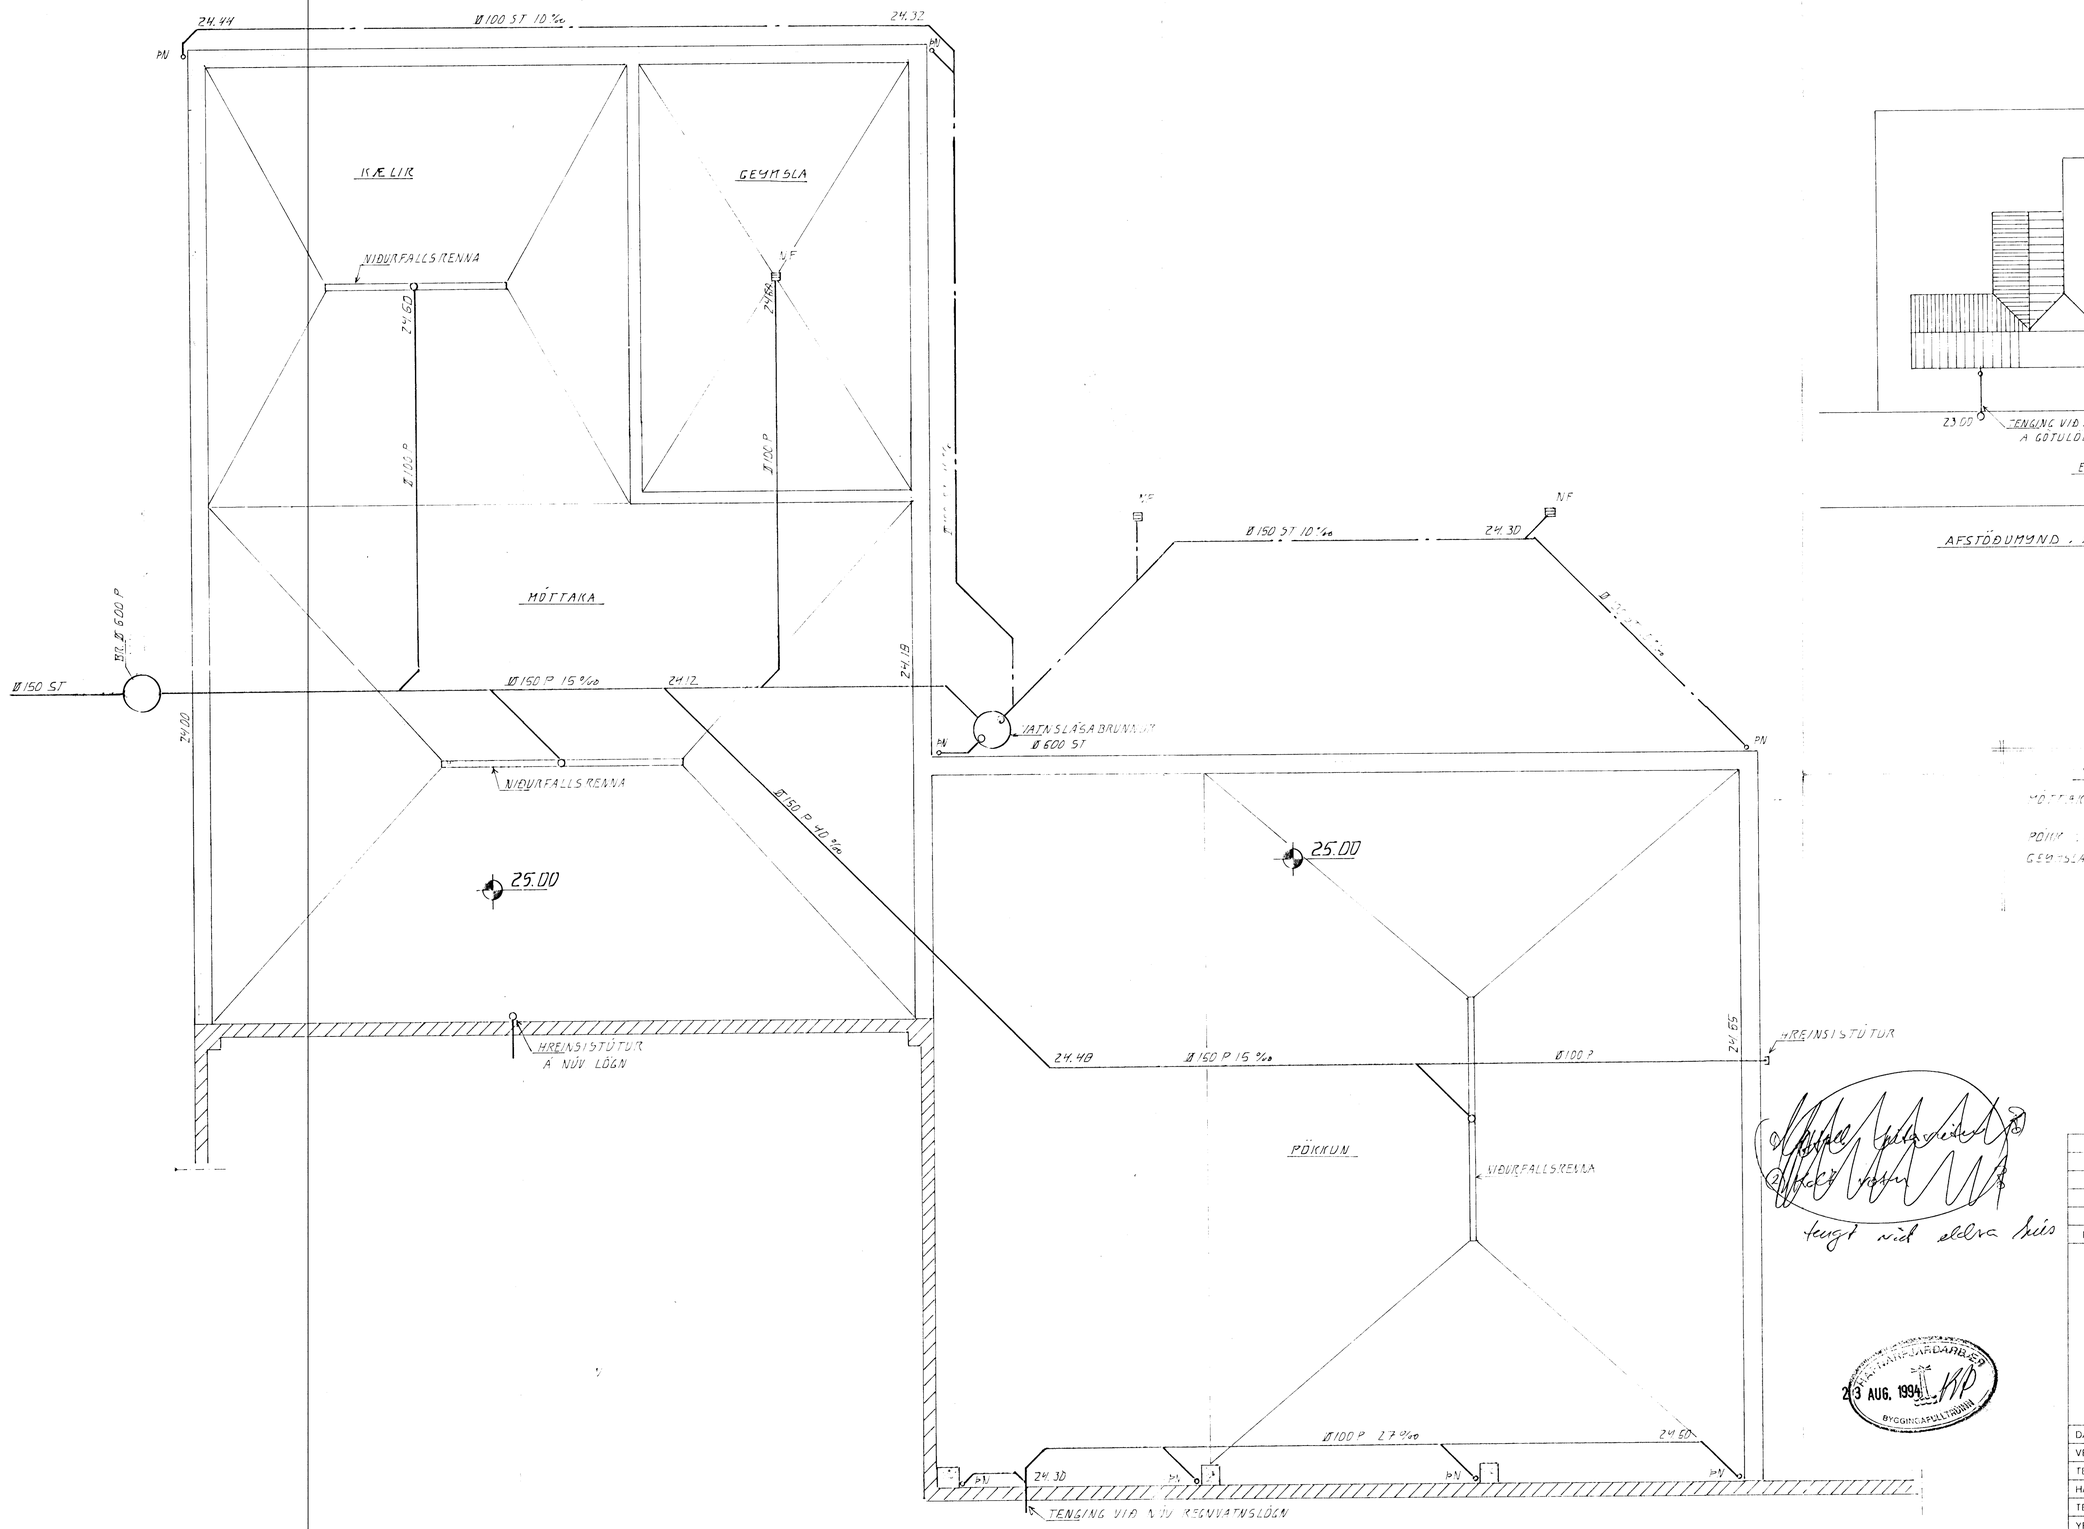

SLÚGPRÚ . 1:20

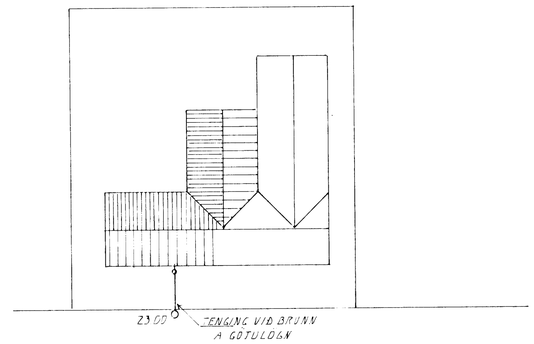

EYRARTRÖÐ

AFSTÖÐUMYND . 1:600

SKÝRINGAR

MÓTTAKA ALT HRÁEFNI Í MÓTTÖKU ER ÍSAÐ KÖRUM

PÖKK : PÖKKUN Á FRYSTUM AFURÐUM

GEYMSLA GEYMSLA Á UMBÚÐUM OG ÁHÖLDUM

HEILBRIGÐISEFTIRLIT
HAFNARFJARÐARSVÆÐIS
Heilsugæslustöðinni Sólvangi
Pósthólf 440 -222 Hafnarfjörður
Sími 652600

12. ágúst 94
Samþykkt miðað við skýringar
Guðmundur H. Einarsson

tengt við eldra hús

HAFNARFJARÐARBÆR
23 AUG. 1994
BYGGINGAFULLTRÚINN

BR.	DAGS.	EÐLI BR.	SIGN.

EYRARTRÖÐ 12
HAFNARFIRÐI

GRUNNLAGNIR

DAGS.	JULI 94
VERK NR.	9264
TEIKN NR.	2-01
HANNAÐ	S.V.
TEIKNAÐ	S.V.
YFIRFARIÐ	

TÆKNIÞJÓNUSTA
SIGURÐAR ÞORLEIFSSONAR HF

STRANDGÖTU 11 - 220 HAFNARFJÖRÐUR - SÍMI 54255 - FAX 652875