
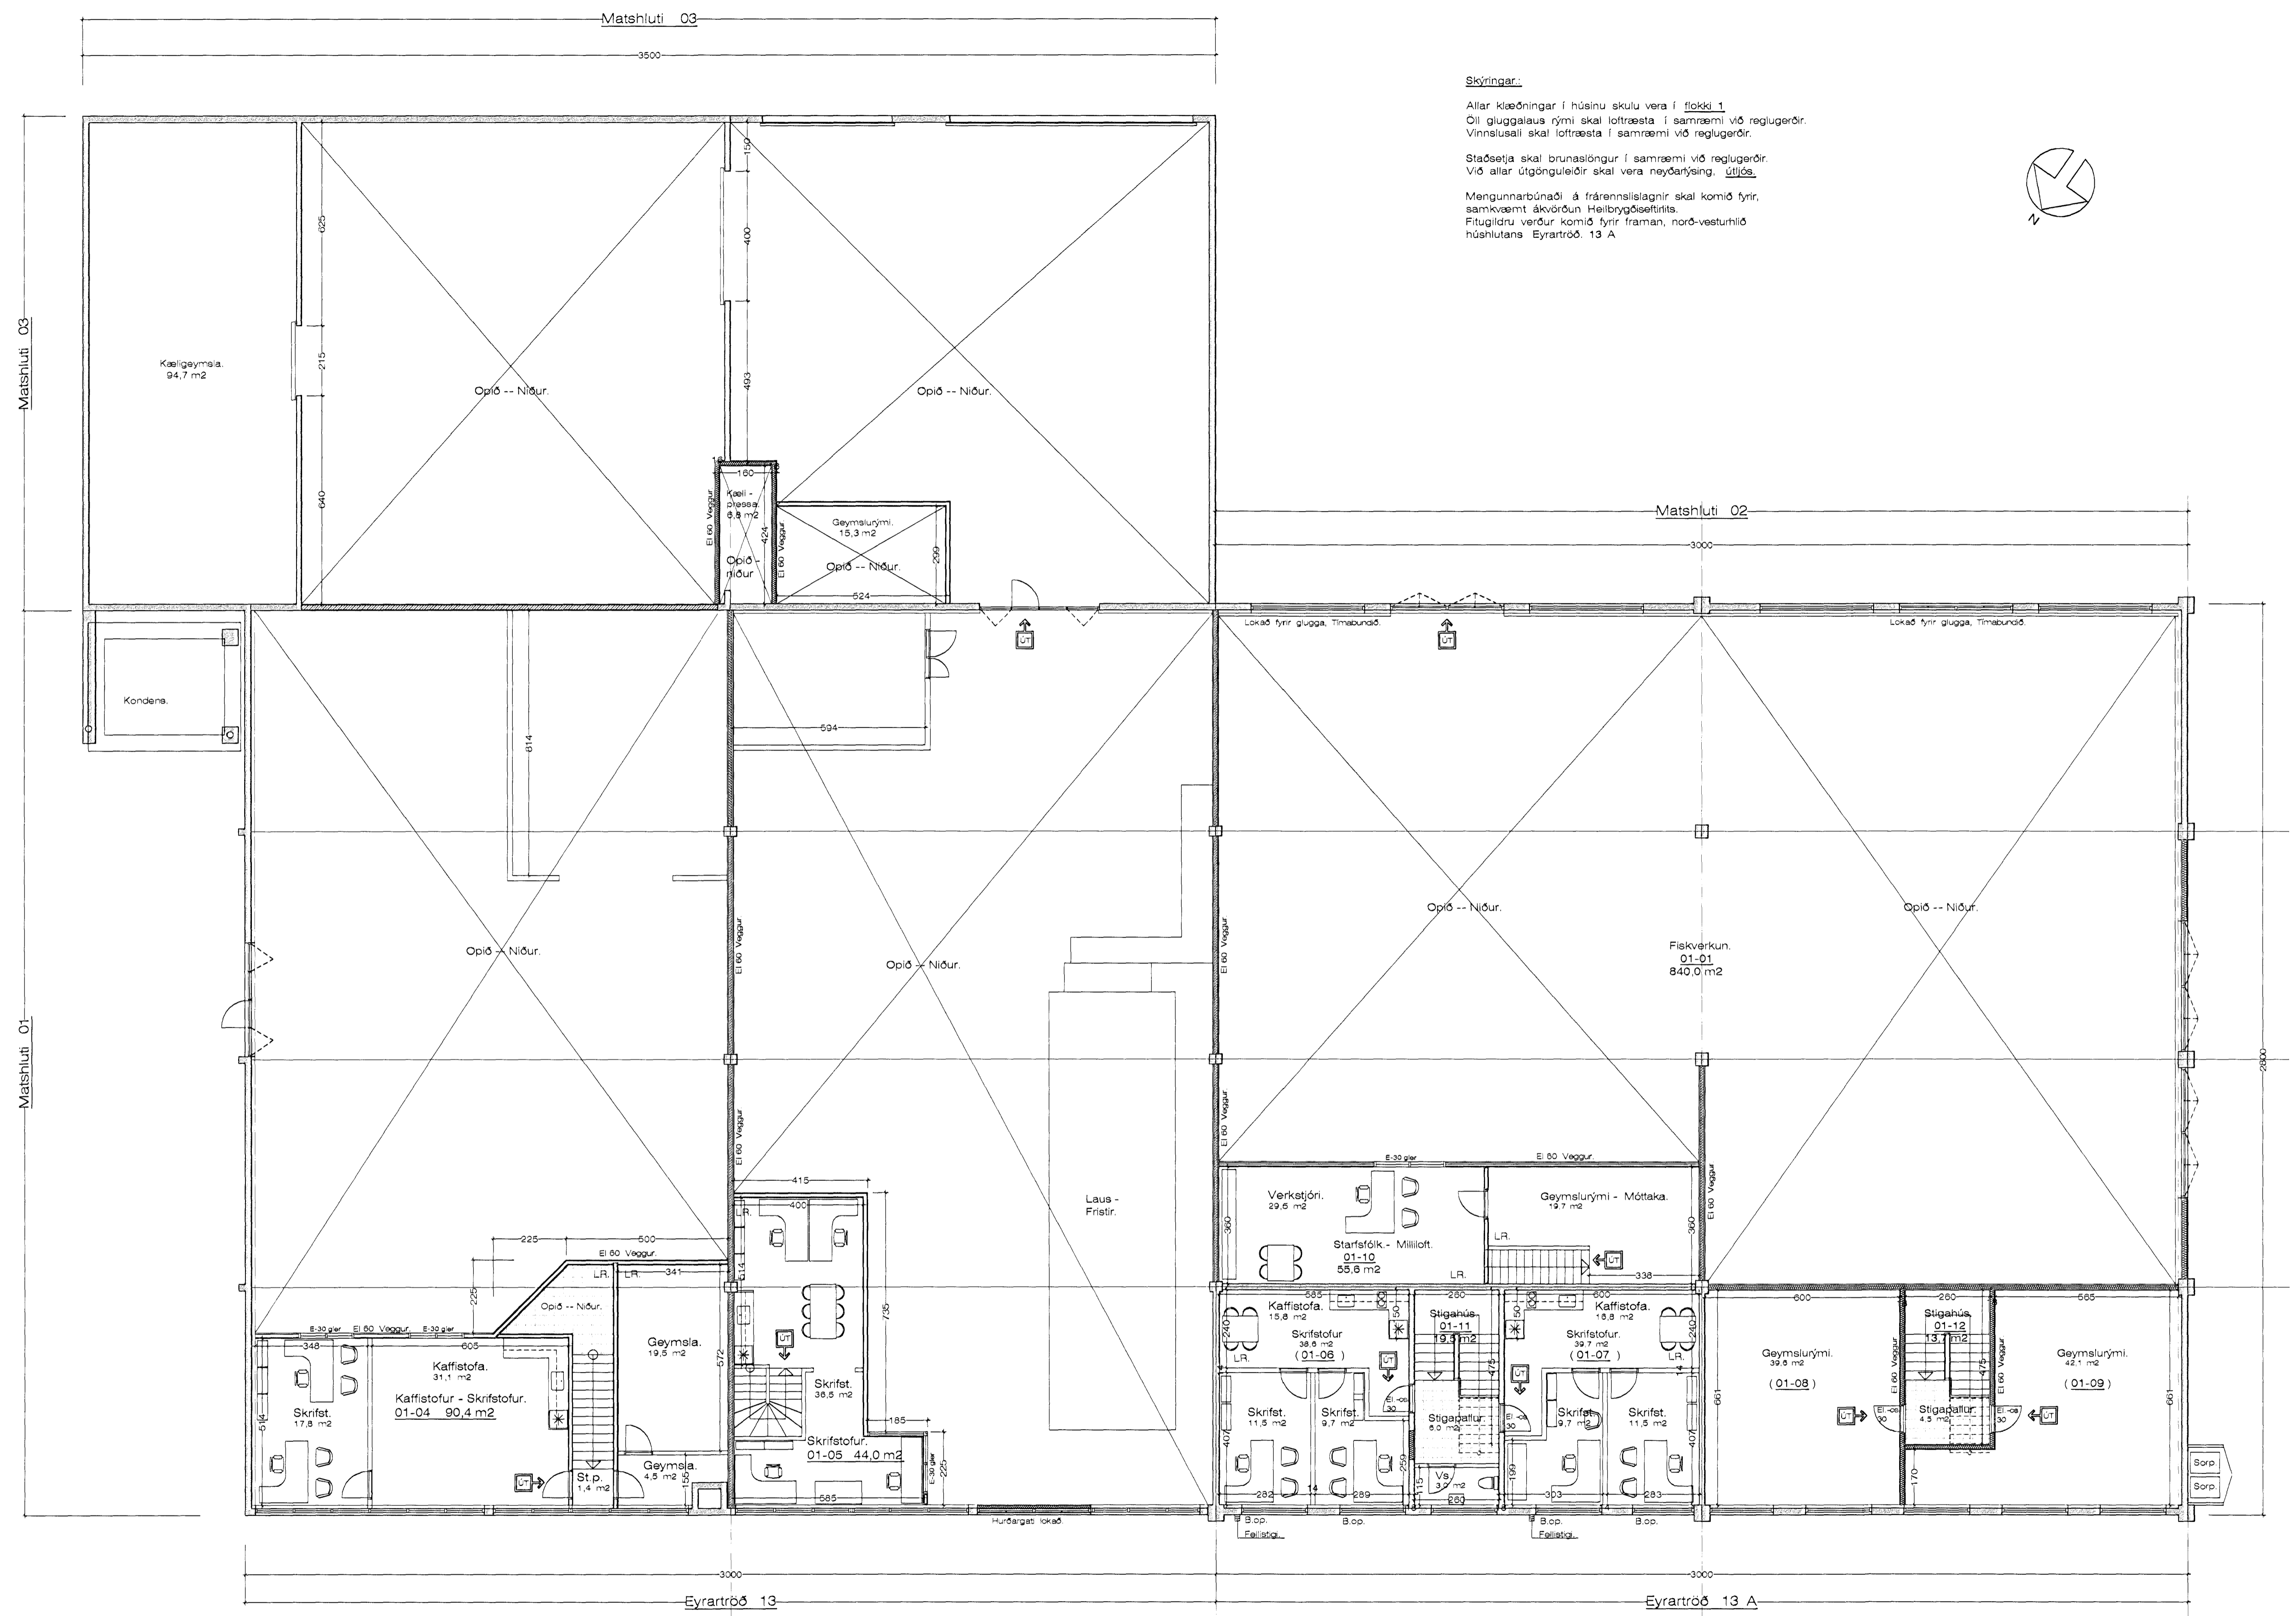


Skýringar:
 Allar klæðningar í húsinu skulu vera í flokki 1.
 Öll gluggalaus rými skal lofttræsta í samræmi við reglugerðir.
 Vinnslusalir skal lofttræsta í samræmi við reglugerðir.
 Staðsetja skal brunaslöngur í samræmi við reglugerðir.
 Við allar útgönguleiðir skal vera neyðarlýsing, útlit.
 Mengunarbúnaði á frárennslielagnir skal komið fyrir, samkvæmt ákvörðun Heilbrigðisfélagsins.
 Fitugildru verður komið fyrir framan, norð-vesturhlíð húslutans Eyrartröð 13 A.

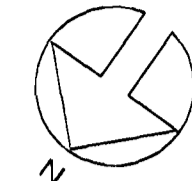

Breytt 28.-9.-2011
 Sótt er um að breyta númerum á húsinu, þannig að norðari hluti hússins heiti Eyrartröð 13 matshlutar 01 og 03 og syðri hluti hússins heiti Eyrartröð 13 A, matshluti 02 sjá nánar á grunnmynd.
 Breytt er innra skipulagi húslutans sem kemur til með að heita 13 A matshluti 02.
 Eyrartröð 13 mhl. 01 og 03 er óbreytt.
 Teiknað upp aftur sem reyndartekningar.
 Sami rekstraraðillinn starfsrækir nú allt húsið.

Grunnmynd 2. Hæð. Milliloft. 1 : 100