


AFSTÖÐUMYND 1:500

SKÝRINGAR

Í LAGNIÐ Í GRUNN SKAL NOTA PVC-PLASTPIPU. PIPUKNAÐ SKAL LEGGJA MEÐ MÍNNAST 20% HALLA OG MEST 300% HALLA PIPUKNAÐ SKAL LEGGJA ÞANNIG AÐ ÞÆR HVÍLLI Á BELGUNUM OG SKAL ÞESS GATT AÐ HUN SÉ BELM MIÐLI BROTÞUNKA PIPUKNAÐ SKAL LEGGJA Á ÞETTA UNDRISTÖÐU OG JARÐVEGI HJAPPAD VEL AÐ ÞEIM. EFTIR OG VINNA SKAL VERA Í SAMBÆMI VÍÐ REGLUGERÐIÐ. LÖT Í SÖEKLA NÁI 10cm NIÐUR FRYÐIÐ ZENNSLISBÖTN RÖRA.

- GN GÖLFNIÐURFALL
  - PN ÞAKNIÐURFALL (ØØ)
  - HL HANDLAUG
  - VS VATNSSALERNI
  - ST STURTUÐÆ
  - FH FRÆNNSLI HITAVEITU
  - C2503 HÆÐRI BRÚNA GATI
- ZENNVATNSLÖGN OG JARÐ-VATNSLÖGN HALFÞÖKKUÐ HULIN
- ==== MEÐ ÖÐREN MÖL
- ===== SKOLPLÖGN
- VATNSLÖGN

Bráting á Heimtang vegna Rafm.hassa og Ljósastaura.

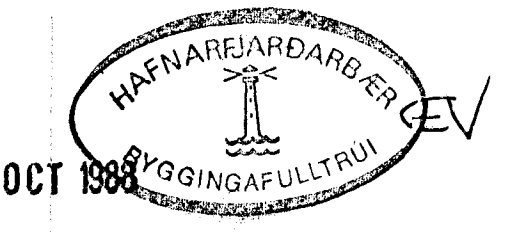

EYRARTRÓÐ 16. HAFNAF.		FRÆNNSLISLAGNIÐ Í GRUNNI	
SEPT 88	ÍSZEYTTI JARÐ SKIPILAG	ST	ST
NOV 87	DEYNTIARSKIPILAG	ST	ST
ØZ 046	BRÉYFINGA	LEGA	LEGA
HÖLFRÚR JÓNSSON FTFI		EVZ	SEPT. 1985
STEFAN L. STEFANSSON FTFI		MÆLIKV.	1:50
HJALLA SELLI 11 P		VERKNEIÐ	BLADUR 82
S: 72528 - 76653		VERKNEIÐ	3
		AS06	3