

Skráningartafli: Eyrratröð 2A				Skráningari: Pétur Örn Björnsson arkitekt																
Landsnúmer: 160196				Kennitala: 100455-3159																
Matshlutanúmer: 01				Útgáfa: 4.01 Dags: 4.4.2001																
Uppskipting og lýsing				Stærðir																
D0	D1	D2	D3	D4	D5	D5M	D6	D7	D8	D8	D10a	D10b	D11	D12	D16	D17				
Lokn	Rými	Nokun	Hösk-	Bjgrn-	Bothólfur	MIBÓLFUR	Sígar	Op	BRÓLFUR	BRÓLFUR	Salarhæð	Salarhæð	BRÓLFUR	Natthólfur	Birt flatarmál	Rakhlitas	Skipa-			
	hæðir	tar	skókur	hald	m ²	m ²	m ²	m ²	m ²	m ²	mm	mm	m ²	m ²	m ²	skjálta-	skipa-			
																skjálta-	skipa-			
																skjálta-	skipa-			
					1.013,0	300,8	8,6	12,3	1.301,5	2,4			8.161,4	1.234,7	1.299,1		5.665,968			
																	202,6			
	01	1. Hæð			1.013,0	300,8	8,6	12,3	1.301,5	2,4			5.958,8	1.234,7	1.299,1		5.665,968			
A	0101	Iónabur	N	0101	1.013,0		7,6		1.013,0		4,50	8,10	5.958,8	963,6	1.013,0	5,88	5.665,968			
A	0102	Skrifst./gæmsalur	N	0101		188,1	1,0	12,3	175,8	2,4	1,70	5,30		166,6	173,4					
A	0103	Tæknirými	T	0101		71,8			71,8		2,05	4,10		66,5	71,8					
A	0104	Loftræshæð	T	0101		40,9			40,9		3,37	5,30		38,0	40,9					

1) Inn af vörumóttöku/sifgröðu er þellur án fastar aðkomu.
 2) Við útdrögn netflata hefur hún verið reiknað með að þversnið hvers fótur burðaranna verði háþengd að jafnaði um 0,1 m².
 3) Sorpgæmsla er í gárum. Steinsteypur U laga veggur, 3,00m x 6,55m x 3,00m, er umhverfis gámsæði. Veggþéð er 2,00m.

Samleignir summa			
Eignarhald			
Bjgrn-	Nokun	Birt flatarmál	Skipa-
hald	tes	m ²	skjálta-
			skjálta-
			skjálta-
0101	Iónabur	1.299,1	5.665,968
	Als	1.299,1	5.665,968

Br.m² mhl. 01 = 1.301,5 m²

Flatarmál lóðar = 3.102,4 m²

Nýtingarhlutfall $\frac{1.301,5}{3.102,4} = 0,42$

Bilastæði = 27 (þar af 1 f. hreyfihaml.)

VARÐANDI EINGINGAR Í HÚSI:
 Einingar skulu vottaðar sbr. ákvæði byggingarreglugerð og skal yfirlýsing um það liggja fyrir hjá byggingarfulltrúa áður en þær koma á byggingarstað. Hús með einingum án vottunar fá ekki fskhæðisvottorð.



Samþykkt þann

23 APR. 2001

Byggingafultrúinn í Hafnarfirði
 F.h. Kristján Þórarinnsson

KP

BYGGINGAR- OG BRUNAVARNARLÝSING

BYGGINGARLÝSING:

Byggingin er L-laga stálgrindarhús á einni hæð með afmörkuðum milli loftum í sitthvorum enda lengri armsins í L-inu. Í húsinu verður matvælaíðnaður, framleiðsla á ídýfum og sósum. Áætlaður starfsmannafjöldi er 12-15 manns. Aðalinnangangur byggingarinnar er á norðvesturhlíð hússins, en tveir aukainngangar eru á suðausturhlíð. Auk þess eru þrjár vörumóttökurhúðir (innaksturshúðir) á húsinu. Í byggingunni eru vinnusalur, kæliklefi, vörumóttaka og önnur þjónusturými sem tilheyra. Á lóðinni við suðausturhorn byggingarinnar er U-laga steinsteypur (A-E 60) veggur utan um stál sorpgáma.

Undirstöður hússins eru steinsteypur á þjappaðri fyllingu. Botnplata er steinsteypd og einangrun undir henni er 75 mm frauðplast. Sökkklar eru einangraðir að utan með 75 mm frauðplasti. Aðal burðarvirki hússins eru stálrammar með 4,5 m millibili. Burðarvirki hæðarskila eru einnig stálvirki. Varðandi brunapol burðarvirka og hæðarskila vísast til brunavarnarlýsingar.

Útveggir hússins eru 125 mm glerullar samlokueiningar, klæddar að innan og utan með 0,6 mm stáli (úr A-efni) með innbrenndum ljósgráum lit að utan en hvítum að innan (í flokki 1). Á þaki er stálklæðning (úr T-efni) með innbrenndum gráum lit. Þakeinangrun er 170 mm steinull með vind- og rakavarnalögum. Til viðbótar bættist 50 mm steinull í skrifstofuhluta. Að innan er þak klætt með klæðningu í flokki 1.

Brunahólfandi veggir innanhúss, sem liggja að hæðarskilum eru með stálstöðum, einangraðir með 100 mm þéttull og klæddir beggja megin með tveimur lögum af gífsi. Aðrir brunahólfandi veggir innanhúss eru 150 mm glerullar samlokueggir með klæðningu flokki 1.

Hreinlætislagir hússins eru hefðbundnar neyslu- og frárennislagnir samkvæmt gildandi reglum um húsnæði fyrir matvælaframleiðslu. Hitakerfi hússins taka mið af þeirri notkun sem fram fer í viðkomandi rými og kröfum um þríf og hreinlæti. Vélræn loftræsing verður í húsinu. Vinnslurýmum verður skipt í hrein og óhrein svæði og sér loftræsikerfi um að tryggja yfirþrýsting á hreinum svæðum samkvæmt gildandi reglum og stöðlum. Vélræn loftræsing verður frá snyrtingum og séð fyrir fullnægjandi loftræsingu í gluggalásnum rýmum. Lagnaleiðir eru greiðar og eru lagnir sýnilegar að mestu leyti nema kröfur um hreinlæti og þríf kalli á annað. Þar verða lagnir klæddar af eða staðsettar yfir niðurteknum loftum.

Almennar raflagnir verða af gerðinni huldar pípulagnir og strengir lagðir í stokka. Stofn og vélalagnir verða strengir lagðir á stiga og í rennur. Til lýsingar verða notuð flúrljós með orkusparandi rafeinda straumfestum. Útlit og gerð lampabúnaðar ræðst af starfsemi á hverjum stað. Útgöngu og neyðarljós verða sett á flóttaleiðir í samræmi við reglugerðir. Á lóð og aðhafnasvæði utanhúss verða ljósaðstólpar sem lýsa upp svæðið. Ljósastýringar verða hand- og/eða sjálfvirkar með rofum, hreyfiskynjurum og ljósnemum.

Á vinnusvæðum verður séð fyrir almennum 16A þjónustutenglum og 32A krafttenglum. Í vinnsluölum verða þjónustutöflur fyrir framleiðsluvélar og sérstök stjórntafla fyrir loftræsikerfi.

Stjómubyggt tölvu- og símanet með tengingu til allra vinnusvæða verður í byggingunni. Eldviðvörðun- og þjófviðvörðunarkerfi verður í allri byggingunni. Í tengslum við þjófviðvörðunarkerfi verður sérstök viðvörðun vegna flóða og bílana í vélbúnaði, svo sem í kælum, loftræsingu og öðrum vélkerfum. Gert verður ráð fyrir hátalara- og kallkerfi ásamt myndavélaferlikerfi.

U-gildi:
 Vegið meðaltal útvegga: 0,65 W/m² K
 Gólf á fyllingu: 0,3 W/m² K
 Þak á skrifstofuhluta: 0,2 W/m² K
 Þak að öðru leyti: 0,3 W/m² K


Breytt:	27.03.2000: Byggingunni lyft í landi um 400 mm. Halli á neðra bilastæðaplani aukinn úr 300 mm í 500 mm. Stoðveggshæð eykst um 200 mm, verður 2000 mm. Stálhandrél hækkað í 1200 mm.
Breytt:	04.04.2001: Ýmsar smærri breytingar á innanhúsfyrirkomulagi, þ.m.t. breytingar á brunavörnum þykkt og uppbyggingu útvegga breytt. Breytt skráningartafli. Breytt byggingar- og brunavarnarlýsing.

PÉTUR ÖRN BJÖRNSSON ARKITEKT FAI
 Kennitala 100455-3159

Pétur Örn Björnsson
 TEIKNISTOFA TÚNGÖTU 14, 101 RVK
 VS. 551 0160 HS. 551 0101

Heiti verks:			
EYRARTRÖÐ 2 A			
Heiti teikningar:			
Afstöðumynd			
Mkv.:	1 : 500	Nr. teikningar:	22.11.1999
Verknr.:	1.01	Dags.:	
		Teiknað:	P.Ö.B.

HVALEYRARBRAUT

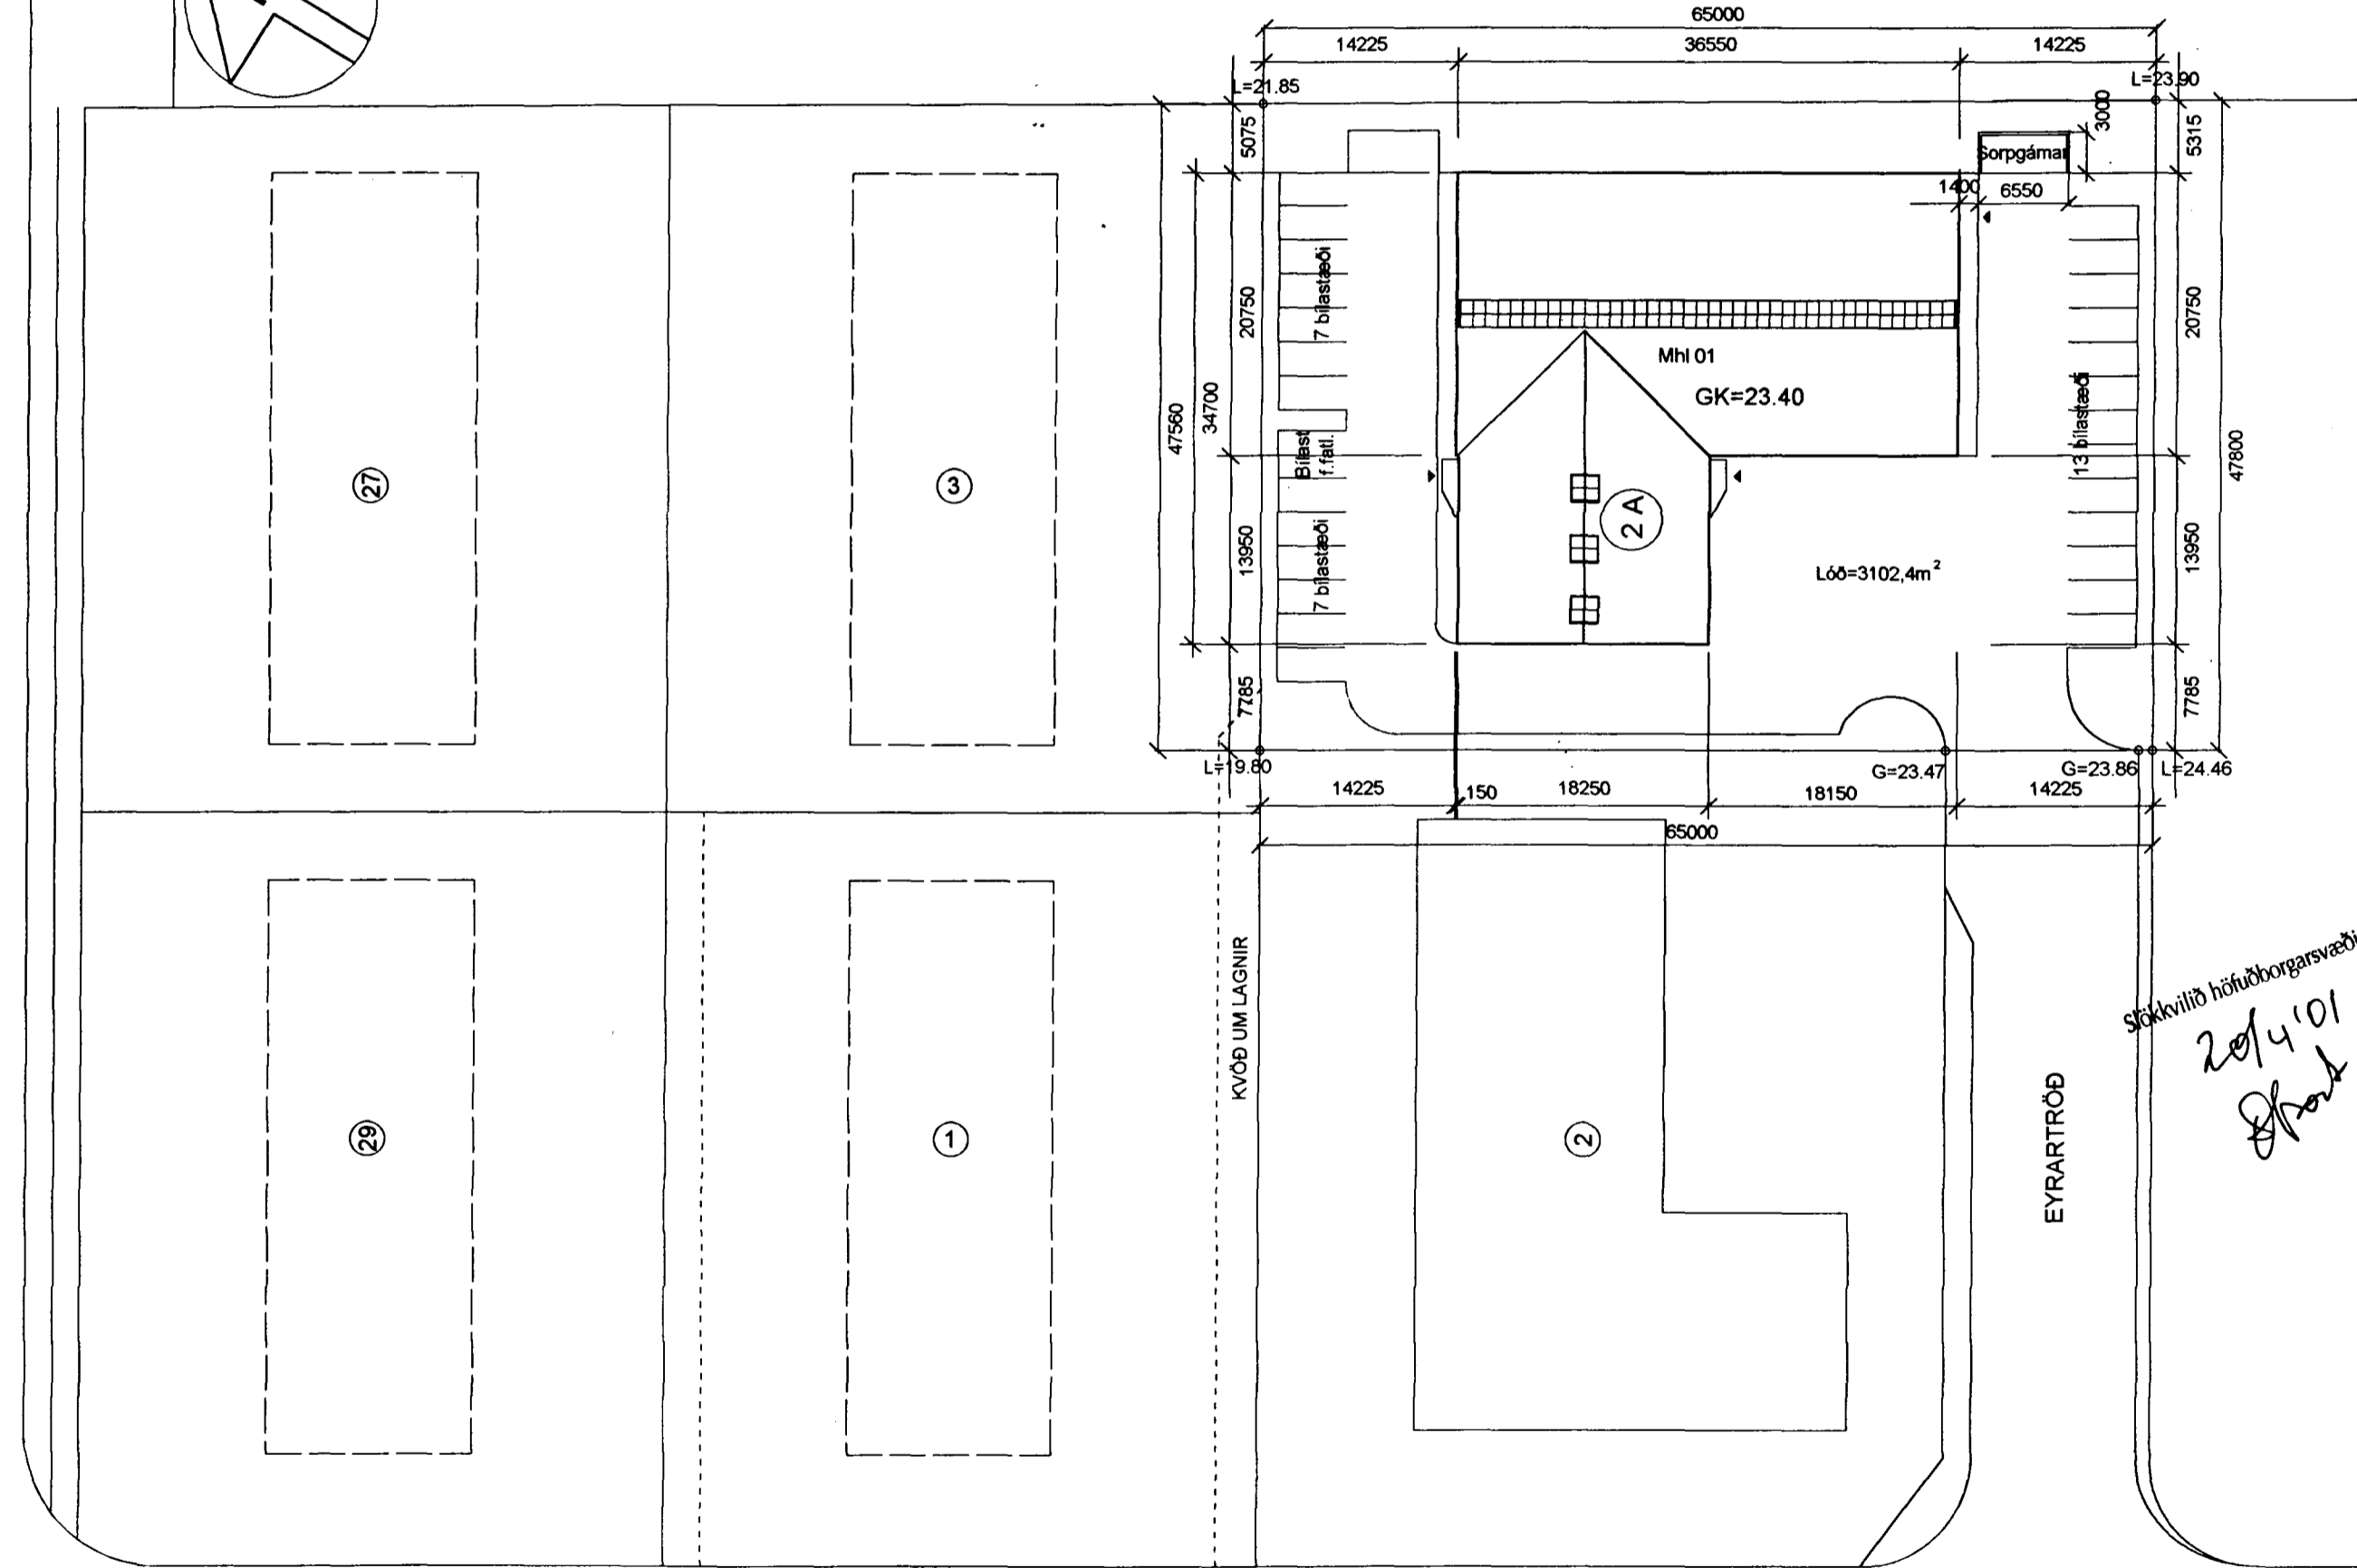

Sökkvillibú höfuðborarsvæðisins þ.s.
 20/4/01
[Signature]

Afstöðumynd

1:500