

VARÐANDE EIGNINGAR Í HÚSI:
Einingar skulu veittar sér ákveðið
byggingarreglugerð og skal yfirlit
Húsi með 16 einingum á milli.
Ía ekki fjárhættuáttur.

Samþykkt á fundi
skipulags- og byggingarráðs
19. OKT. 2004
Byggingafrúnn í Hafnarfirði
Fh. Kristján Þórásson

RP


- Leidrettingar
A: 27.11.03 Breytt uppbygging á útveggjum
B: Breitt skipan á innveggjum
C: Húrdur leidrettar
D: Inntaksrymi 0117 er stækkað
E: Geymslu loft sett í hvert rými
F: 27.08.04 – Sorpgeymsla sett inn og rýmisnr. breytt
G: 09.09.04 – Stærðir uppfærðar eftir mælingu á húsinu
H: 28.10.04 Sett inn burðavirki fyrir milli loft á 1 hæð og lýsing á milli lofti skilgreind betur

ARKITEKTAR

Verkefni: Eyrartród 3
Grunnmynd : 1:100
Afstöðumynd : 1:1000
Teikning nr. 001 I
Mál 1:100 /1:1000
Dags. 12.01.04
Teiknad GM /GP

Austurstræti 6 101 Reykjavík
Sími 5511790, 5621790 Fax 5622275

Gudni Pálsson Arkitekt FAI
Kt.291246-4519

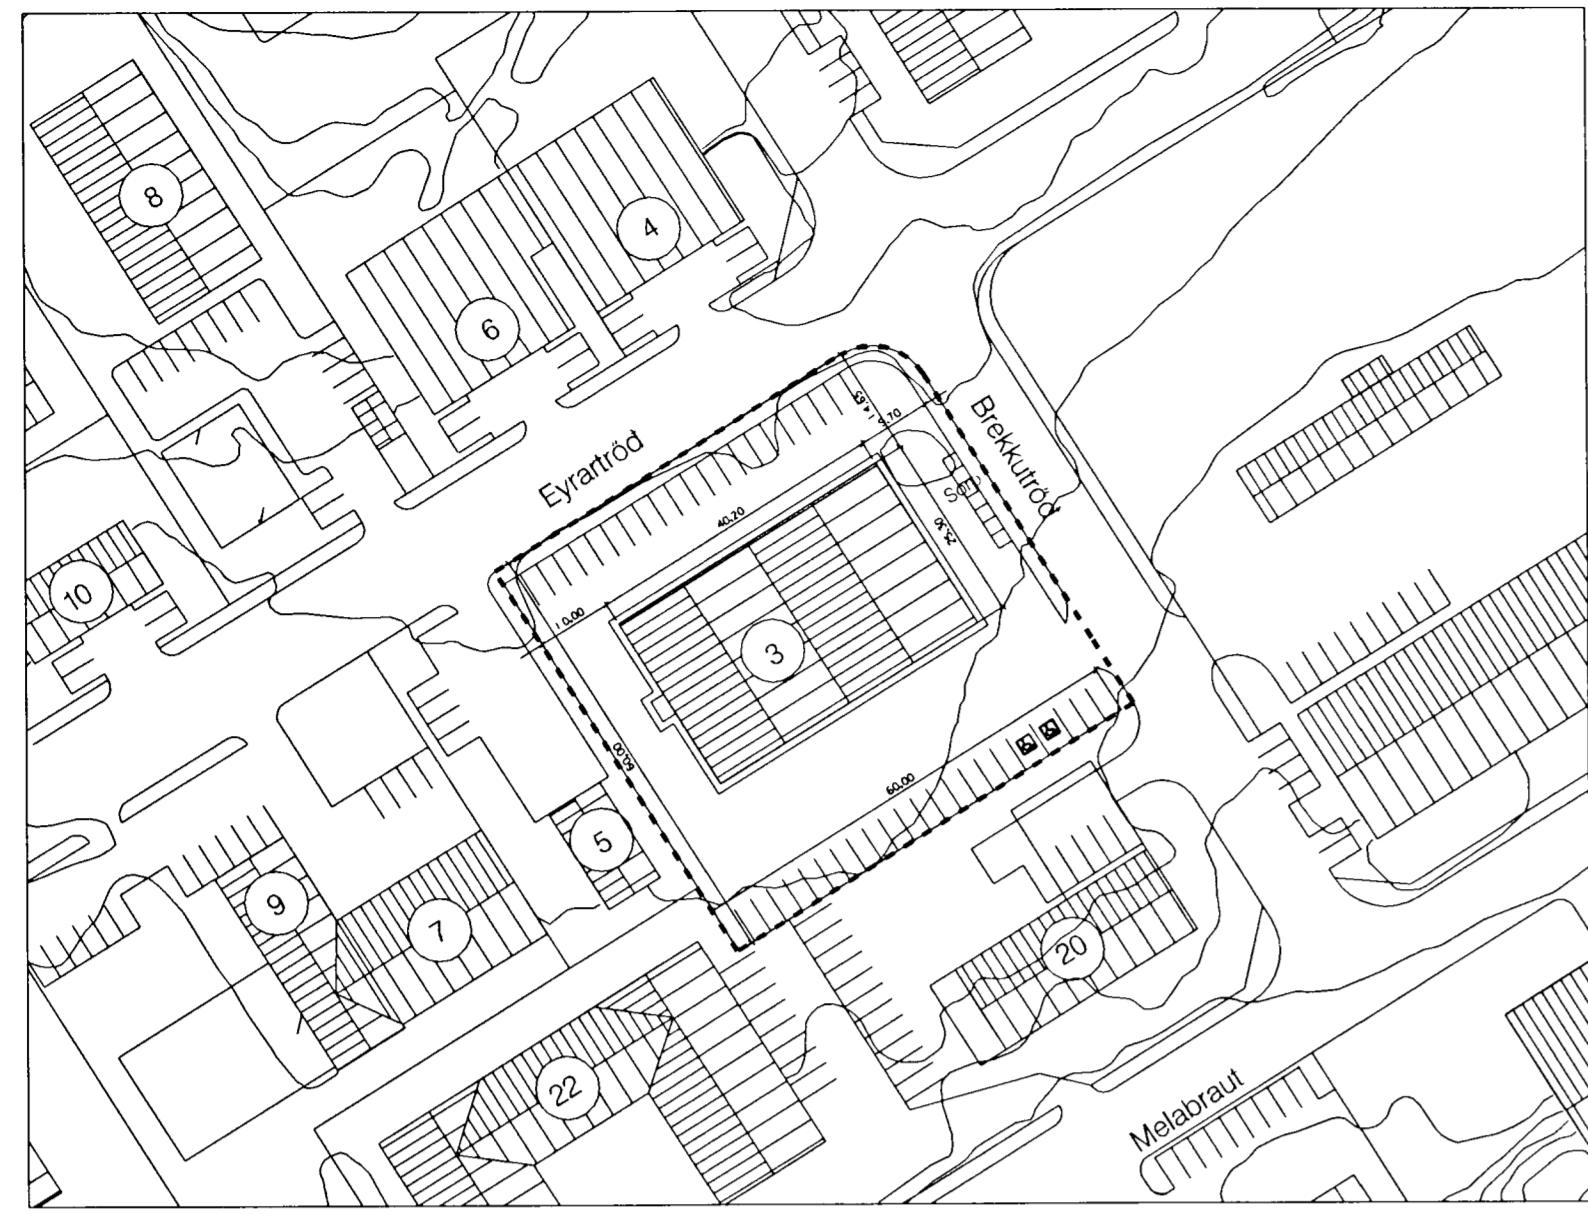

Afstöðumynd

Húsið er óráðstafað ídráttahúsið mengunarnám verða í samræmi við lög um hollustuhætt og mengunarnám.
Húsinu verða 16 rými með v.s., ræslingu og startmannastöðu.
Inngangshúrd er í hvert rými auk innkeysluhúrdar.

Burdargrind hússins er úr stál. Timburgrind 50x145 cm 600 laetit kemur á milli stalsúna.
Í þá grind er 100 stönuhlæringun. Utan á grind er vindþappi og utan á hann þarjám.
Innan á grind kemur rakavörn 28x58 timburgrind cm 400 og klæðing með 2x13mm gipsplötur.

Inngangs- og innkeysluainingar eru úr ák og stál og koma sem tilbunar einingar.
Panelhus F160 einingar eru í innveggjum og loftþarngi af hver eining verður sjálfstætt brunahólf.

Í hverju rými er geymskútt gefur stálgrind Súlu eru U-100 sem eru brunavarnamatlar.
Ráar eru U-100 tleendana og HF 100R í milli þá Golf er REI-60 klætt með 22 mm elkvæma spónaplata af ofan og 2x13 mm gipsplad neðan og enargrad með 100 mm steinull.
Adgangur ad loftum er með stiga við björgunarp. Í hverju rými til ad varna þvi ad björgunarp verðekki bygt.

Allar klæðingar eru í flokki 1. Handstökkvæki er við inngangshúrd í hverju rými.

Lagningun er í fótaleid og úr hver einingu er 500x500 mm björgunarp ut í ganginn. Ut og neydarlysing er í rýmingarleid. Loft yfir fótaleid er klætt með 12 mm trefjagipsi ad ofan og neðan og enargrad með 100 mm steinull.
Lag verður nýtt þak á spenur sem verða klæðar með 12 mm krossvið, þakþappa og þakstaki.

Byggt er við húsið 14.25 m² inntaksrymi klætt með þarjám.
A kóð eru 44 stæði þar af 2 fyrir fallaða.

Brúttóflötur er 1344.9 m²
Brúttóruumál 6394.6 m³
Lodustærð er 3568 m²

Eyrartród

Brekkutród

