

Samþykkt á fundi bygginga-
nefndar þ. 22/3 1995


BYGGINGAFULLTRÚINN
Í HAFNARFIRÐI

[Signature]

4000

2000

2000

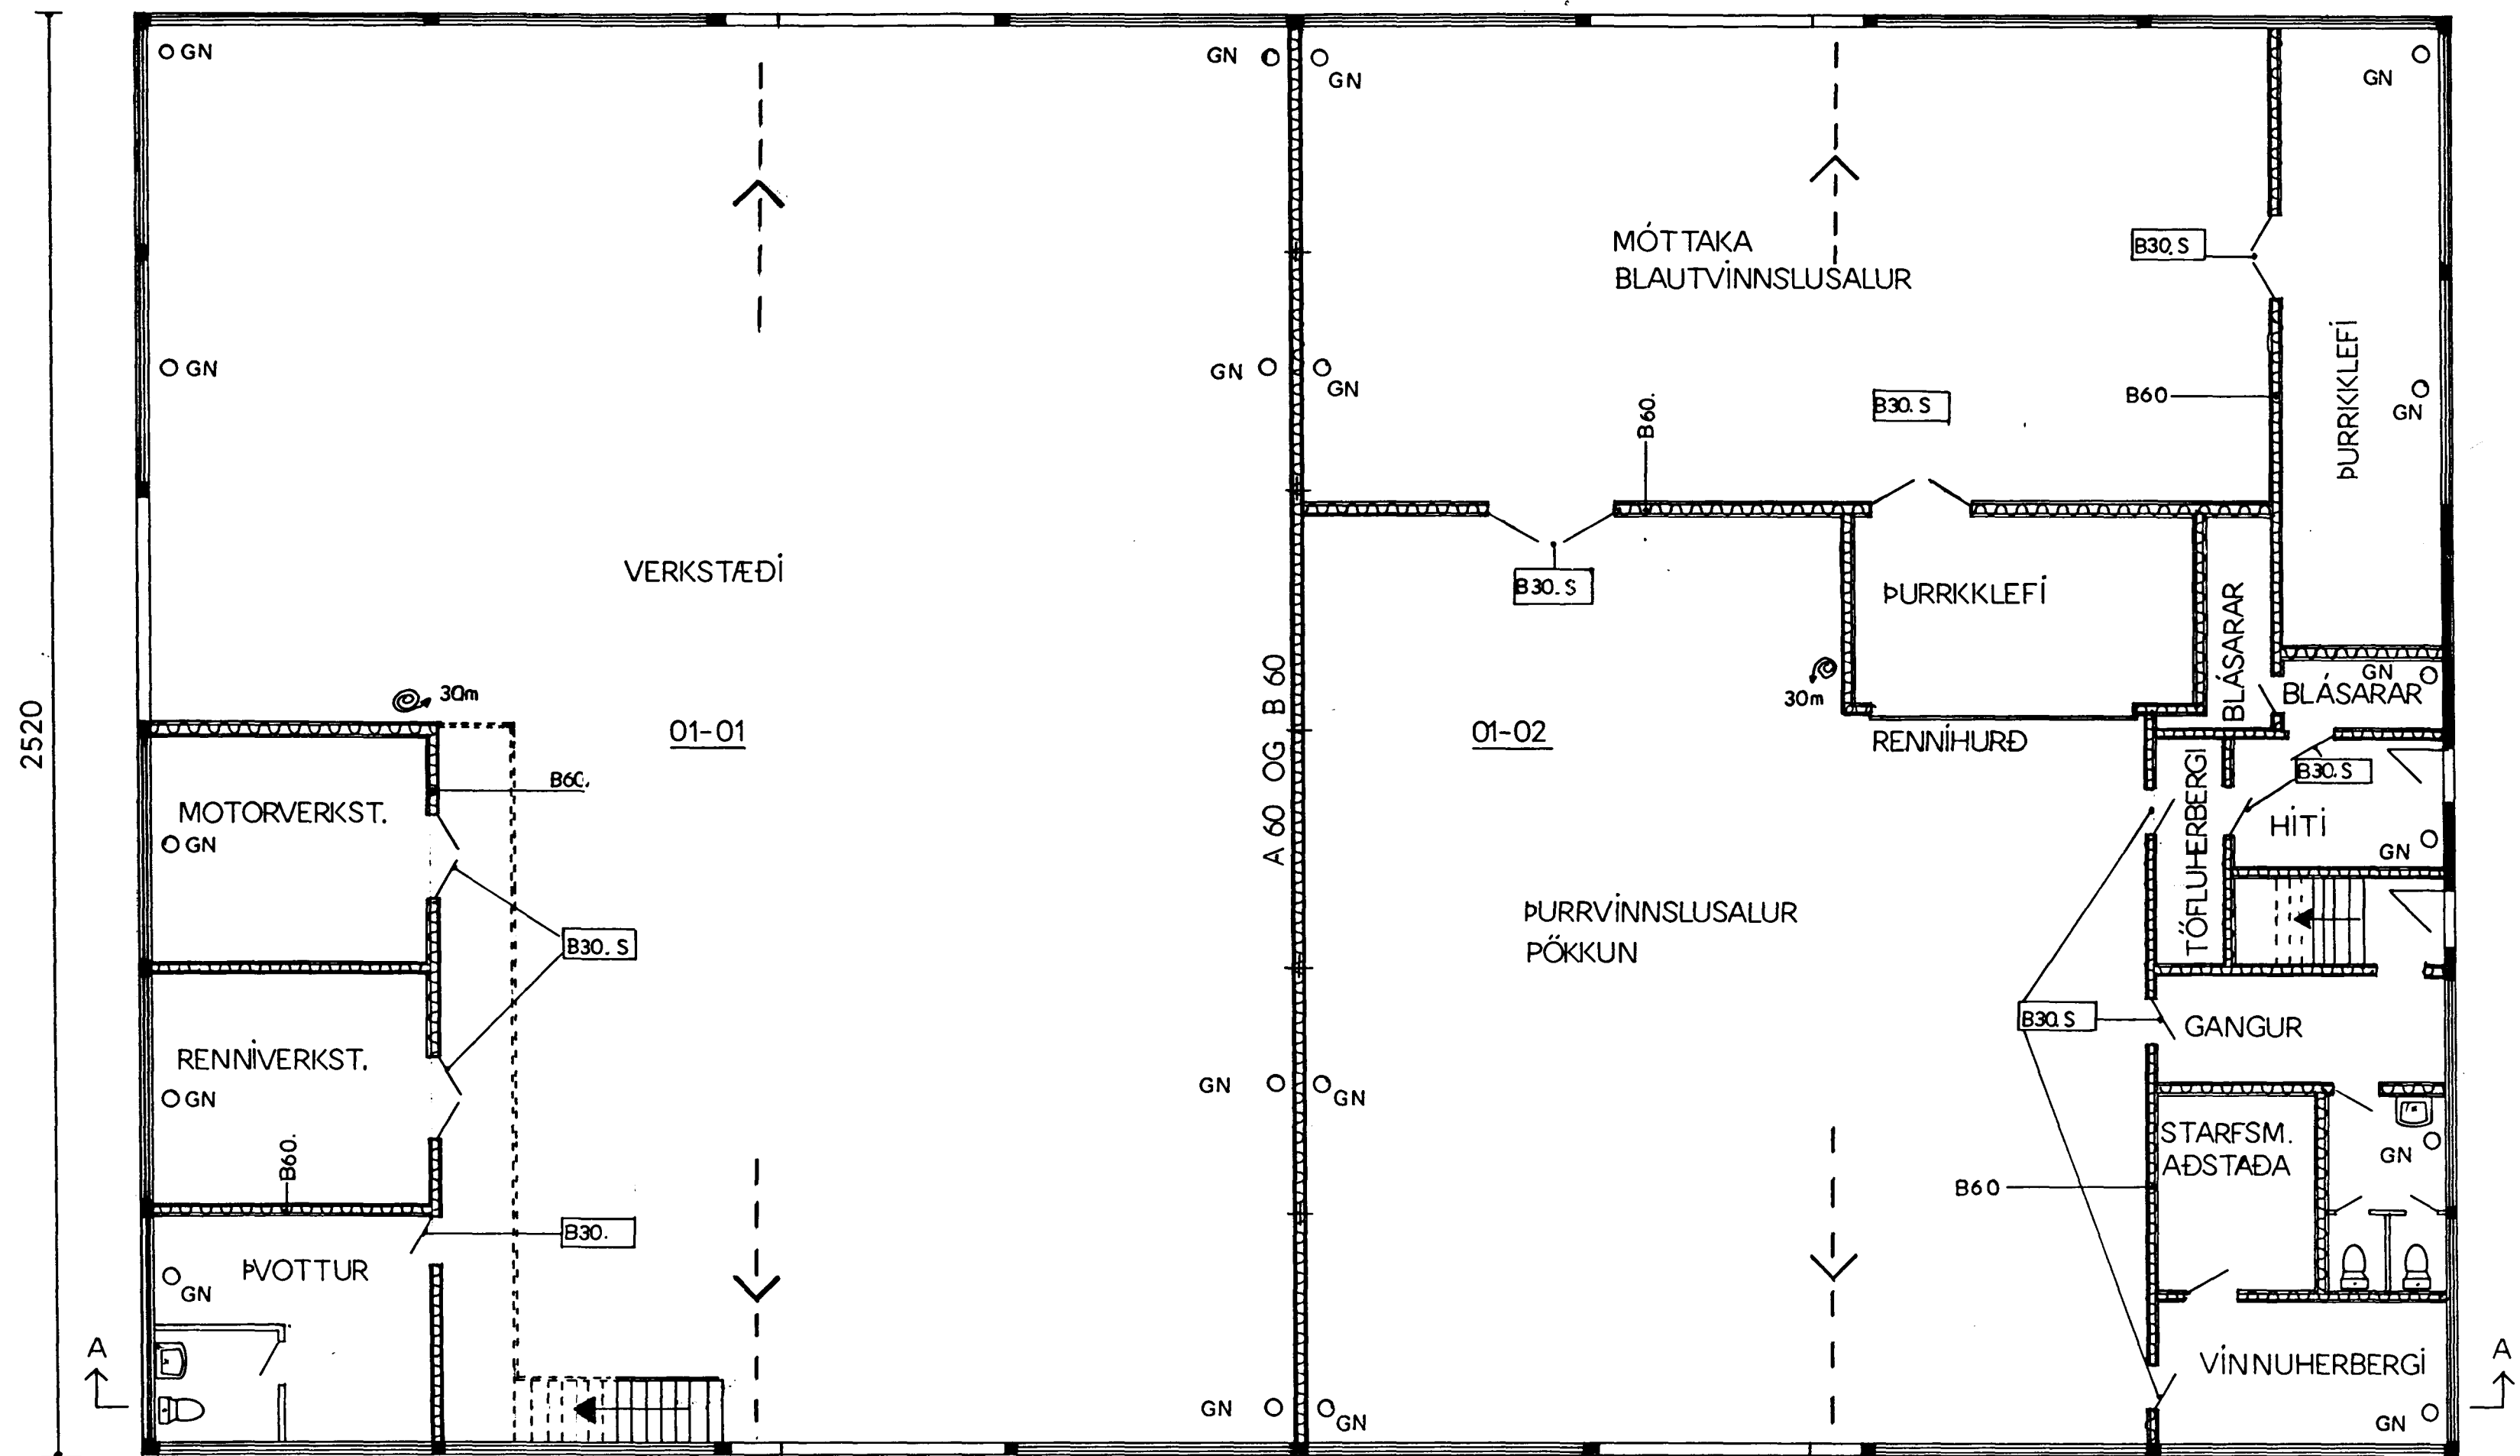

2520

STÆRD:
GRUNNFLÖTUR 1008,0 m²
RÚMMÁL 5745 m³
LÓÐ 3568,0 m²

ÁÐUR MELABRAUT NR. 20

EYRARTRÖÐ NR. 3 BLAD 1.

GRUNNMYND 1:100

MÆLT UPP OG STAÐFÆRT.

OG BRUNAVARNARUPPDRAÐTUR
HAFNARFIRÐI Í MARS 1995
[Signatures]

GRUNNMYND