
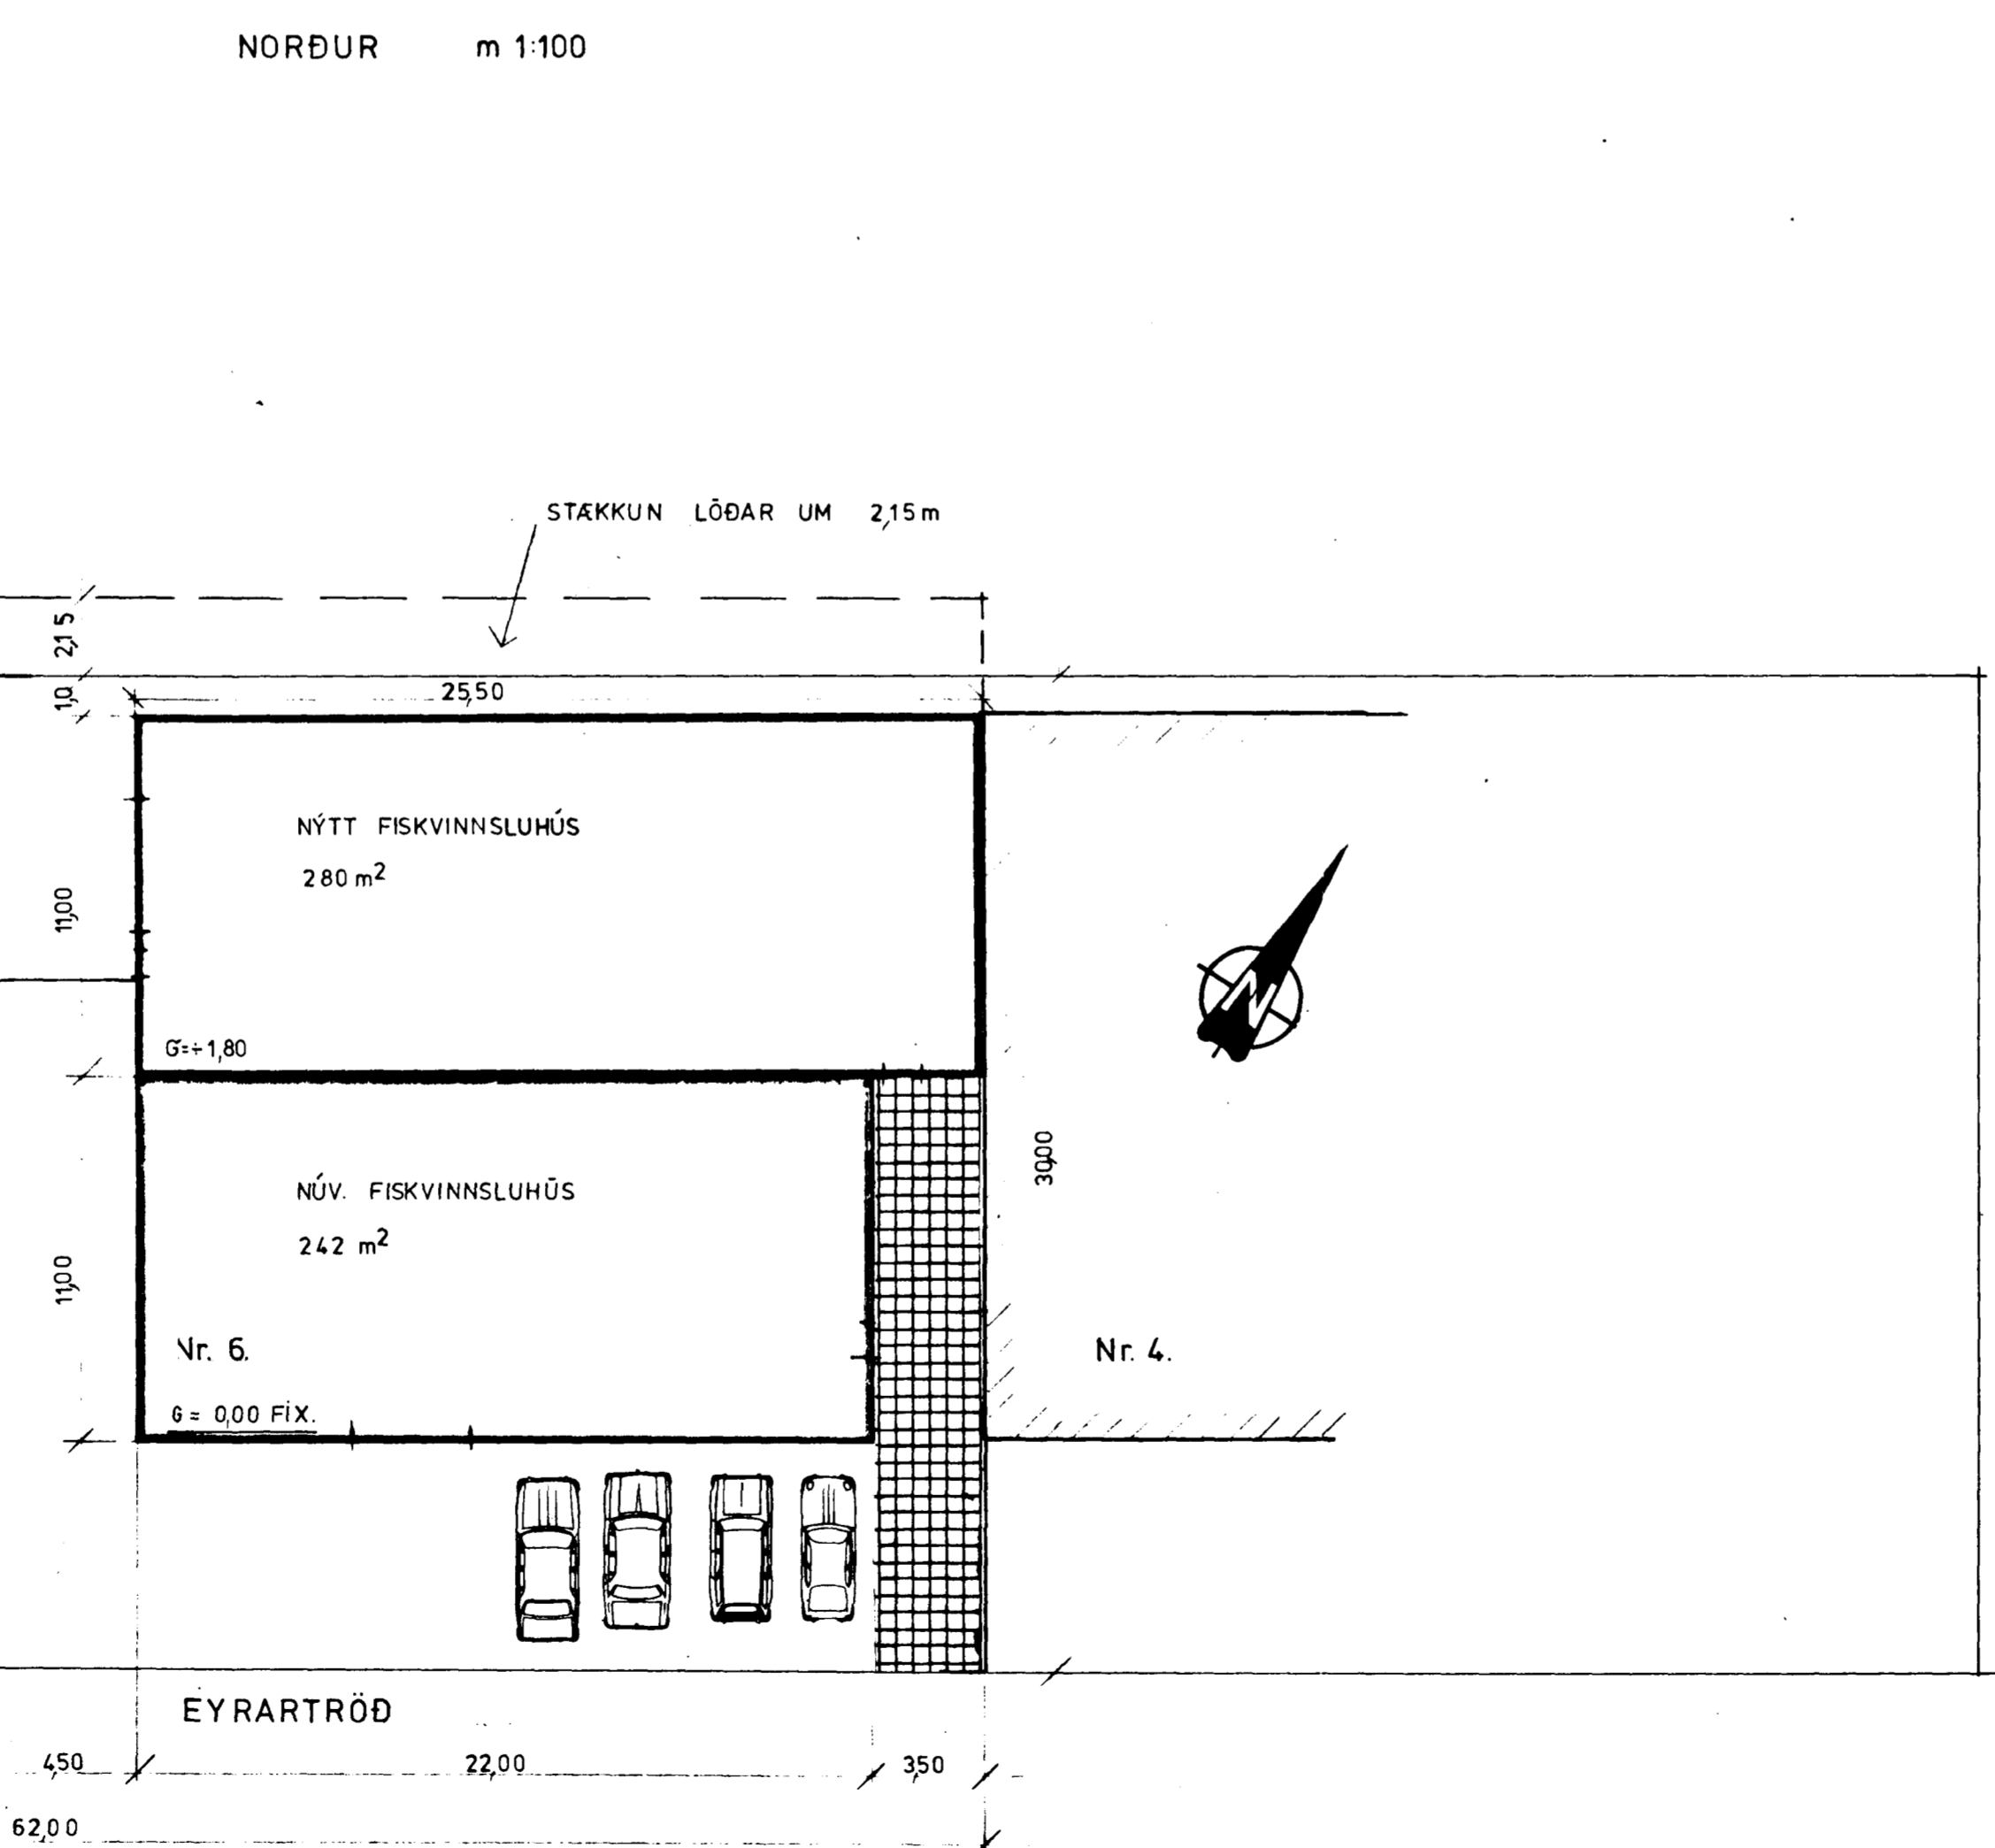
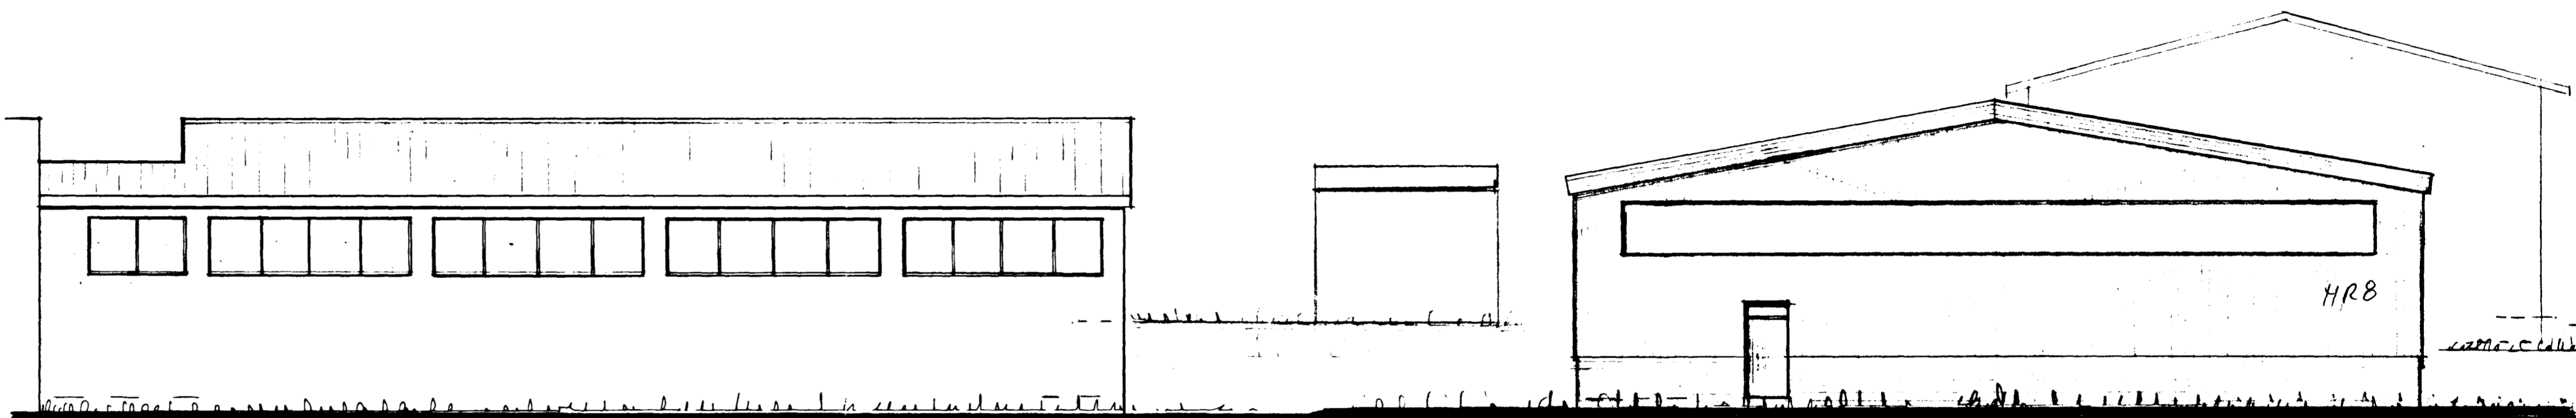


Áskilið er samþykkt
heildin á milli HAFNARFARAR

Áskilið er samþykkt
Ervanir á milli HAFNARFARAR

Nr 8
Samþykkt á fundi bygginga-
nefndar þ. 21.10.1981
BYGGINGAFULLTRÚÐIN
Í HAFNARFIRDI

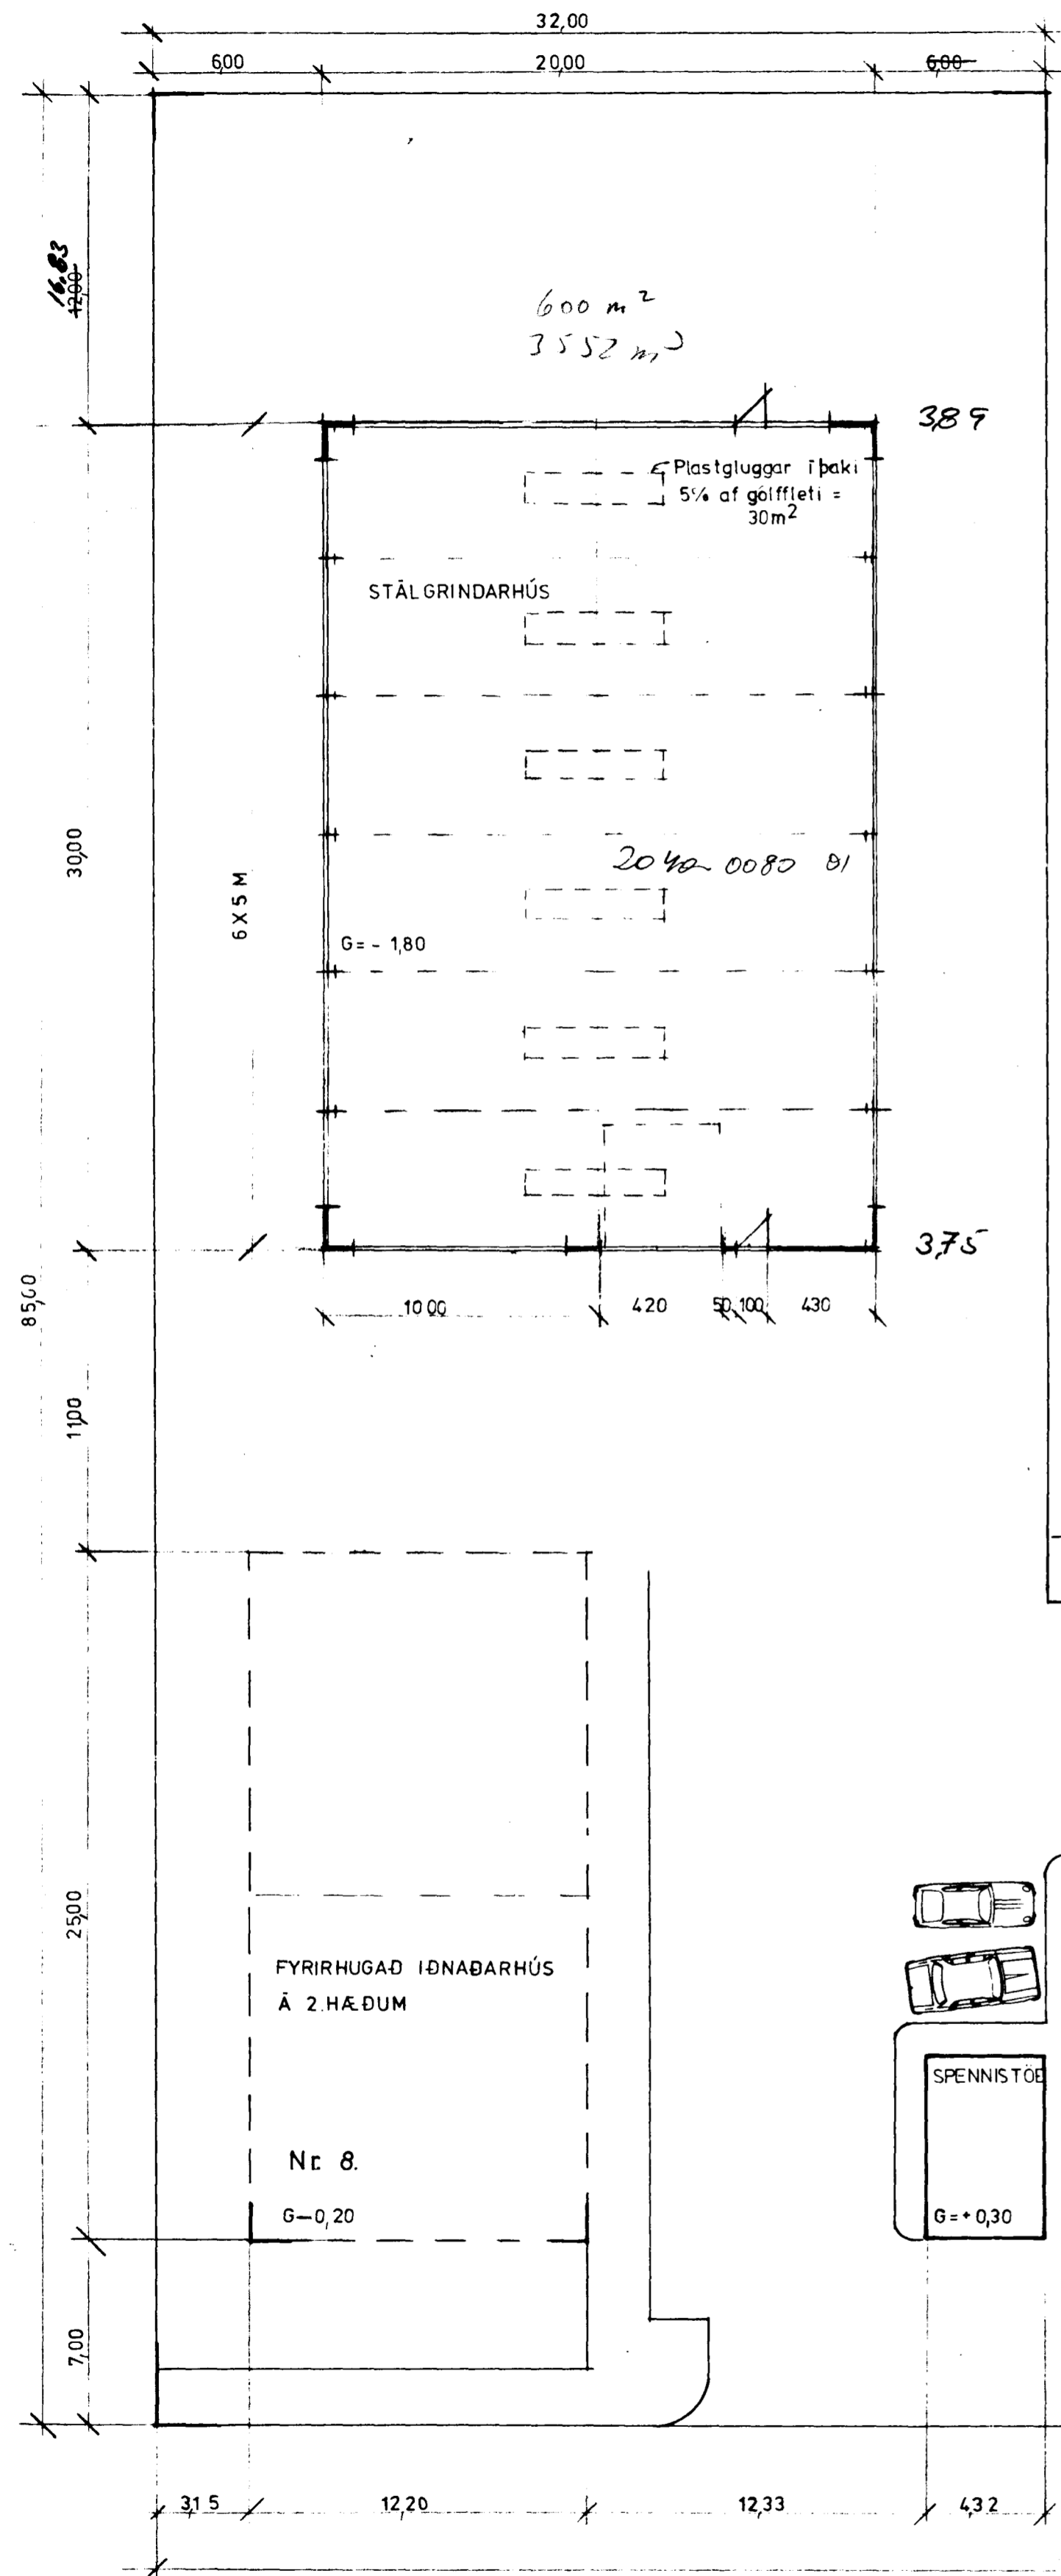

AFSTÖÐUMYND m. 1: 200

2040-0080-01
HR8

		EYRARTRÖÐ 60g8 HAFNARF	
		AFSTÖÐUMYND og i	
		ÚTLIT	
BR.	DAGS.	BREYTING	
1	OKT. 81	SKEMMA	
TÆKNIPJÓNUSTAN SF.		HANNAÐ	KVARDI 1:200 1:100
HAFNARFARAR 105 REYKJÓK - SÍMI 83844		TEIKNAD	DAGS. SEPT. '80
YFIRFARID		NR. 8013	BL. 2. AF 2.