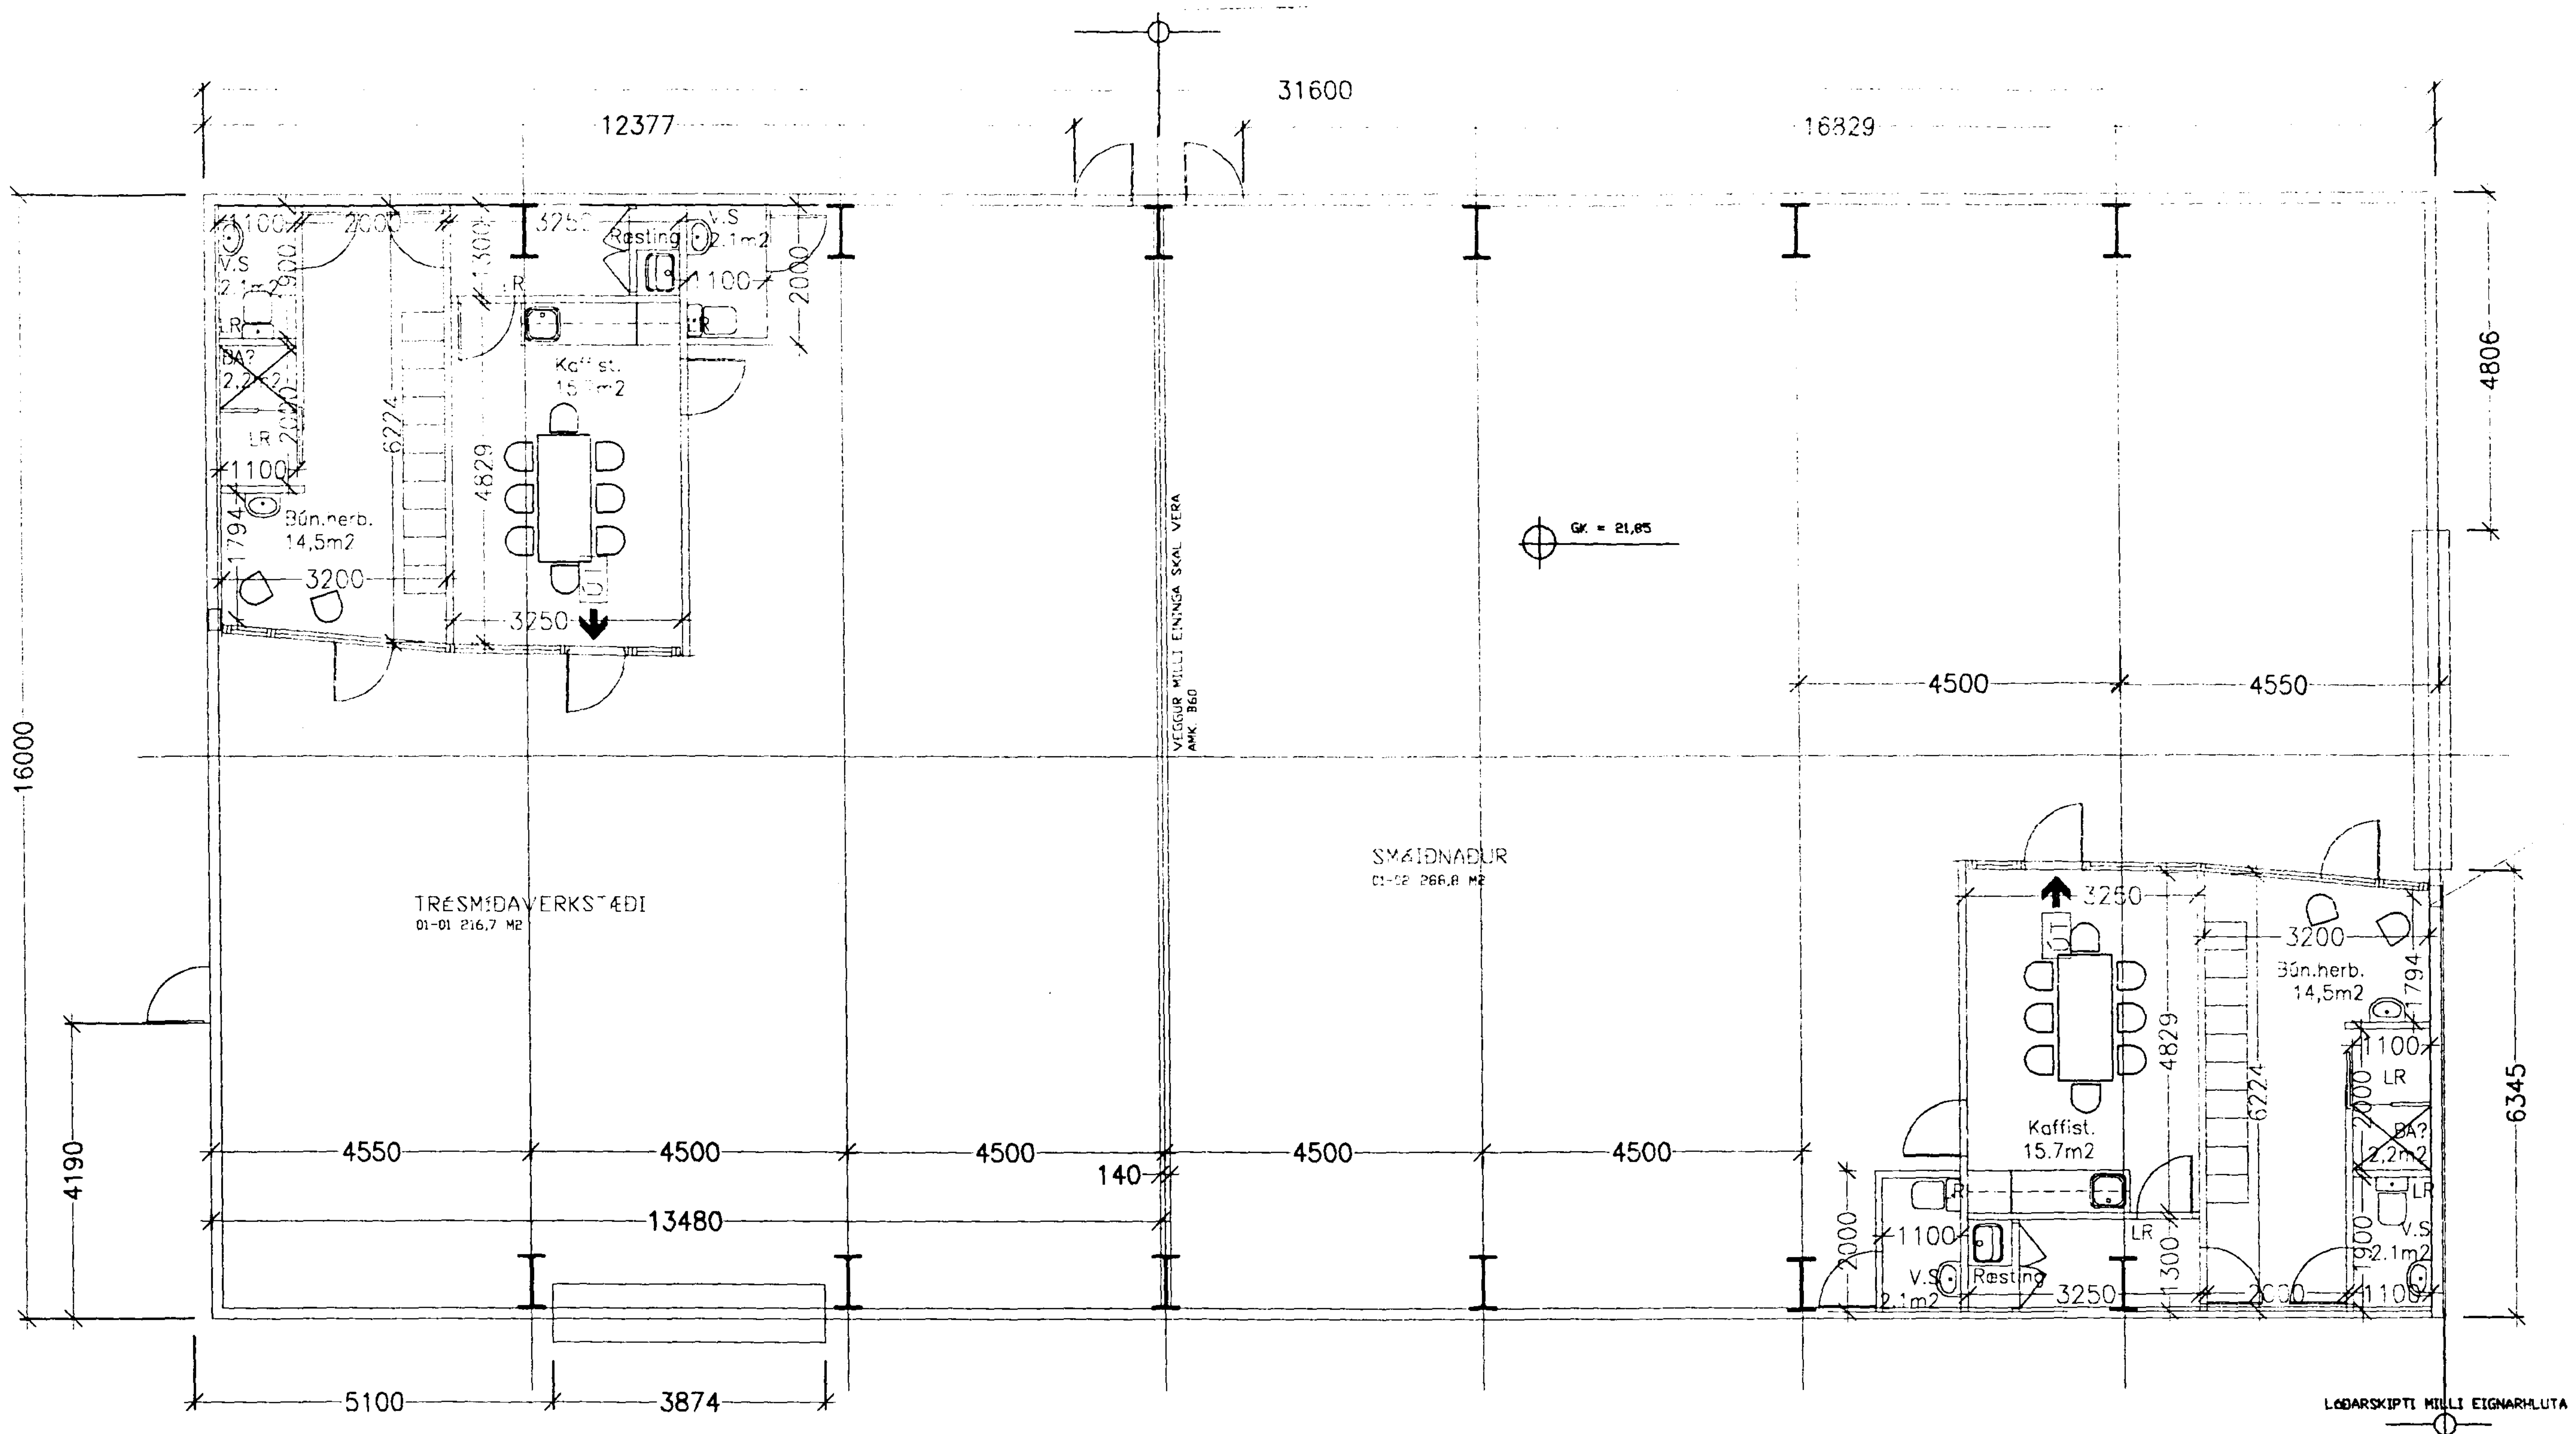

GRUNNMYND 1/100

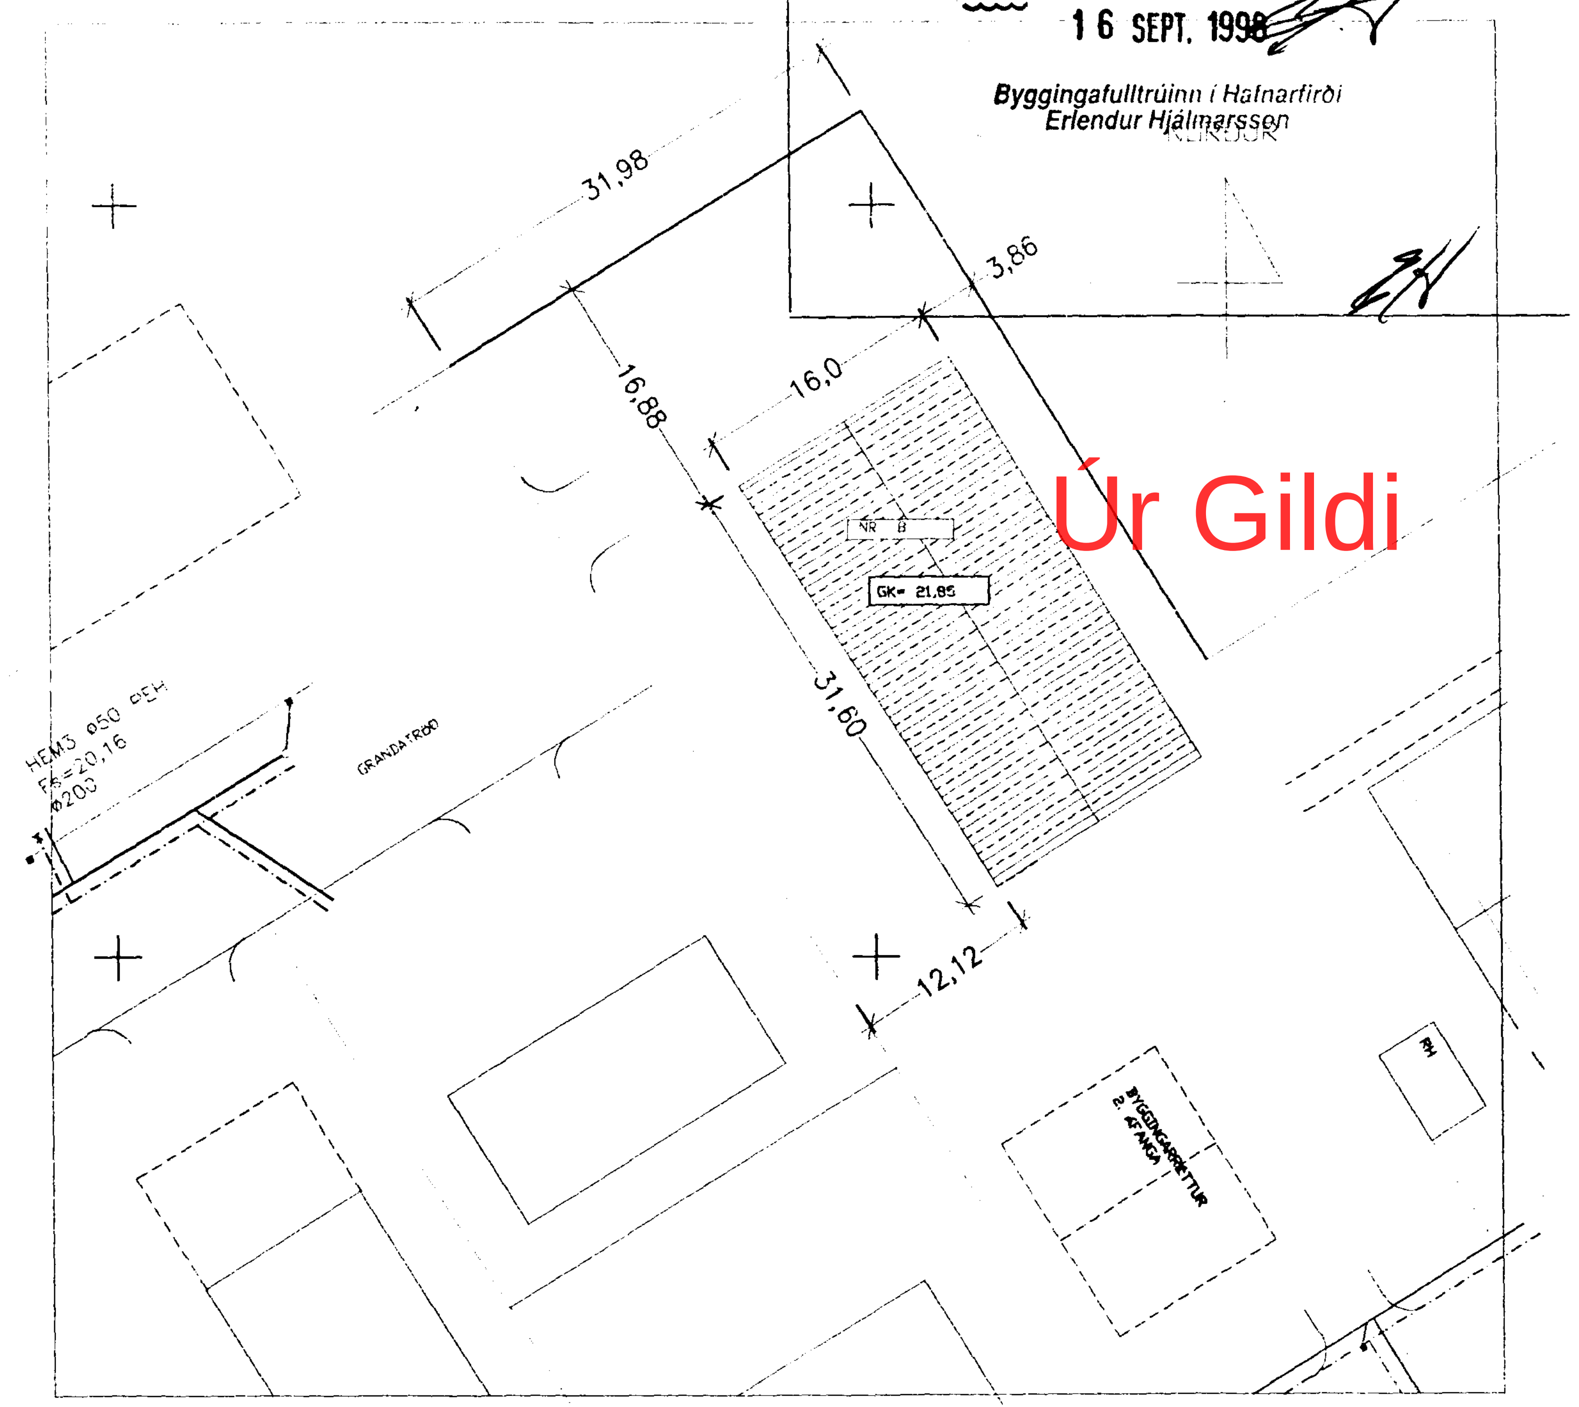

AFSTÖÐUMYND 1/500

SKV. INNMÆLDUM TEIKNINGUM BÆJARVERKFR.

Samþykkt á fundi byggingarnefndar þann
16 SEPT. 1998
Byggingafulltrúinn í Hafnarfirði
Erlendur Hjálmarsson

SKÝRINGAR
UPPTEIKNUN OG STAÐFÆRING Á HÚSI ÞEGAR BYGGÐU

HÚSIÐ ER STÁLGRINDARHÚS Á STEYPTUM SÖKKLI OG MEÐ STEYPTRI BOTNPLÖTU
HÚSIÐ VERÐI EINANGRAÐ SKV. BYGGINGAREGLUGERÐ
HITUN HÚSS VERÐI MEÐ OFNUM OG BLÁSURUM
VIÐ ÚTGÖNGUDYR SKAL KOMA FYRIR ÚT MERKJUM
BRUNASLÖNGUR STAÐSETJIST Í SAMRÁÐI VIÐ ELDVARNAREFTIRLIT

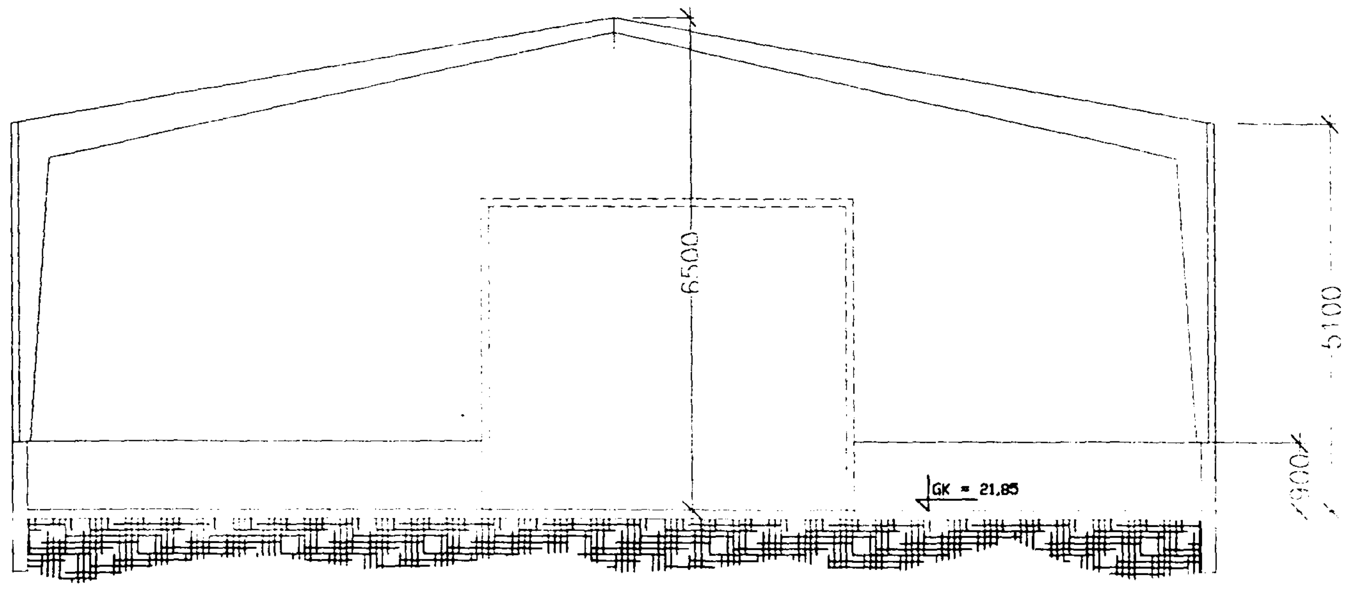

SNIÐ 1/100

Skráningartafla:	Eyrartröð 6 og 8				Skrásetjari:	Sigurður Þorleifsson												
Landnúmer:	0				Kennitala:	241146-3009												
Matshlutanúmer:	01				Dags.:	13-08-98												
Uppskipting og lýsing					Stærðir													
D0	D1	D2	D3	D4	D5	D5M	D6	D7	D8	D9	D10a	D10b	D11	D12	D13	D16		D17
Lokun	Rými hæð-röð	Notkun texti	Höfuð flokkun	Eignar hald	Salarflötur m²	Milliflötur m²	Svalir m²	Op m²	Brúttóflötur m²	Brúttóflötur sh < 1,8	Salarhæð min	Salarhæð max	Brúttó rúmmál m³	Nettóflötur m²	Nettóflötur sh < 1,8	Birt flatarmál m²	Reiknitala skiptarúmmáls	Skipta-rúmmál m³
		Matshluti			505.5	0.0	0.0	0.0	505.5	0.0			3,033.0	489.0	0.0	505.5		2,836.2
		Botn											101.1					
	01	1. hæð			505.5	0.0	0.0	0.0	505.5	0.0			2,931.9	489.0	0.0	505.5		2,836.2
A	0101	Iðnaður	N	0101	216.7				216.7		5.10	6.50	1,256.9	209.5		216.7		1,215.1
A	0102	Iðnaður	N	0102	288.8				288.8		5.10	6.50	1,675.0	279.5		288.8		1,621.1

BR.	DAGS.	EÐLI BREYTINGA	SIGN.

EYRARTRÖÐ 6 OG 8 HAFNARFIRÐI

GRUNNMYND/AFSTÖÐUMYND

DAGS. ~~NÓV. 97~~ ÁG. 98
VERK NR. 98 - 00
TEIKN. NR. 1-01
HANNAÐ
TEIKNAÐ
YFIRFARIÐ

TÆKNIÞJÓNUSTA SIGURÐAR ÞORLEIFSSONAR ehf
STRANDGÖTU 11 220 HAFNARFIRÐI
SÍMI 555-4255 FAX 565-2875
E-mail taeknithjonusta@islandia.is