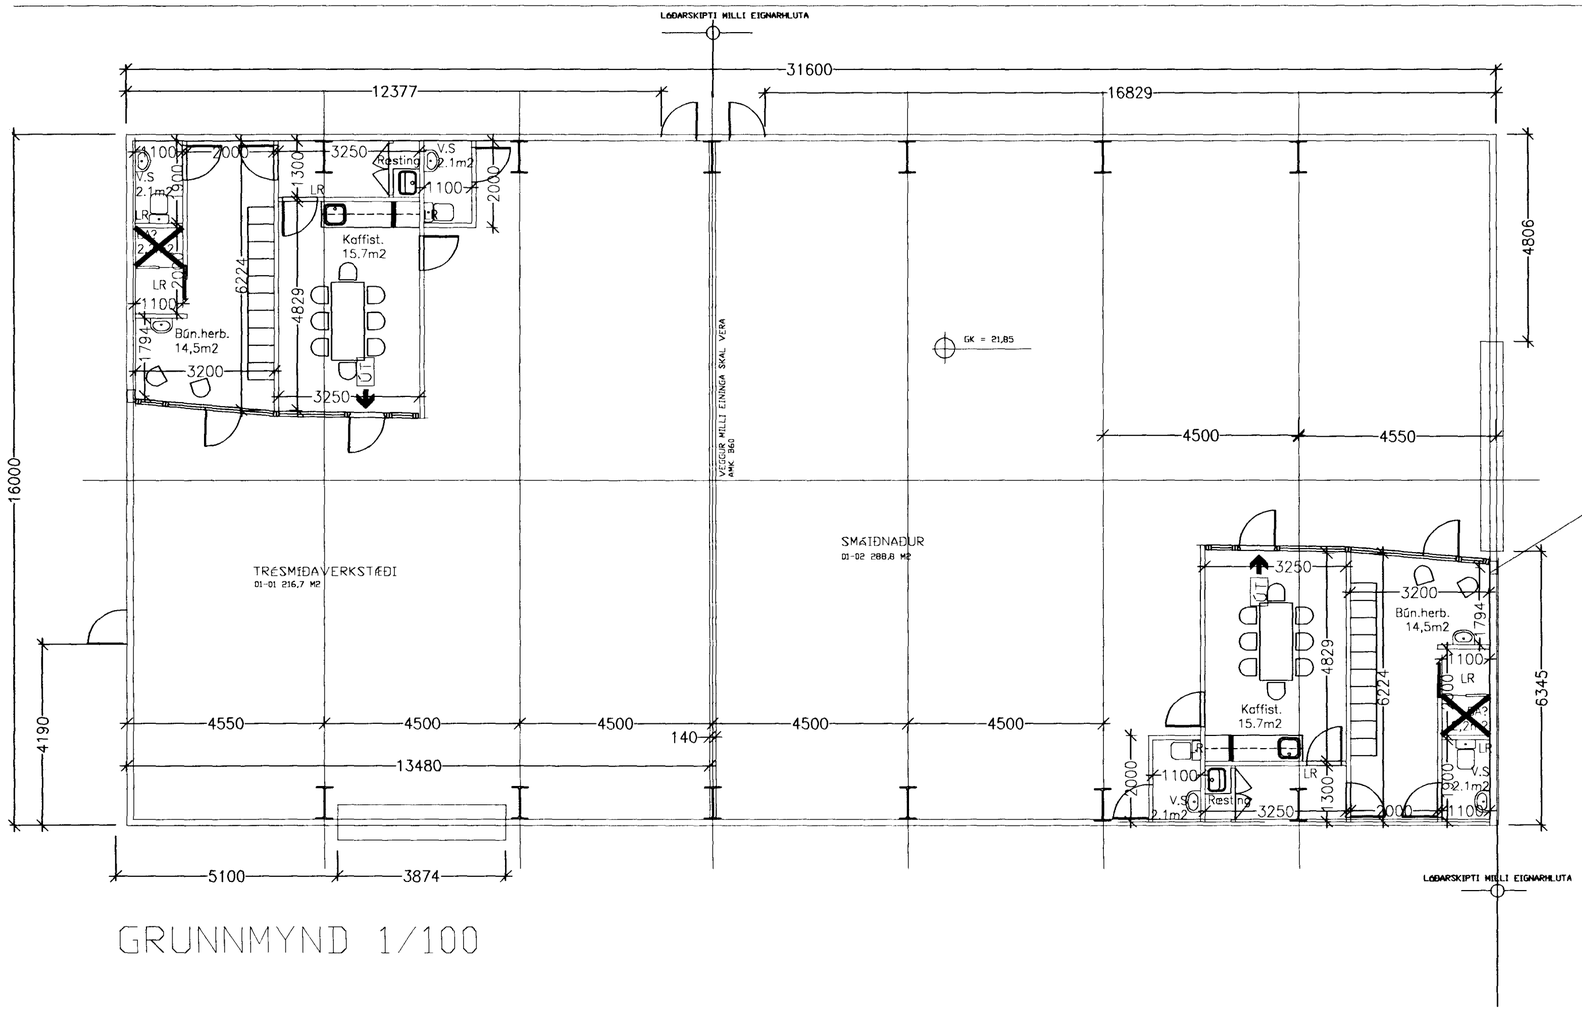

GRUNNMYND 1/100

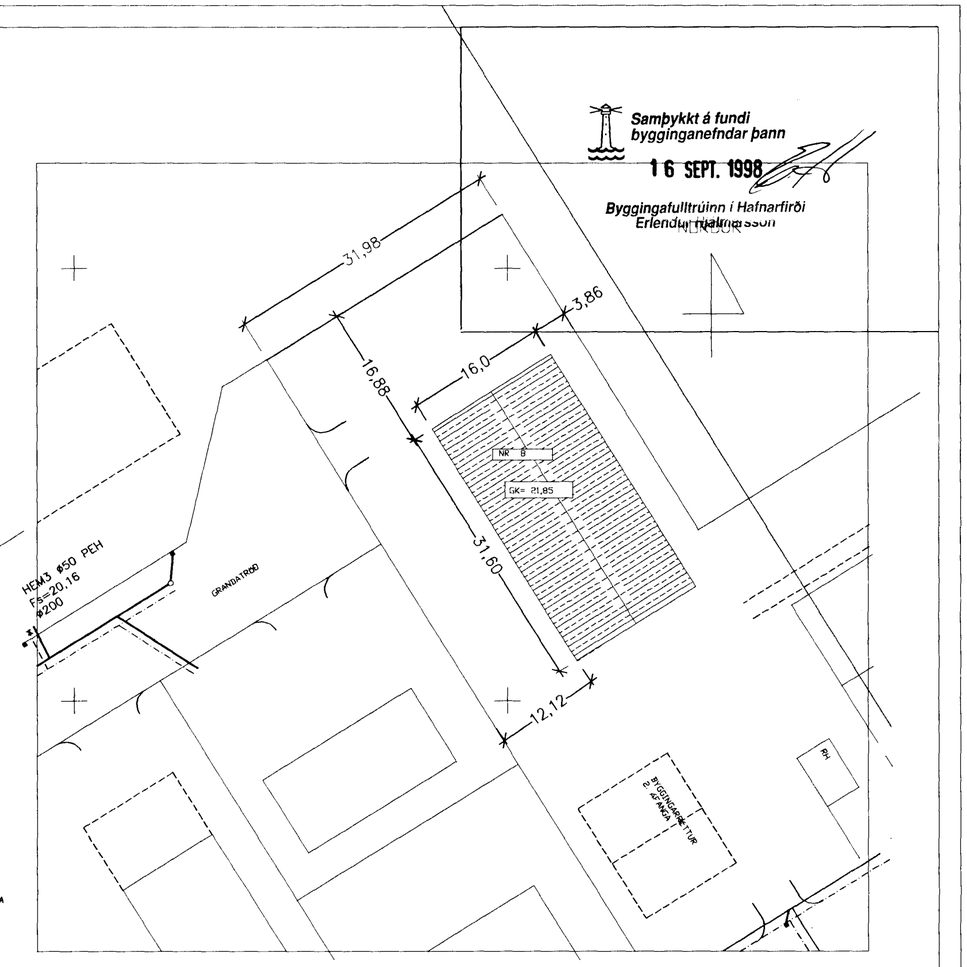

Samþykkt á fundi byggingarnefndar þann
16 SEPT. 1998
Byggingafulltrúinn í Hafnarfirði
Erlendur Hjaltason

AFSTÖÐUMYND 1/500

SKV. INNMÆLDUM TEIKNINGUM BÆJARVERKFR.

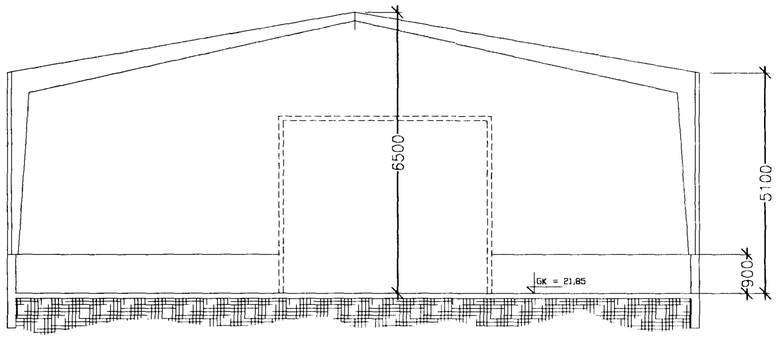

SNIÐ 1/100

SKÝRINGAR

UPPTEIKNUN OG STAÐFÆRING Á HÚSI ÞEGAR BYGGÐU

HÚSIÐ ER STÁLGRINDARHÚS Á STEYPTUM SÖKKLI OG MEÐ STEYPTRI BÖTNPLÖTU
HÚSIÐ VERÐI EINANGRAÐ SKV. BYGGINGAREGLUGERÐ
HITUN HÚSS VERÐI MEÐ OFNUM OG BLÁSURUM
VIÐ ÚTGÖNGUDYR SKAL KOMA FYRIR ÚT MERKJUM
BRUNASLÖNGUR STAÐSETJIST Í SAMRÁÐI VIÐ ELDVARRNAREFTIRLIT

BR.	DAGS.	EÐLI BREITINGA	SIGN.

EYRARTRÖÐ 8
HAFNARFIRÐI

GRUNNMYND/AFSTÖÐUMYND

DAGS. NÓV. 97
VERK NR. 98 - 00
TEIKN. NR. 1-01
HANNAÐ
TEIKNAÐ
YFIRFARIÐ

TÆKNIÞJÓNUSTA SIGURÐAR ÞORLEIFSSONAR ehf
STRANDGÖTU 11 220 HAFNARFIRÐI
SÍMI 555-4255 FAX 565-2875
E-mail taeknithjonusta@islandia.is

Skráningartafla:	Eyrartröð Reg 8					Skráseljari:	Sigurður Þorleifsson													
Landnúmer:	0					Kennitala:	241148-3009													
Matshlutanúmer:	01					Dags.:	13-08-98													
Uppskipting og lýsing					Stærðir															
D0 Lóðum	D1 Rými hæð-nr.	D2 Notkun númer	D3 Hönnun-fyrirkomulag	D4 Eigna-hluti	D5 Brúttó-flötur m²	D5M Millifleti m²	D6 Svölar m²	D7 Op m²	D8 Brúttómál m²	D9 Br.flötur sh < 1,8	D10a Salarhæð min	D10b Salarhæð max	D11 Brúttó rúmmál m³	D12 Nettóflötur m²	D13 Nettóflötur sh < 1,8	D16 Brl fasteignamat m²	Reiknaðar skýjaborgarmörk	D17 Skattarúmmál m³
		Matshluti			505.5	0.0	0.0	0.0	505.5	0.0			3,033.0	489.0	0.0	505.5		2,836.2
		Botn											101.1					
	01	1. hæð			505.5	0.0	0.0	0.0	505.5	0.0			2,931.9	489.0	0.0	505.5		2,836.2
A	0101	lónaður	N	0101	216.7				216.7		5.10	6.50	1,256.9	209.5		216.7		1,215.1
A	0102	lónaður	N	0102	288.8				288.8		5.10	6.50	1,675.0	279.5		288.8		1,621.1

Dec 07 10:35:38 1998