


SV SKOLVASKUR
 ÞV ÞVOTTAVÉL
 ÚK ÚTIKRANI

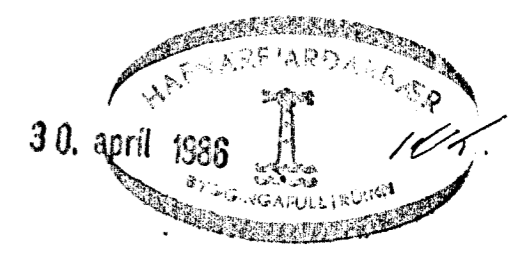

Dags: NOV '85	Hann./teikn. Guðm. T. Sig.	Samþ.: Yfirfarið:	M.kv.: 150	
Heiti: NEYSLUVATN. GRUNNMYND KJALLARA,			Kemur í stað:	Vikur fyrir:
Filvísun:			Útreikn.: Guðm. T. Sig.	Nr.: <i>[Signature]</i>