


PN: PÍPA NIÐUR
 PU: PIPA UPP

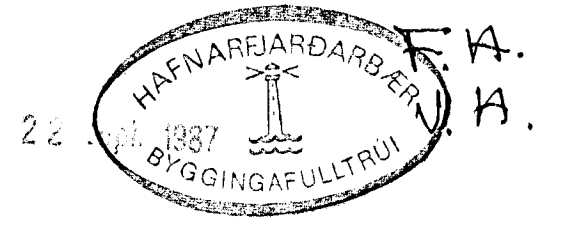

FAGRABERG NR. 10.

Daga: <i>már 85</i>	Hann./teikn. GTS	Samþ.: 1	M.kv.: 150	<i>Gu. 22.11.85</i>
Yfirfarið:				Heiti: HITALÖGN GRUNNMYND HÆÐAR.
Tilvisun:			Útreikn.: <i>Guðm. T. Sín</i>	Kemur í stað: Nr.: <i>Gu. 22.11.85</i>
Vikur fyrir:				