


GRUNNMÝND ~ 1:50

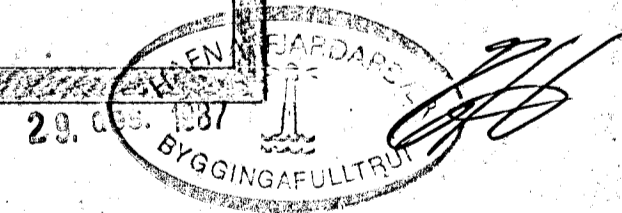

OF	21.12.87	DETTI VÍÐ OFNUM / KJALLARA SV. FÆRÐUR	36
BR. NR.	DAGS	EÐLI BREVTINGAR	SIGN.
		FAGRABERG 20 HAFNARFIRÐI	DAGS. JUNI '84
		HITAVATNS OG FRÆNNISLAGNIIR.	HANNAS
		KJALLARA	TEJKNAD.
		MELJKV. ~ 1:50	VERK NR. 8421
		SIGURÐUR ÞORLEIFSSON TEKNIFRÆÐINGUR F.T.F.I.	BLAÐ NR.
		STRANDGÖTU 11 HAFNARFIRÐI SÍMI 54751	