


MELAGRIND

RÚMMYND VATNSLAGNA • 1:50

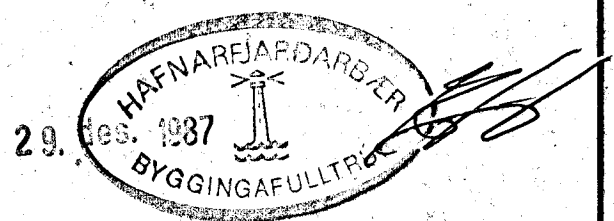

01	21.12.87	LAGNIR FERÐAR Í KJALLARA	SÍÐN.
BR.NR.	DAGS.	EÐLI BREVTINGAR	SÍÐN.
FAGRABERG 2D HAFNARFIRÐI			DAGS. OKT. '86
RÚMMYND VATNSLAGNA			HANNAÐ
MELIKV. • 1:50			TEKNAÐ
SIGURÐUR ÞORLEIFSSON TEKNIFRÉÐINGUR F.T.F.I.			VERK NR. 8421
STRANDGÖTU 11 HAFNARFIRÐI SÍMI 54751			BLADNR.