


Ferinn skal frá opnu
viðstæði í samráði við
Stökkvillistöðjóra

Samþykkt á fundi bygginga-
nefndar þ. 12/10 1983
BYGGINGAFULLTRÚÐIN
Í HAFNARFIRÐI
E. Sigurðsson

Sjá Ath. 2b.

AFSTÖDUMYND 1500

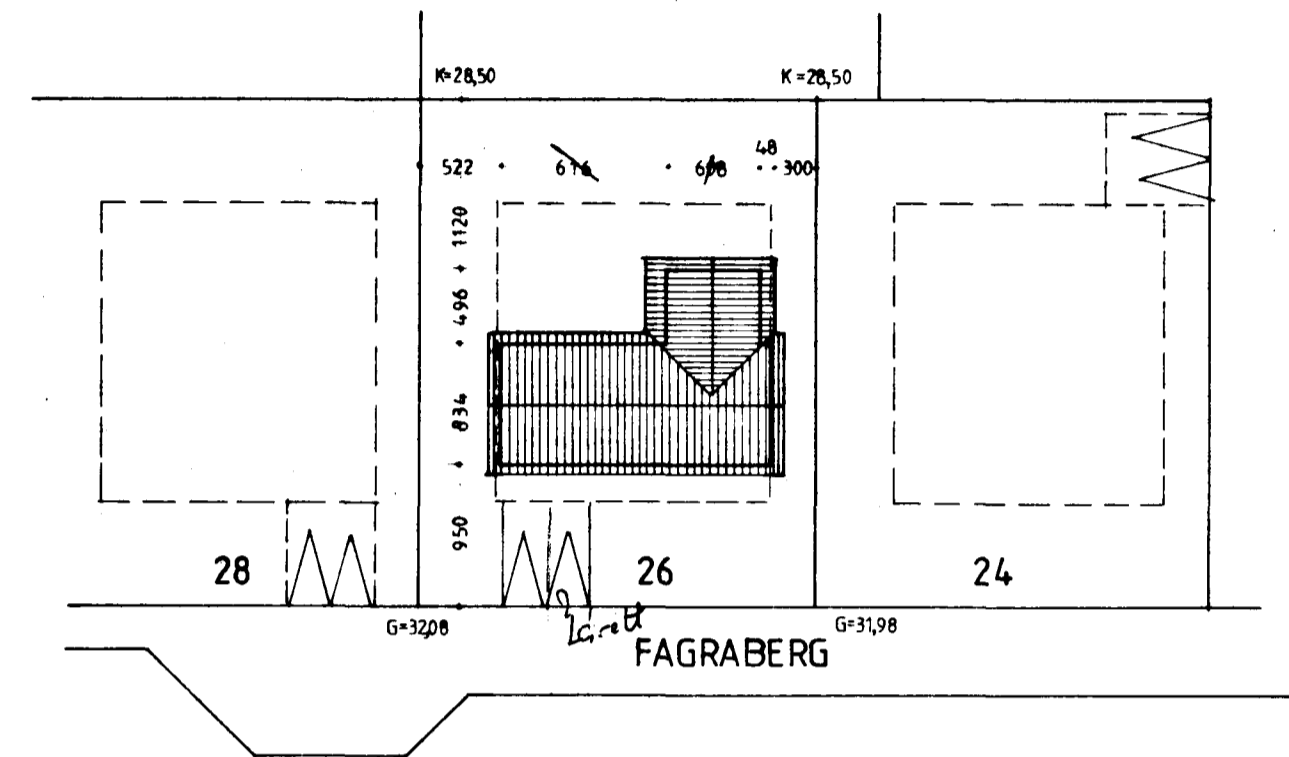

STARDIR		
1BUD	137,5 m ²	343,6 m ³
BILG.	41,3 m ²	103,4 m ³
LÖÐ	884,0 m ²	
NÝTINGARHLUTFALL	0,20	

2160-0260-01

HÚSIÐ ER TIMBUREININGAHÚS MED MÜRSTEINSHLEDSLUM SEM YTRA BYRÐI, PAK KLÆTT MED STEYPTUM PAK-HELLUM

BREYTT 21.9.83 SE
BREYTT 27.9.83 HURÐARSTÆRDIR SE

<p>HOSBY HÚS MF. SMÍÐJUVEGUR 28 200 KÓPAVOGUR SÍMI 91-79277</p>	VERKHEITI	FAGRABERG 26 HAFNARFJÖRDUR							
	VERKHLUTI	GRUNNMYND AFST.							
	HUSGERÐ	S-138 RV 25°	MAL	1:100 1500					
	HANNAÐ	HOSBY-SE	TEIKNAD	SE	DAGS	19.8.83	TEIKN NR.	1	VERK NR.

