
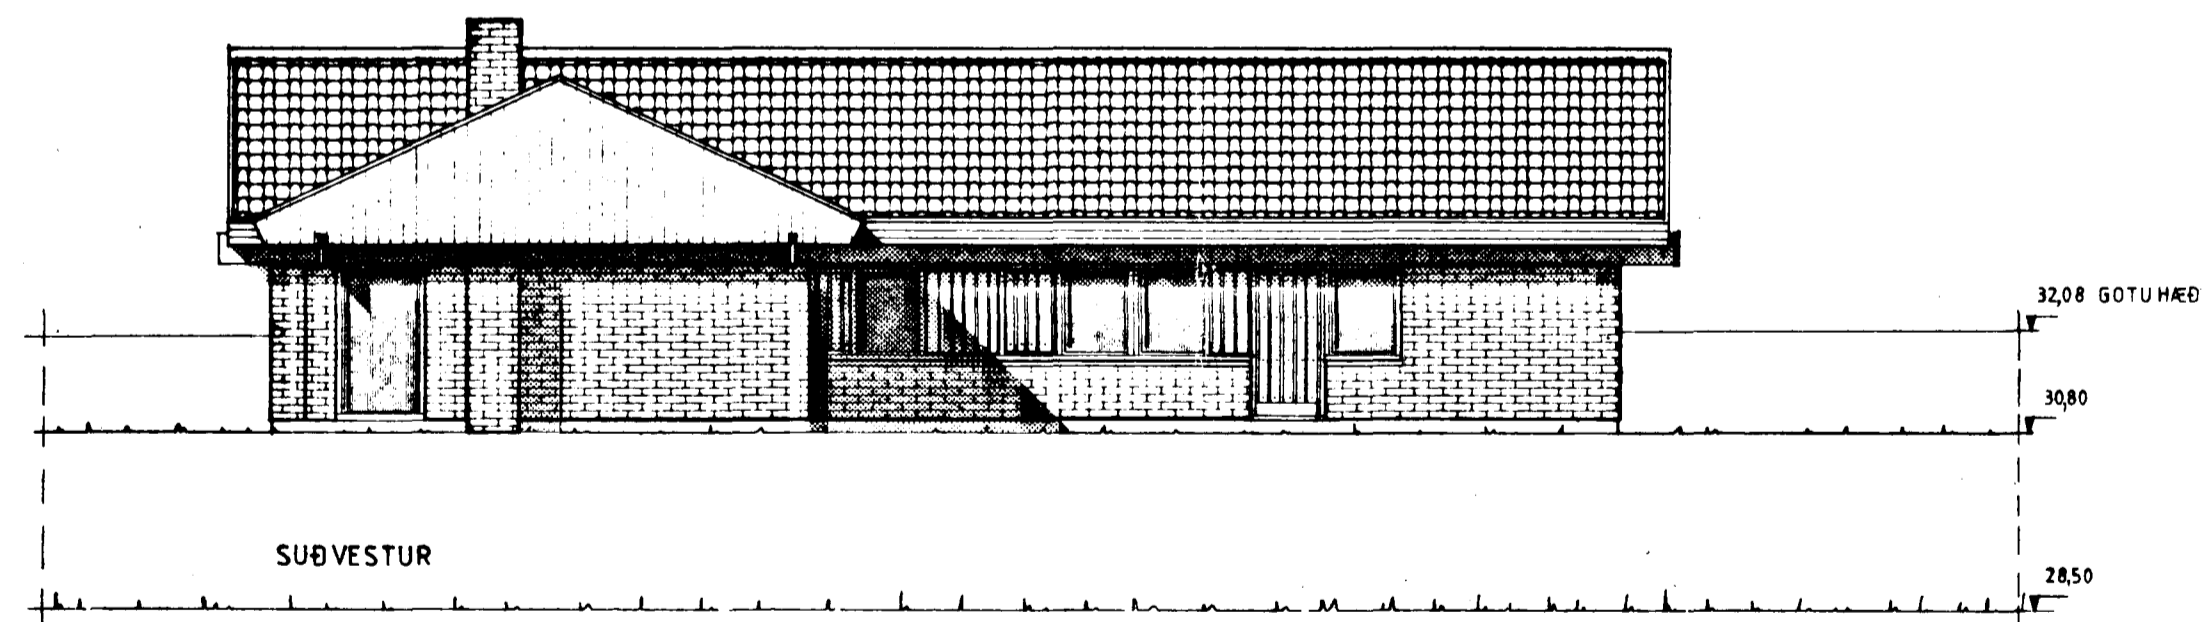



Ganga skal frá önnu
eldri hönd í samráði við
stíkkennsluábyrgingara

Samþykkt á fundi bygginga-
nefndar þ. 12/10/83
BYGGINGAVALUTUN
I HAFNARFJÖRÐUR
E. Sigurðsson

Jón Árn. Rb

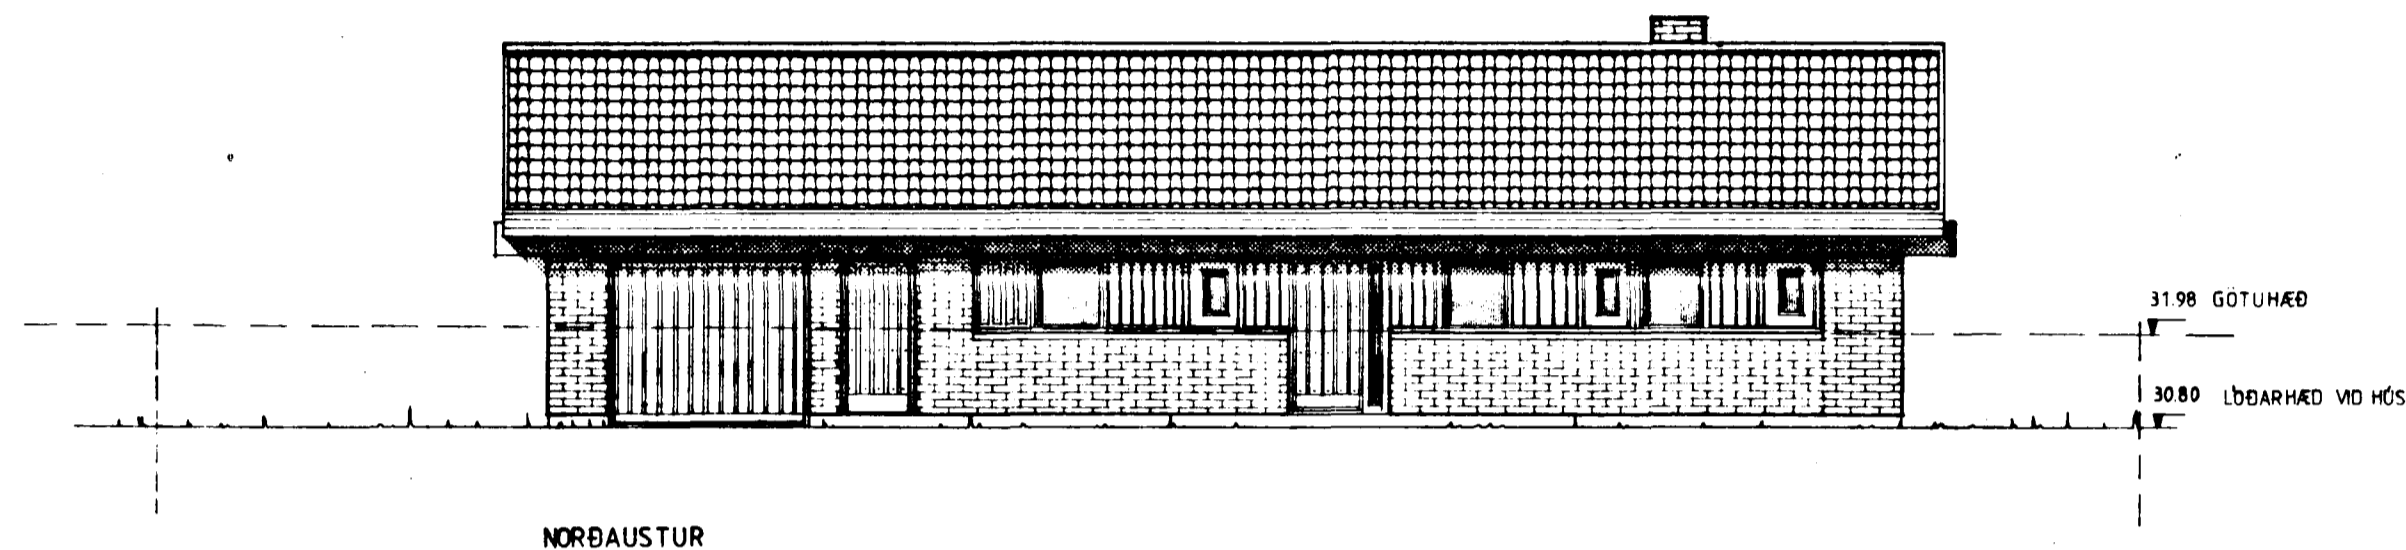

2160-0260-01

 HOSBY HÚS HF. SMÍÐJUVEGUR 28 200 KÓPAVOGUR SÍMI 91-79277	VERKHEITI FAGRABERG 26 HAFNARFJÖRÐUR			
	VERKHLUTI ÚTLIT			
	HÚSGERÐ S-138 RV 25°	MÁL 1:100	VERK NR	TEIKN NR 2
	HANNAÐ HOSBY-SE	TEIKNAD SE	DAGS 19-8-83	<i>E. Sigurðsson</i> FTÍ