Samþykkt á fundi bygginga-
nefndar þ. 8/7 1992
BYGGINGAFULLTRÚINN
Í HAFNARFIRÐI
Sigurbj Haldórsson

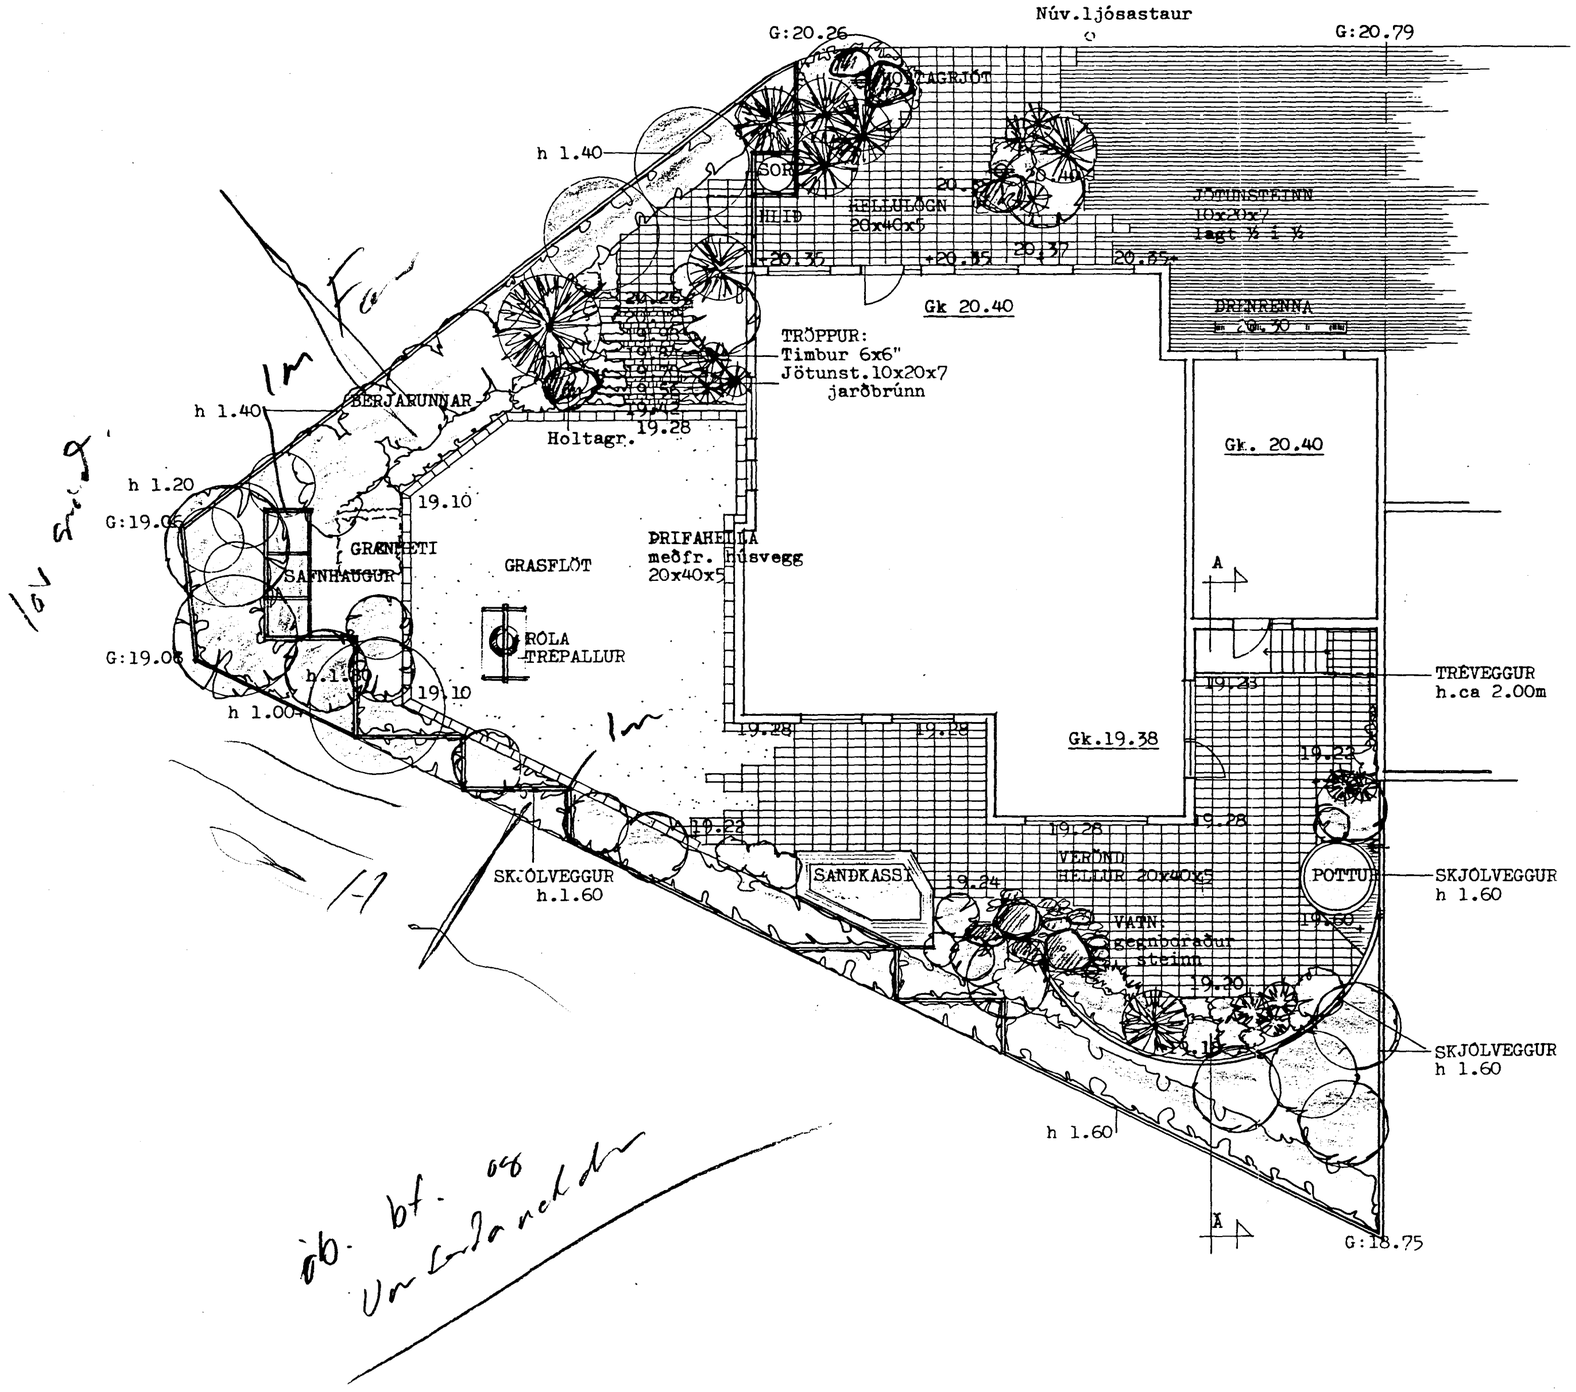

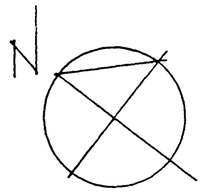

F A G R A B E R G 2

SKIPULAG LÓÐAR

GRUNNMYND

1:100 2.4.'91 Áslaug Traustad.Landsl.

Pétur Jónsson Landslagsarkitekt FÍLA
Teiknistofa Barónsstíg 5 s: 621725

01