


vesturhlíð

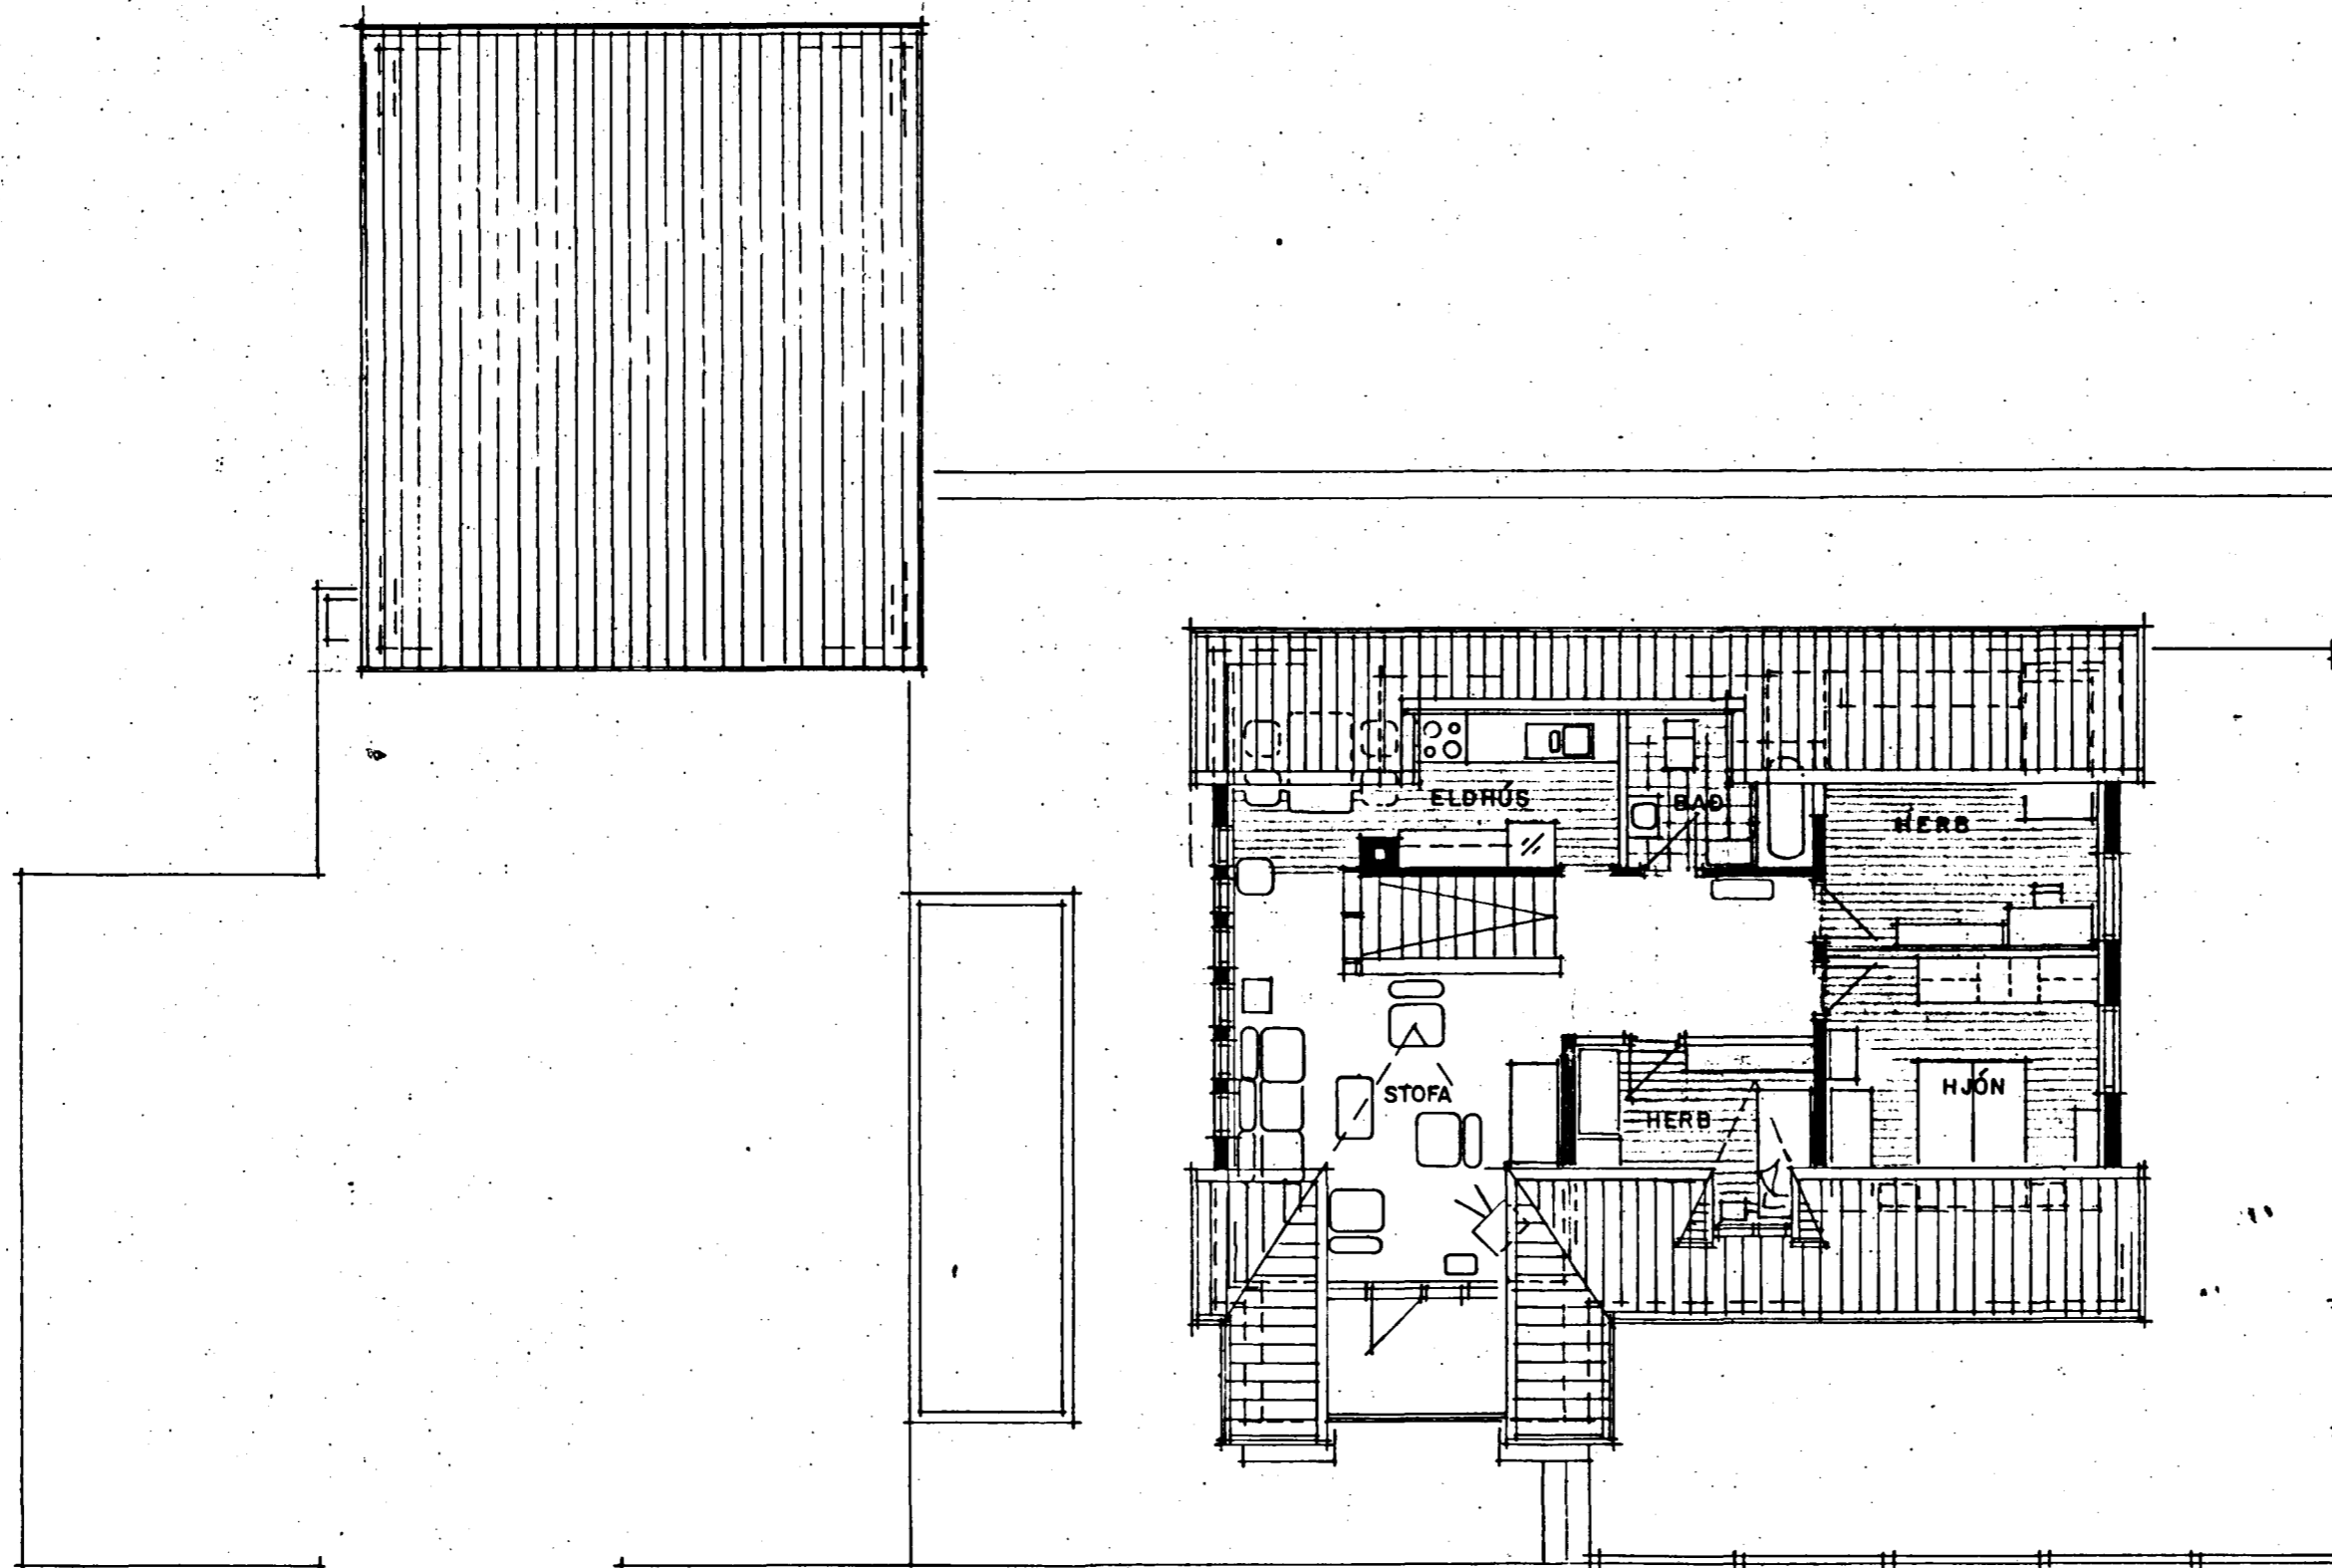

grunnmynd efri hæð

SETBERG
 Fagraborgi 32
 2160-0320-02 01

SIG. GÍSLASON **ARKITEKT FAÍ**
 SETBERG HAFNARFIRÐI
 GRUNNMYND, ÚTLIT MKV. 1:100
 TEIKNAD SKV. UPPMÆLINGU Í MAÍ 1992