



**grunnmynd nedri hæð**

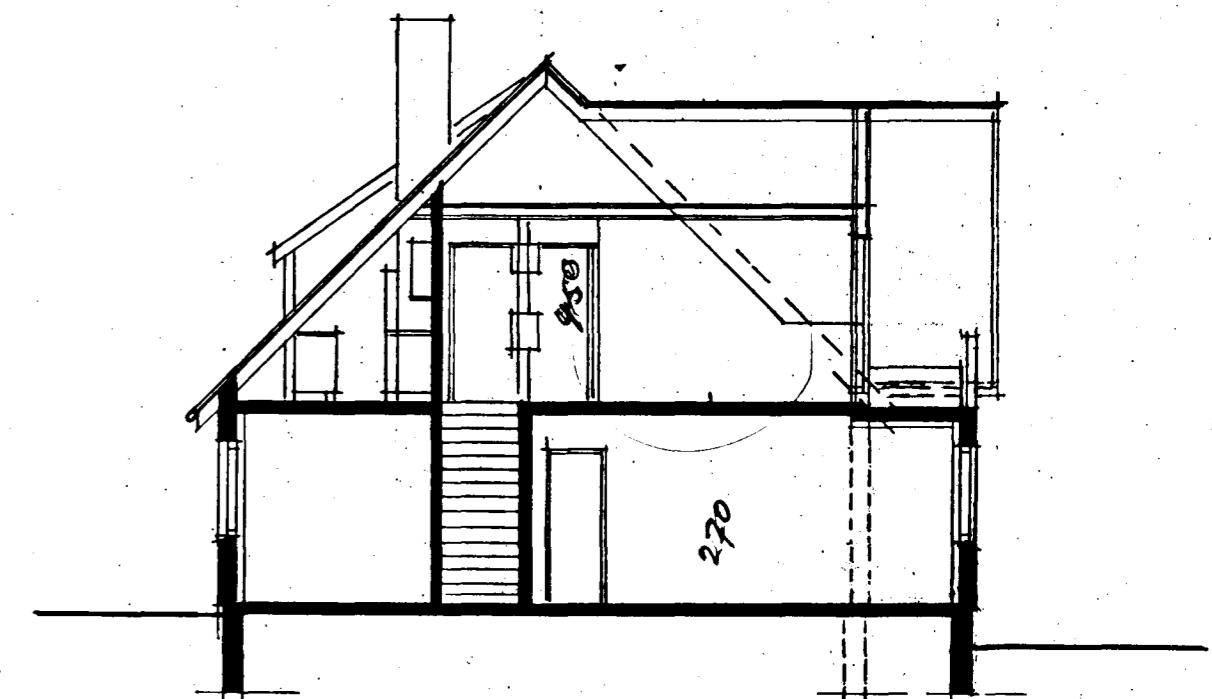

**sneiðing A-A**

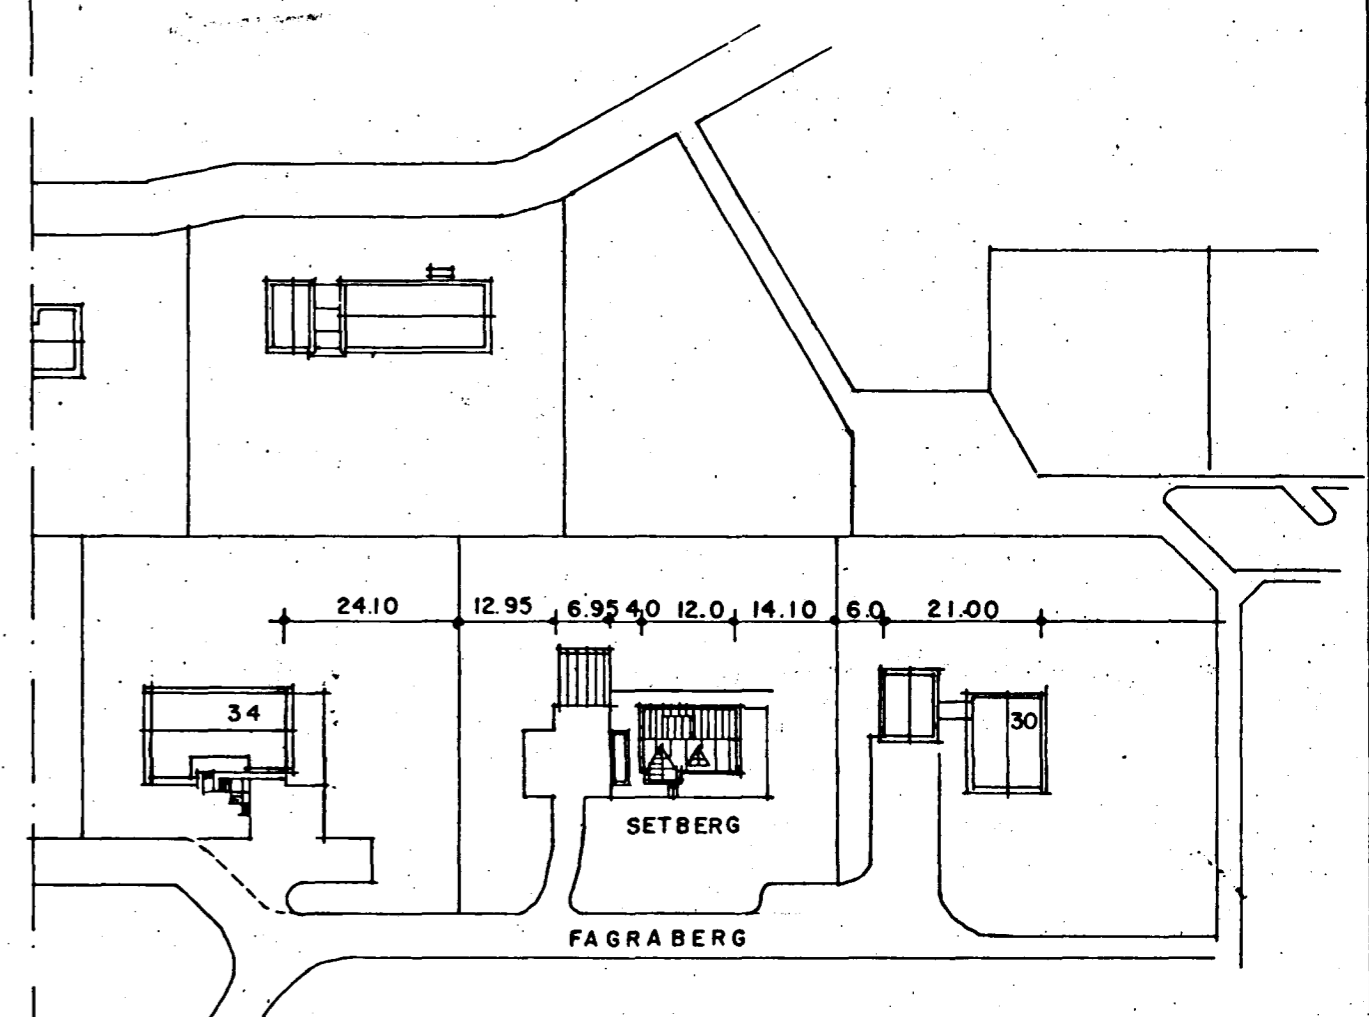

**afstöðumynd**

01=	L.húð	111.8 m <sup>2</sup>	
	II.húð	79.0 m <sup>2</sup>	
		185.8 m <sup>2</sup>	580 m <sup>3</sup>
02=	bílg.	55.9 m <sup>2</sup>	157 m <sup>3</sup>

**SETBERG**  
 Fagraberg 32  
 2160-0320 01/02  
**SIG. GÍSLASON**      **ARKITEKT FAI**  
 SETBERG, HAFNARFIRÐI  
 GRUNNMYND, SNEIÐING MKV 1:100  
 AFSTÖÐUMYND MKV 1:100  
 TEIKNAD SKV. UPPMÆLINGU Í MAÍ 1992  
 BL 1/3