



Samþykkt á fundi bygginga-
nefndar þ. 3/10/1990
BYGGINGAFULLTRÚINN
Í HENARFIRDI


FAGRABERG 34
BREYTT Í SEPT. 1990

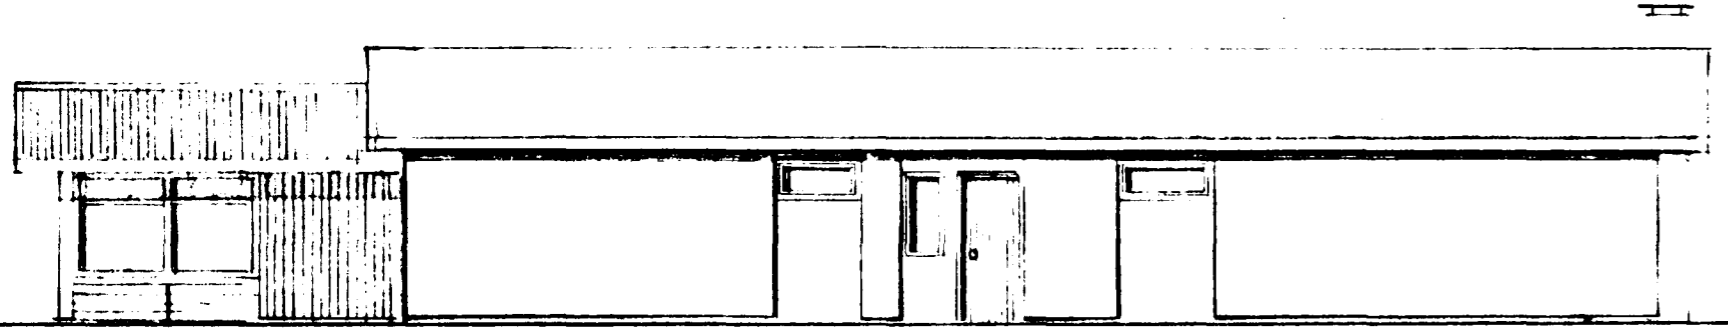



NA

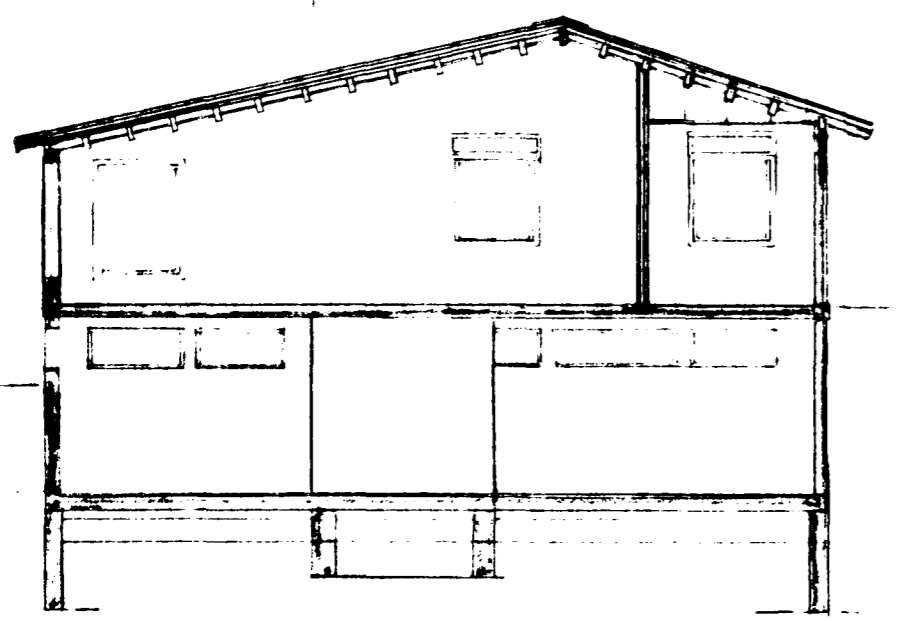

B - B

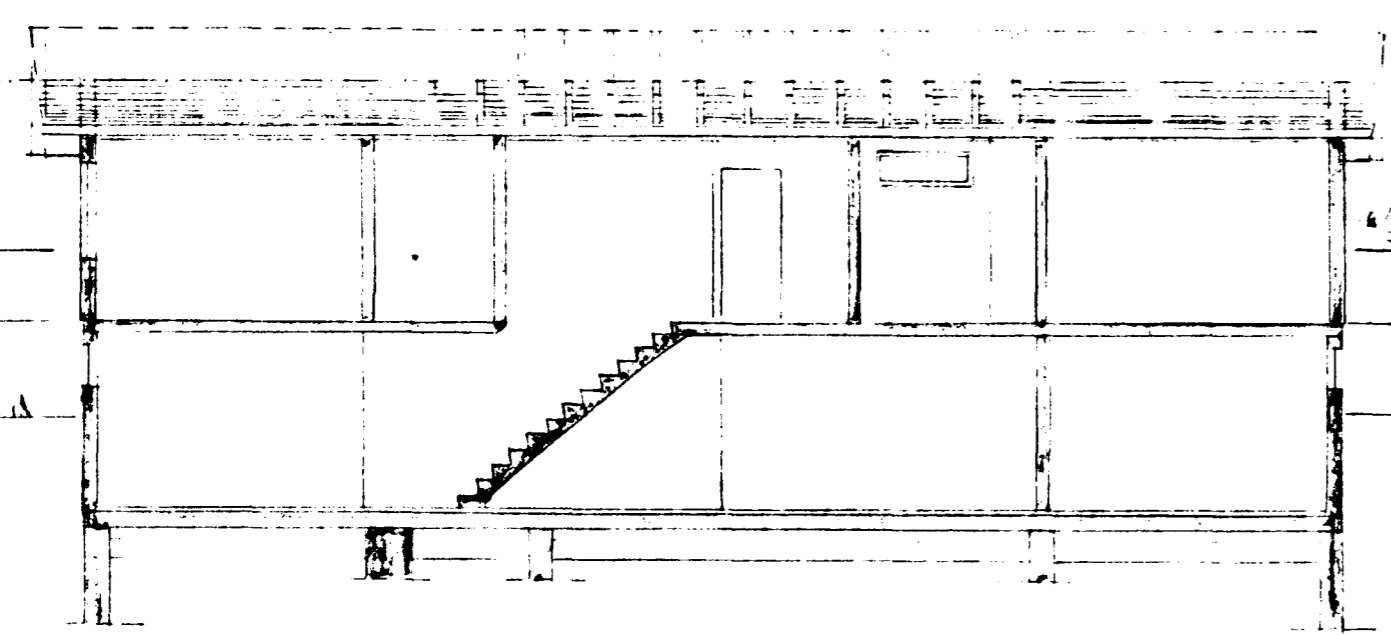

A - A

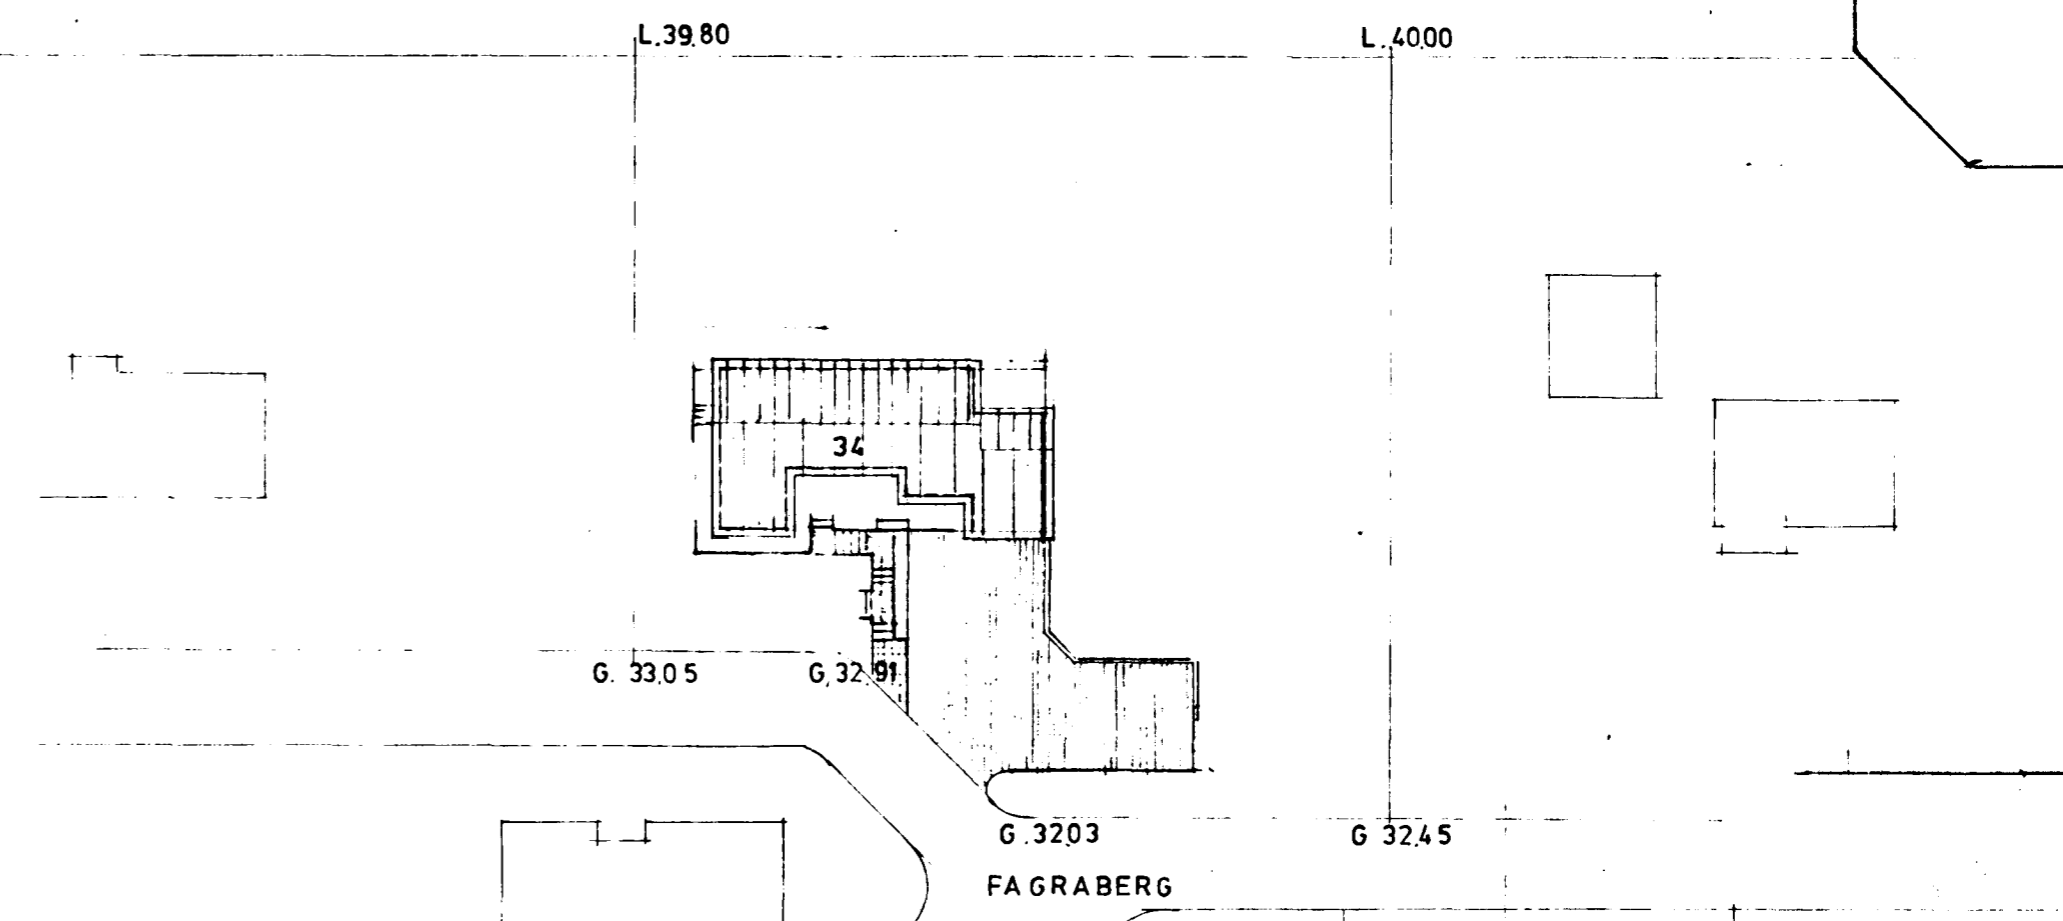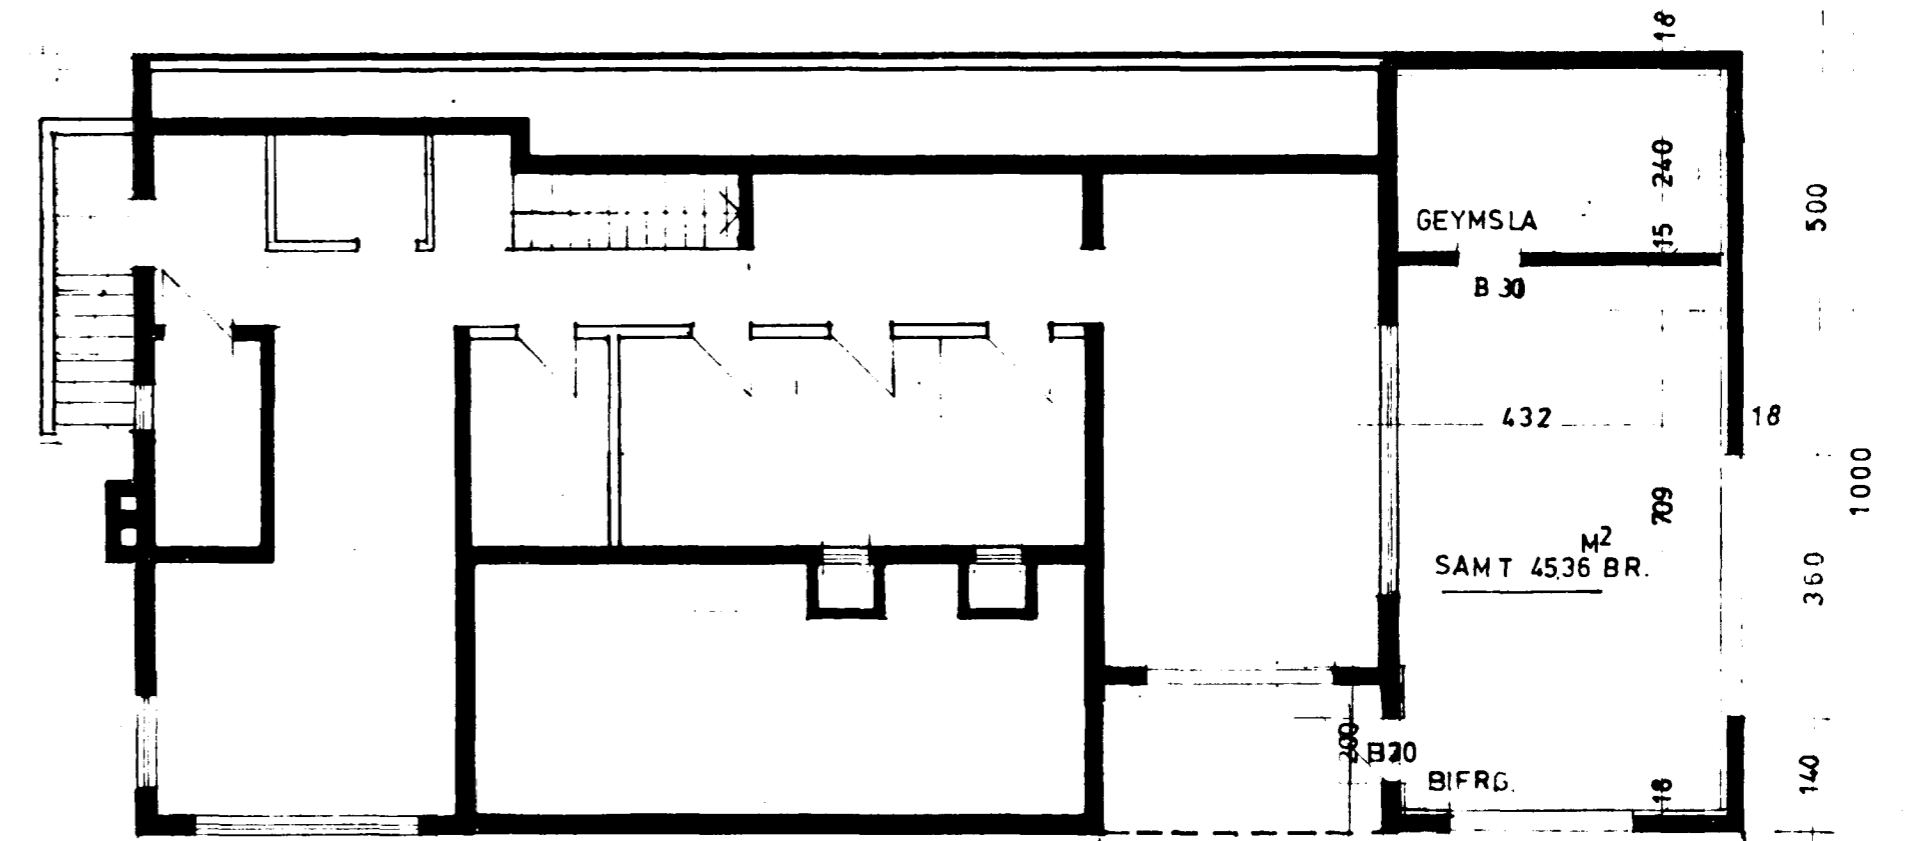

Handwritten signature and date: 22.10.1990