

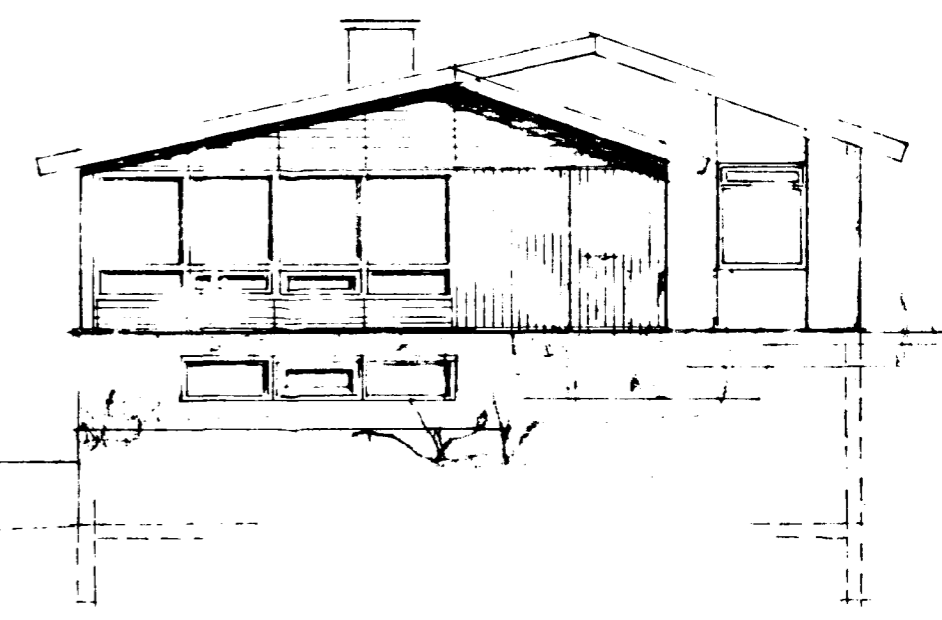


Samþykkt á fundi bygginga-  
nefndar þ. 3 / 10 1990  
BYGGINGAUFULLTRÚNN  
L. NARFÍÐI


FAGRABERG 3,  
BREYTT Í SEPT 1990

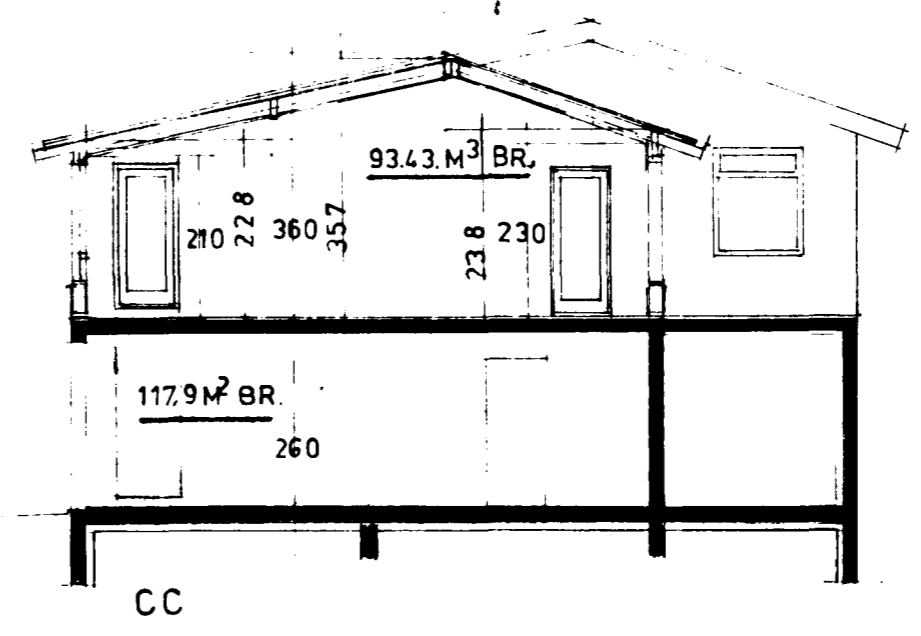


SA

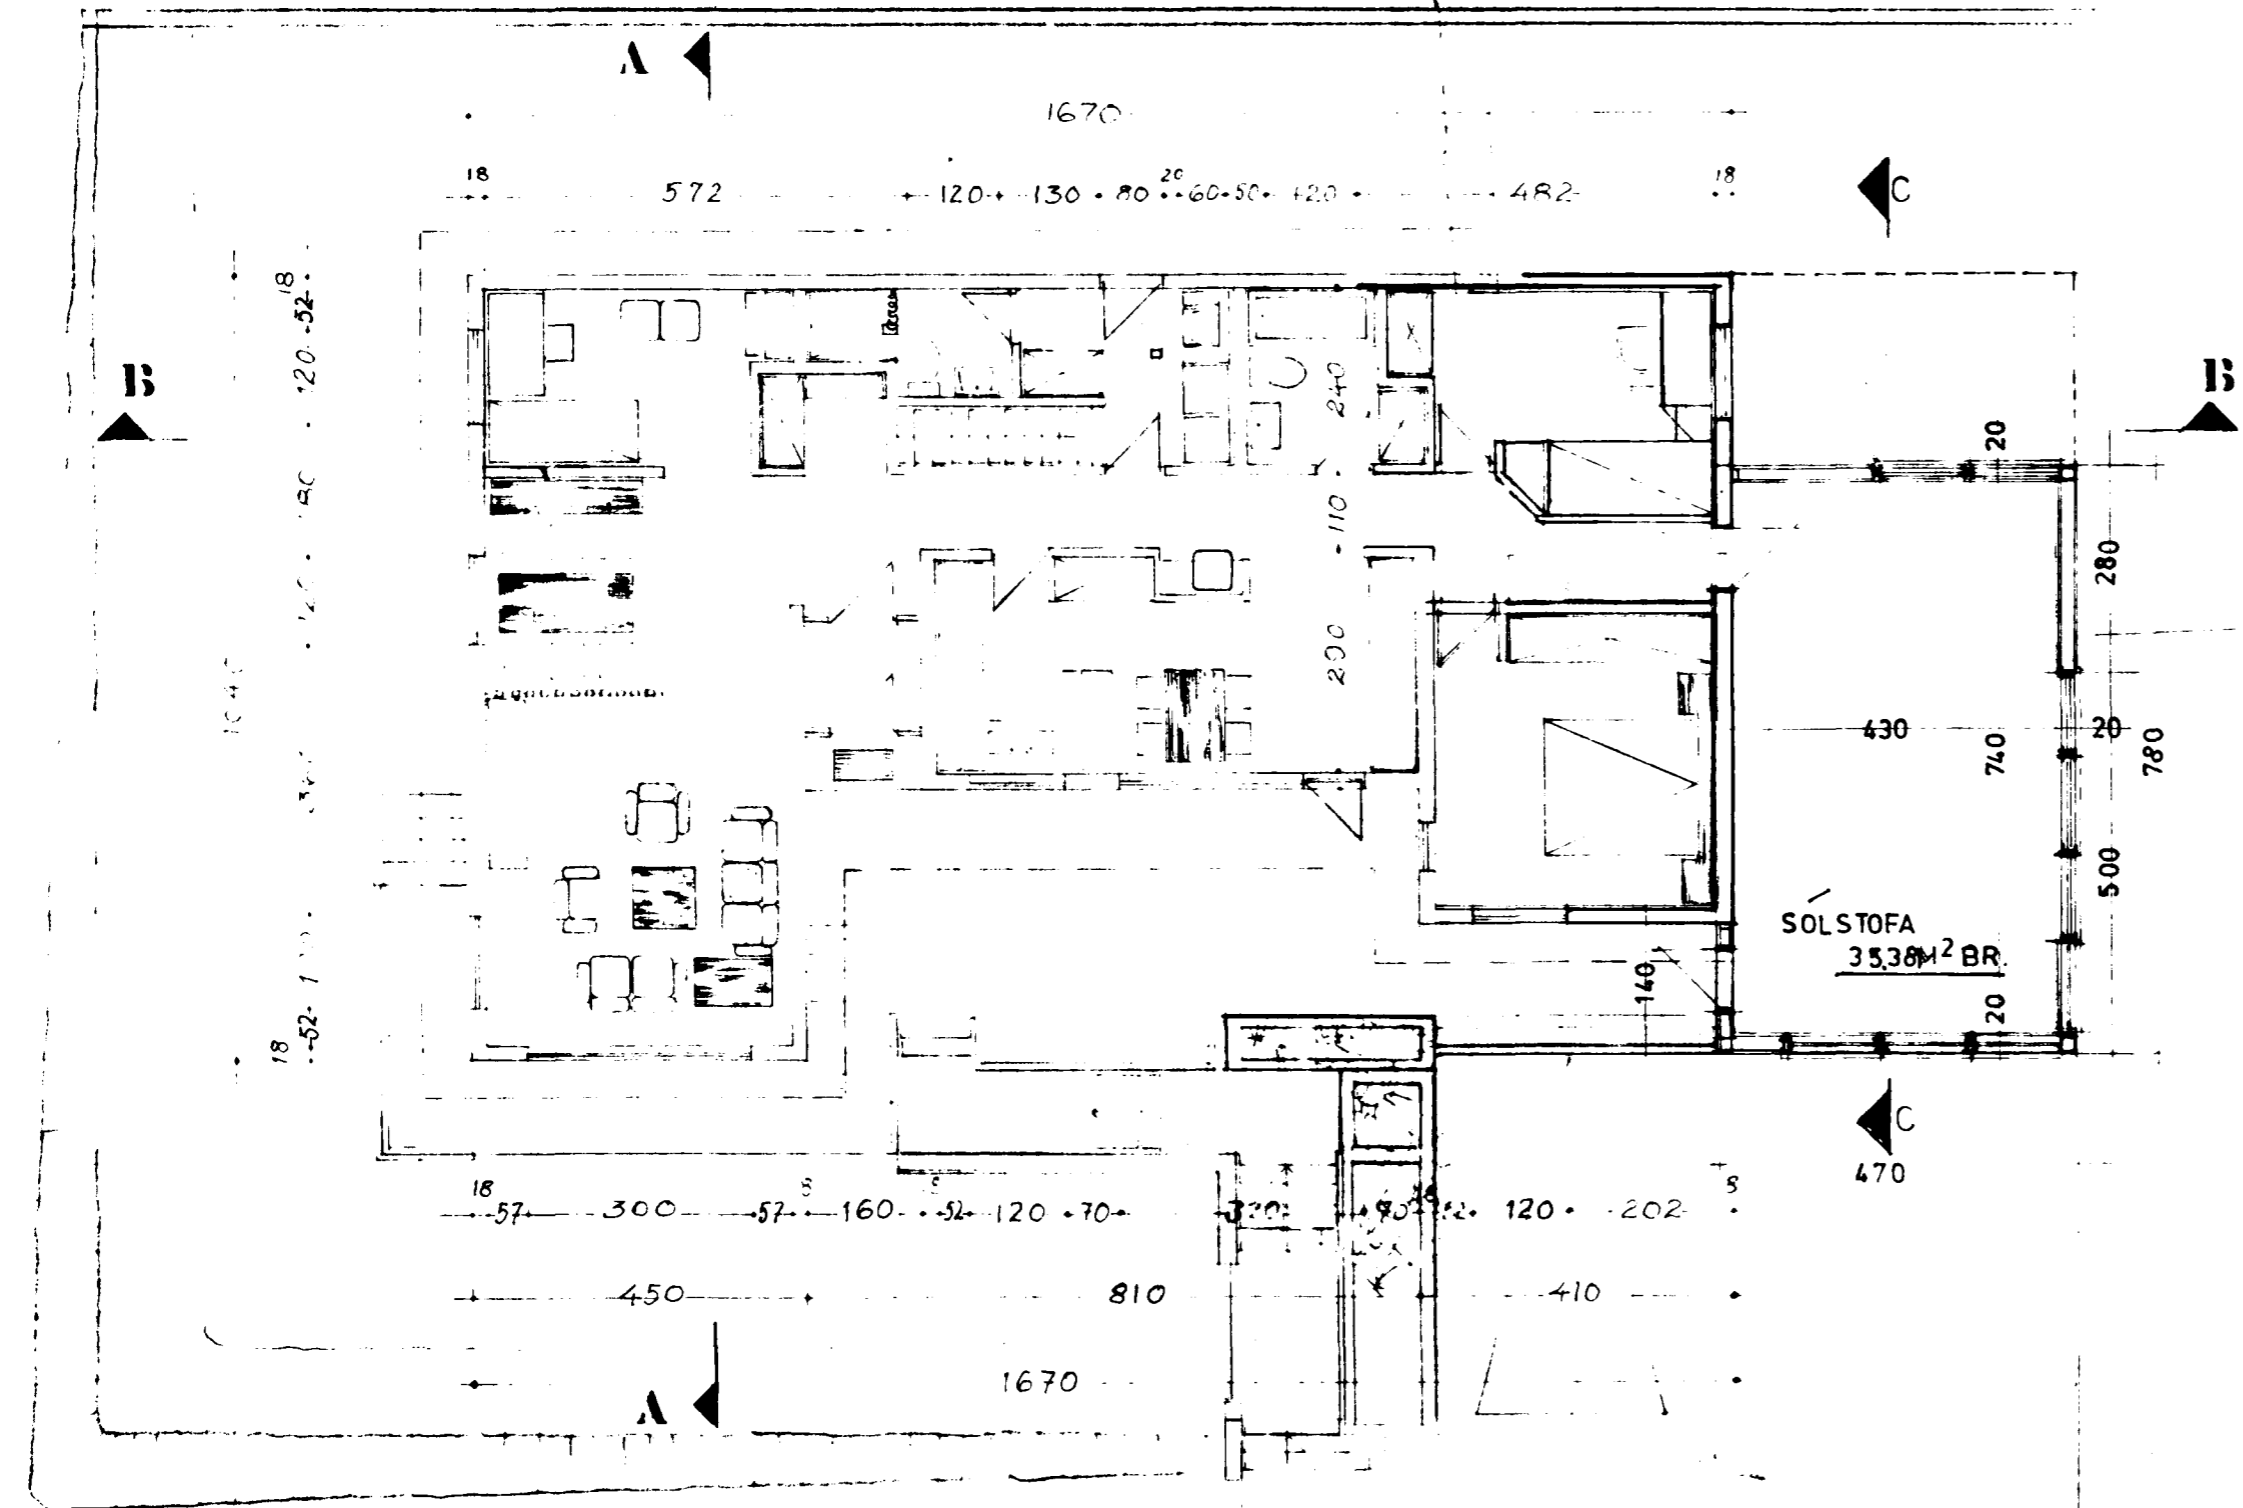

GRUNNMYND HEDAR

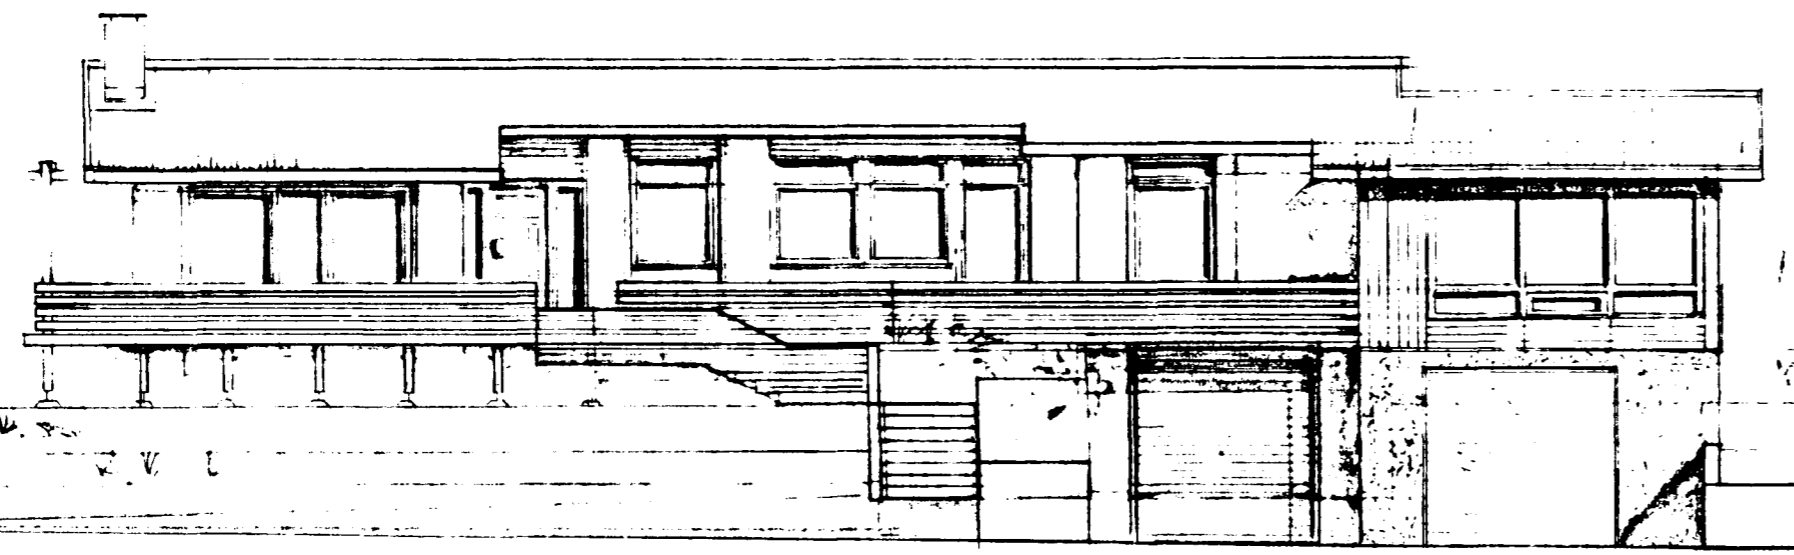

SW HLD

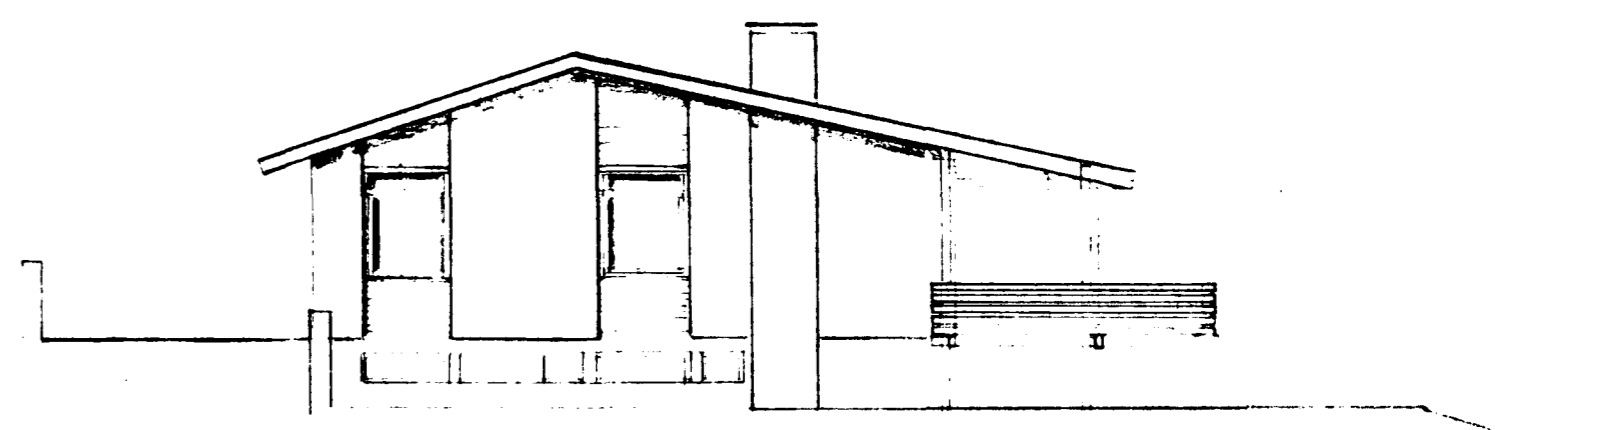

NW

*Handwritten signature and date:*  
L. NARFÍÐI  
1990