

Samþykkt á fundi bygginga-
nefndar þ. 14.9.1983



BYGGINGAFULLTRÚÐIN

Í HAFNARFIRÐI

S. Björnsson

Ganga skal frá opnu
eldstæði í samræði við
slökkviliðsliðara

Leggja þarf fram sérupplagt
af hitapottinum í loftinu
F.B.S.

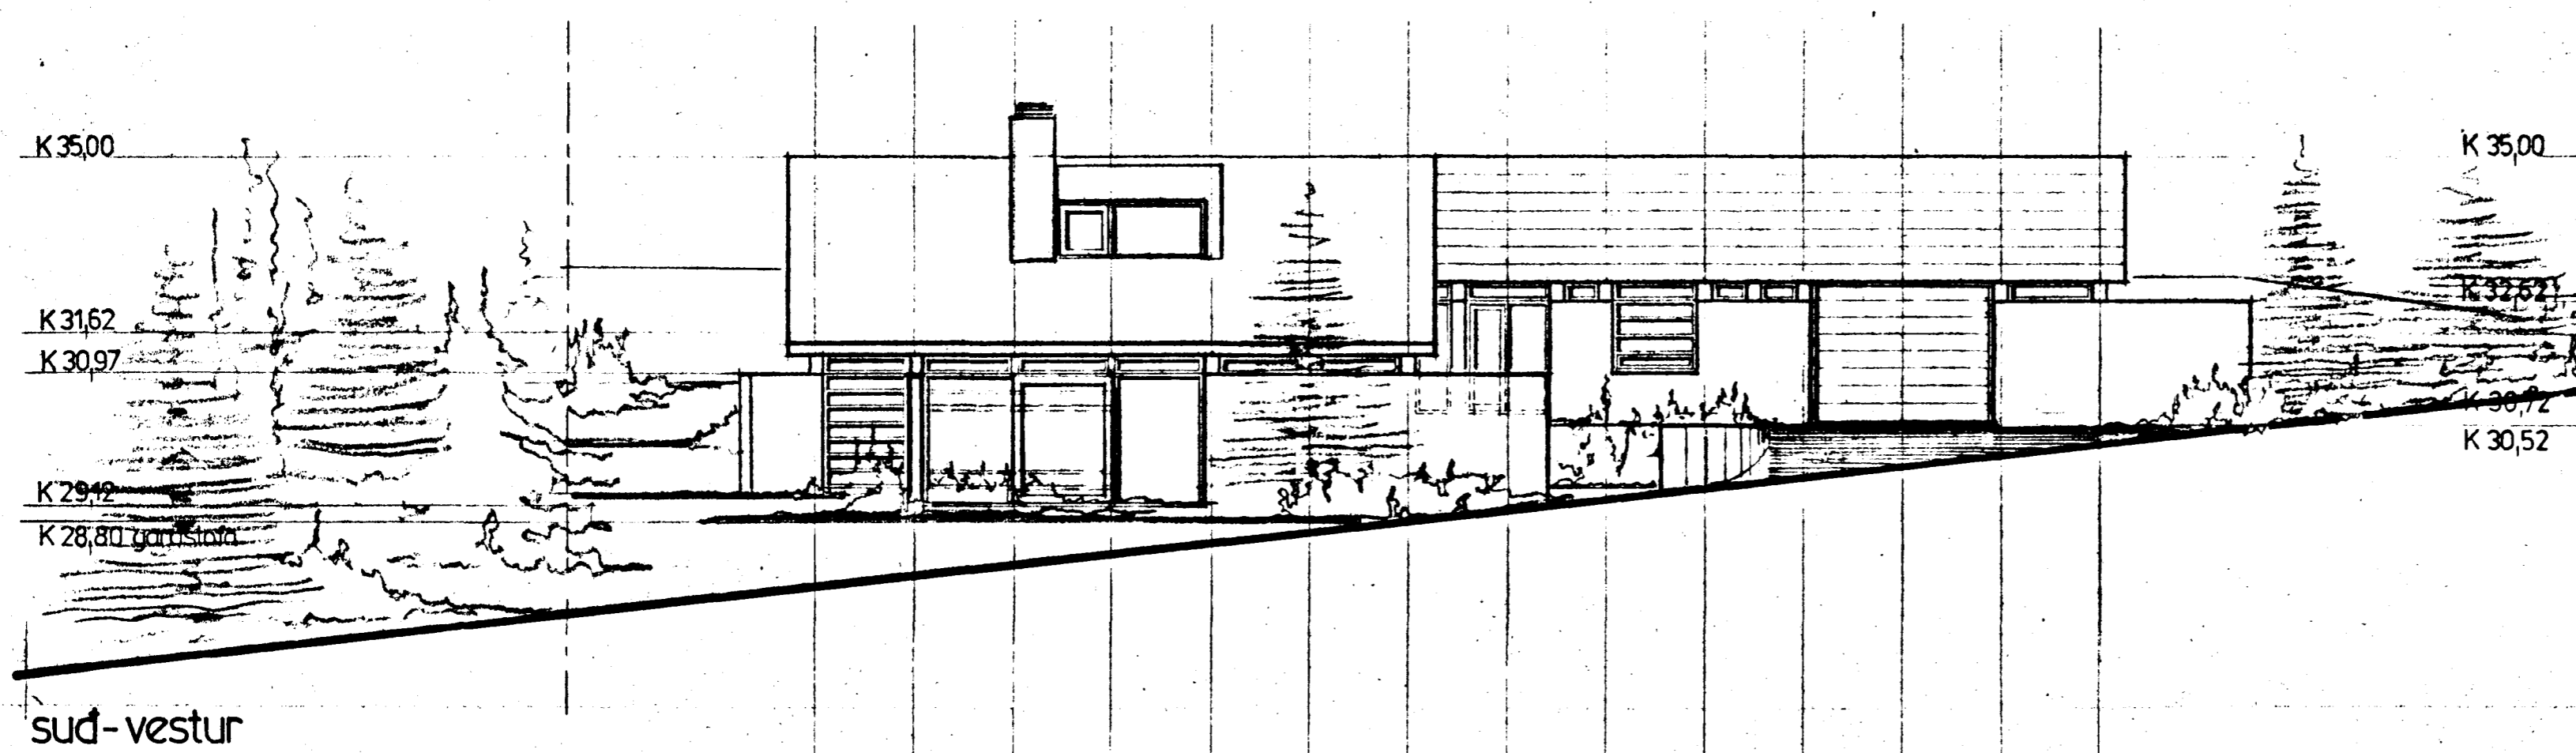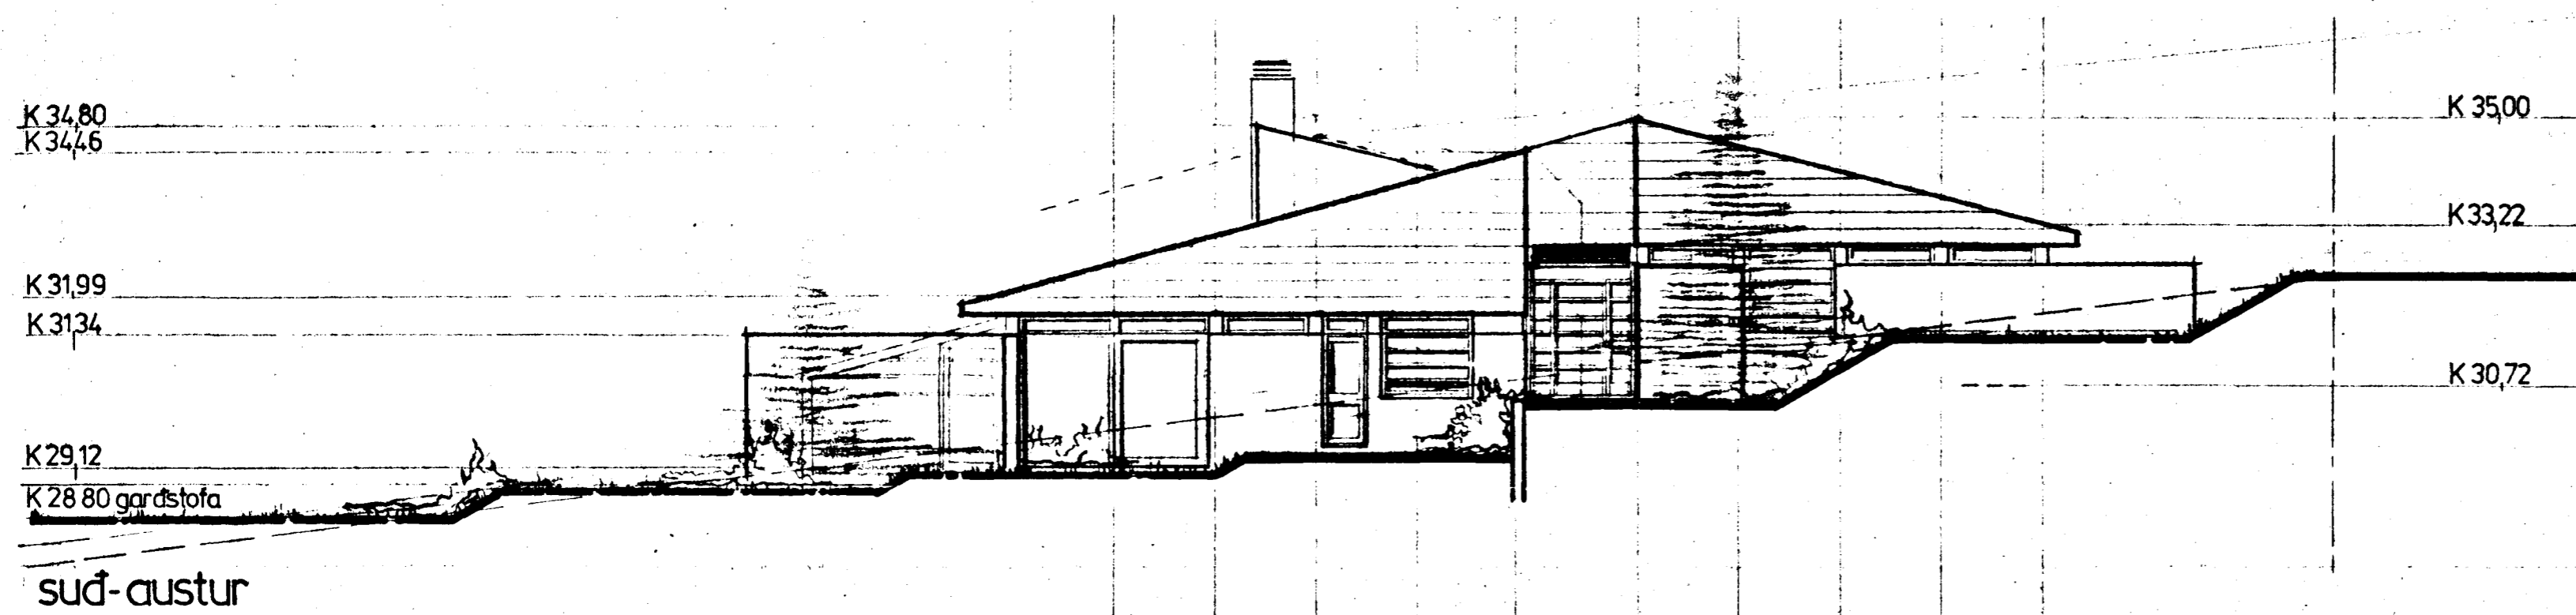

03

2160-0400.01

FAGRABERG 40, HAFNARFIRÐI,

ÚTLIT

M. 1:100

12.09.83

HÖNNUN: BJÖRN S HALLSSON STRANDGÖTU 11 S 54660