



Samþykkt á fundi bygginga-
nefndar þ. 19.9.1983
BYGGINGAFULLTRÚÐIN
Í HAFNARFIRÐI
S. Björnsson

Ganga skal frá enju
eigendri í samráði við
stökkvildisgjafa


*Leggja þarf fram séi nýjðmitt
af hulta pottinum í loftinu.
S.B.*

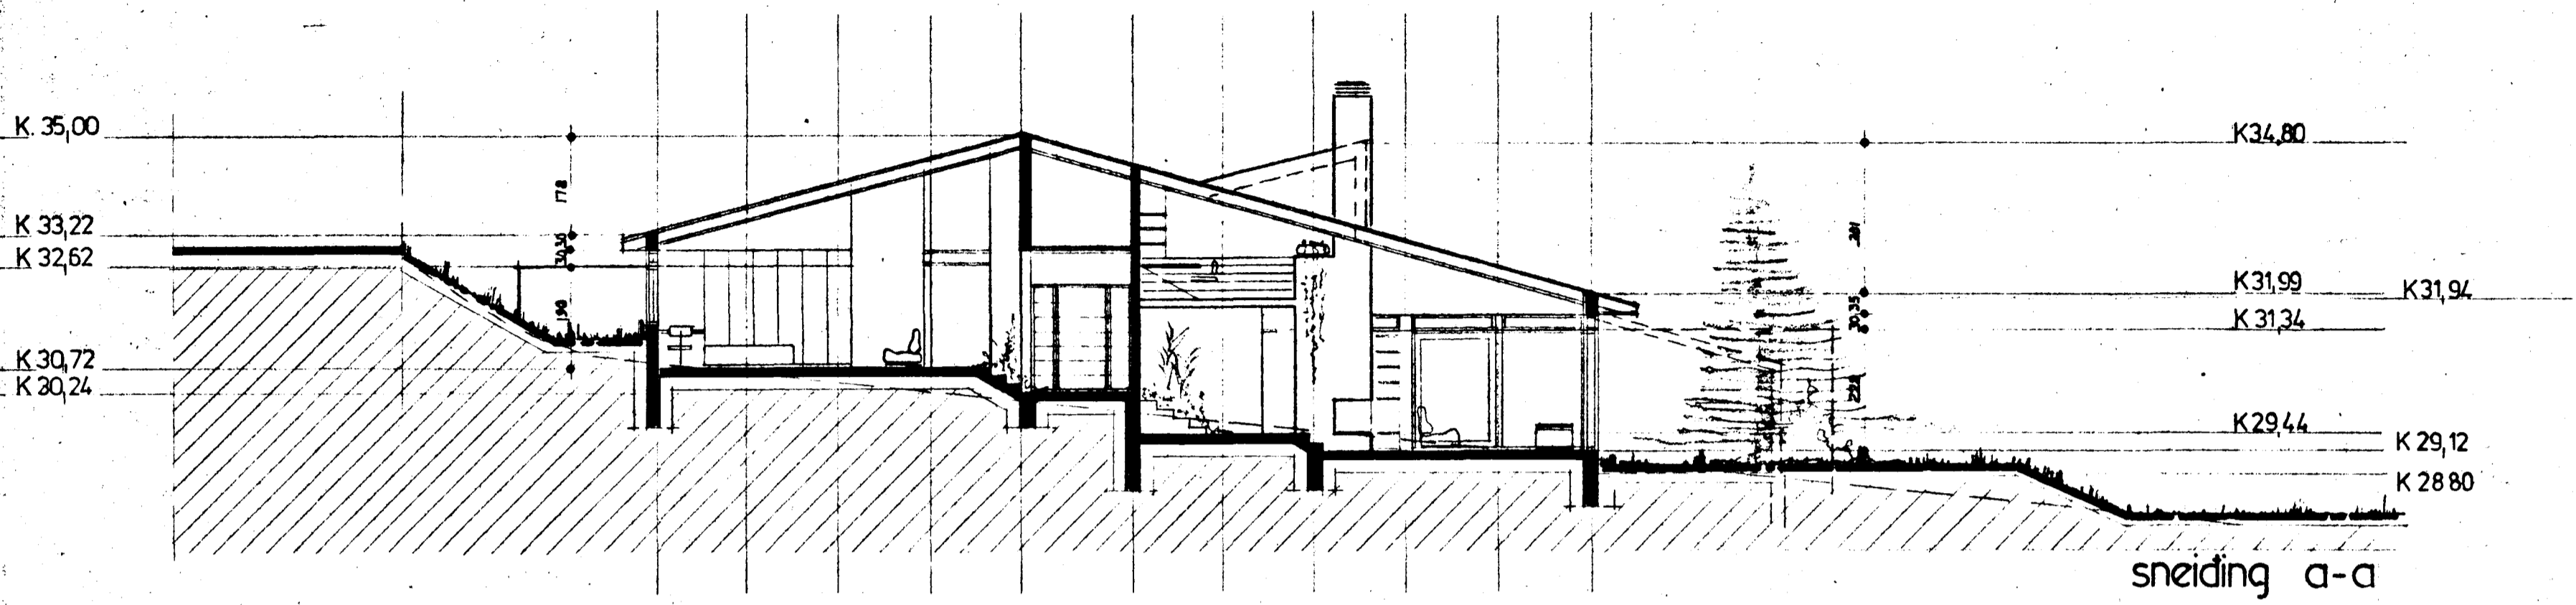

sneiding a-a

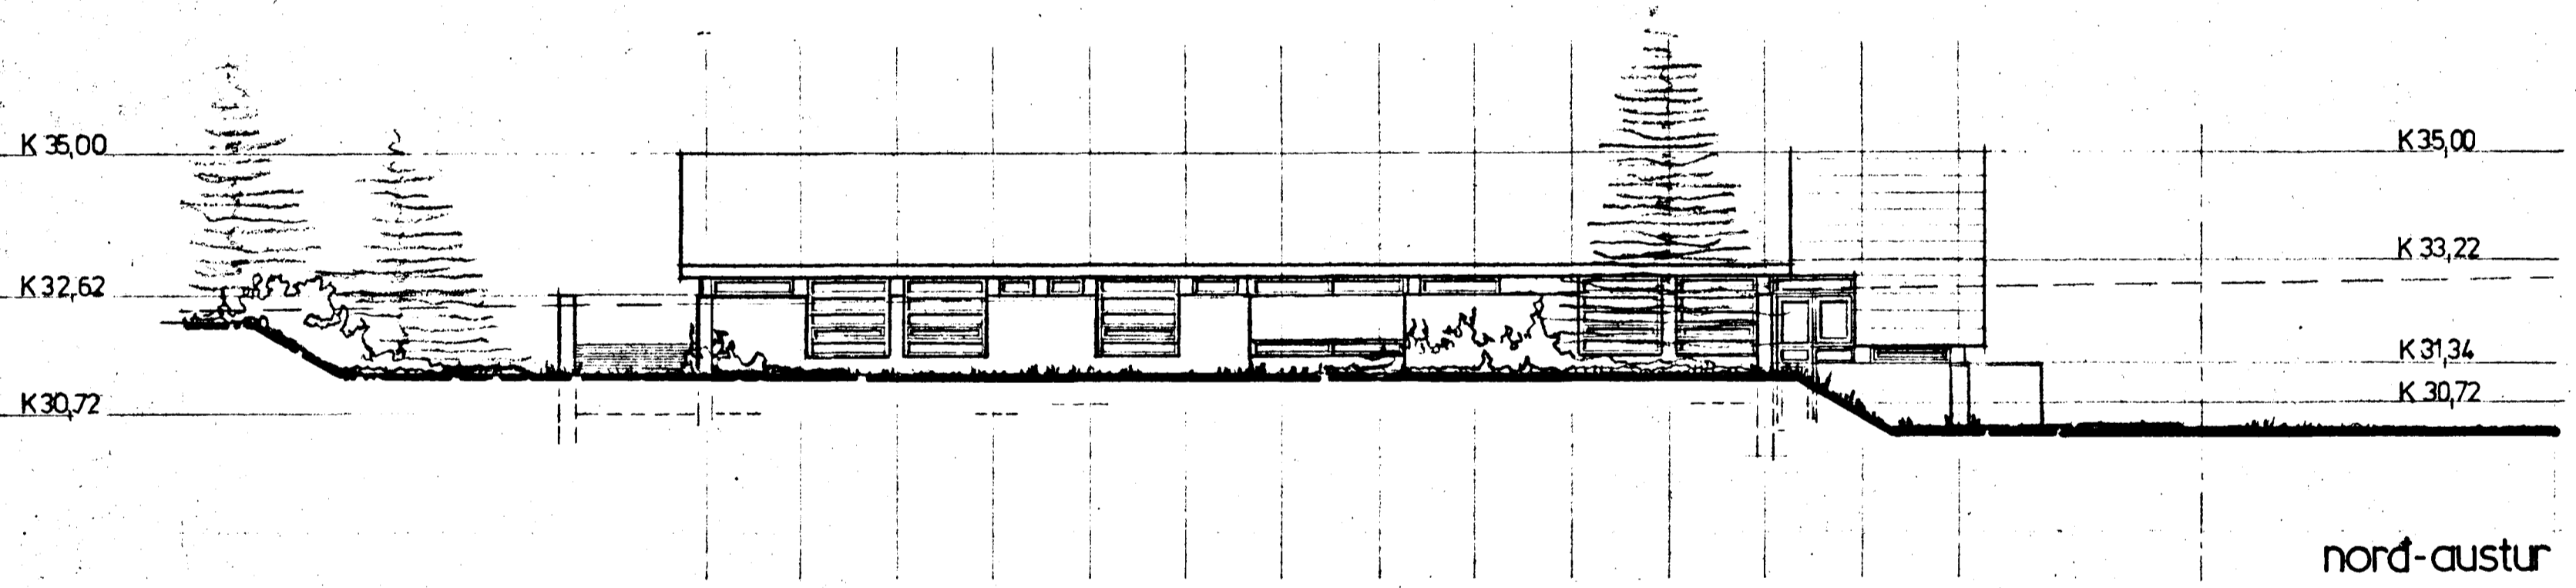

nord-austur

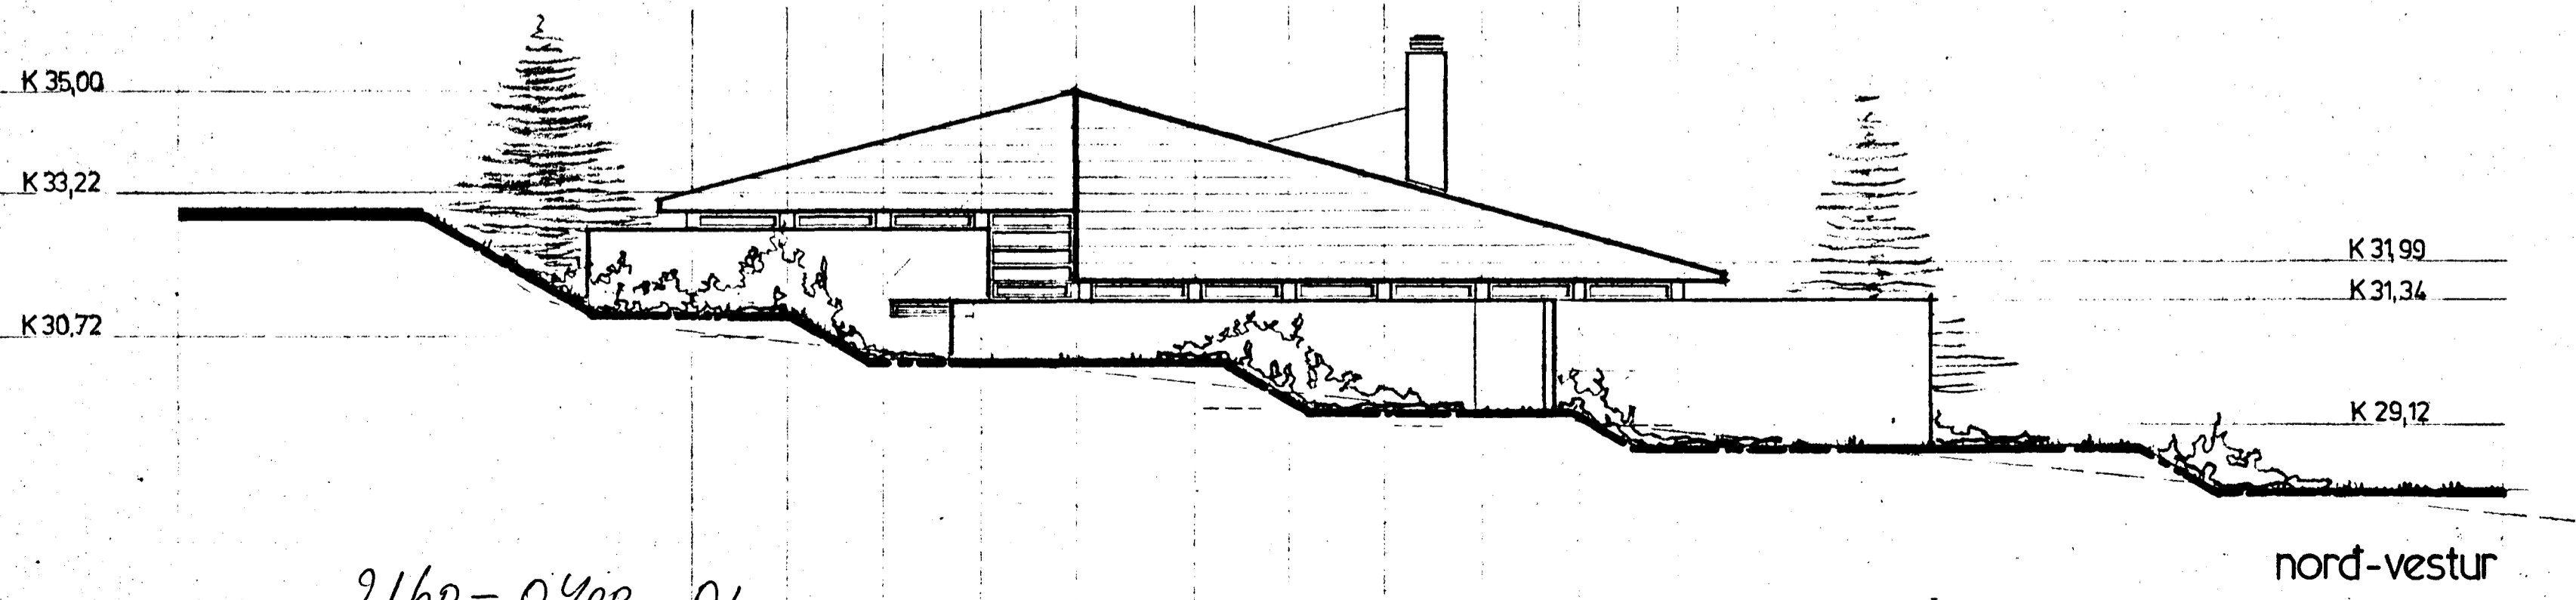

nord-vestur

2160-0400-01

02

FAGRABERG 40 HAFNARFIRÐI

SNEIDING OG ÚTLIT

M. 1:100

12.09'83

HÖNNUN: BJÖRN S HALLSSON STRANDGÖTU 11, S 54660