
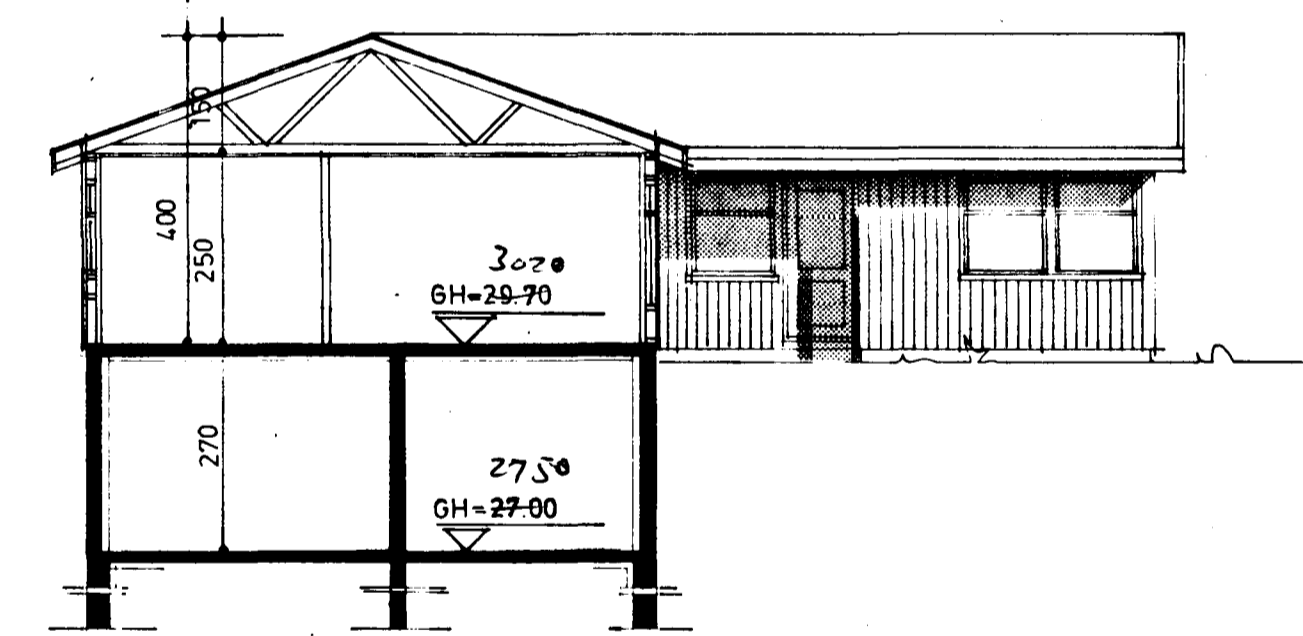


Samþykkt á fundi bygginga-  
nefndar þ. 14.9. 1987  
BYGGINGAFULLTÖÐ N  
Í HAFNARFIRÐI  
*[Signature]*

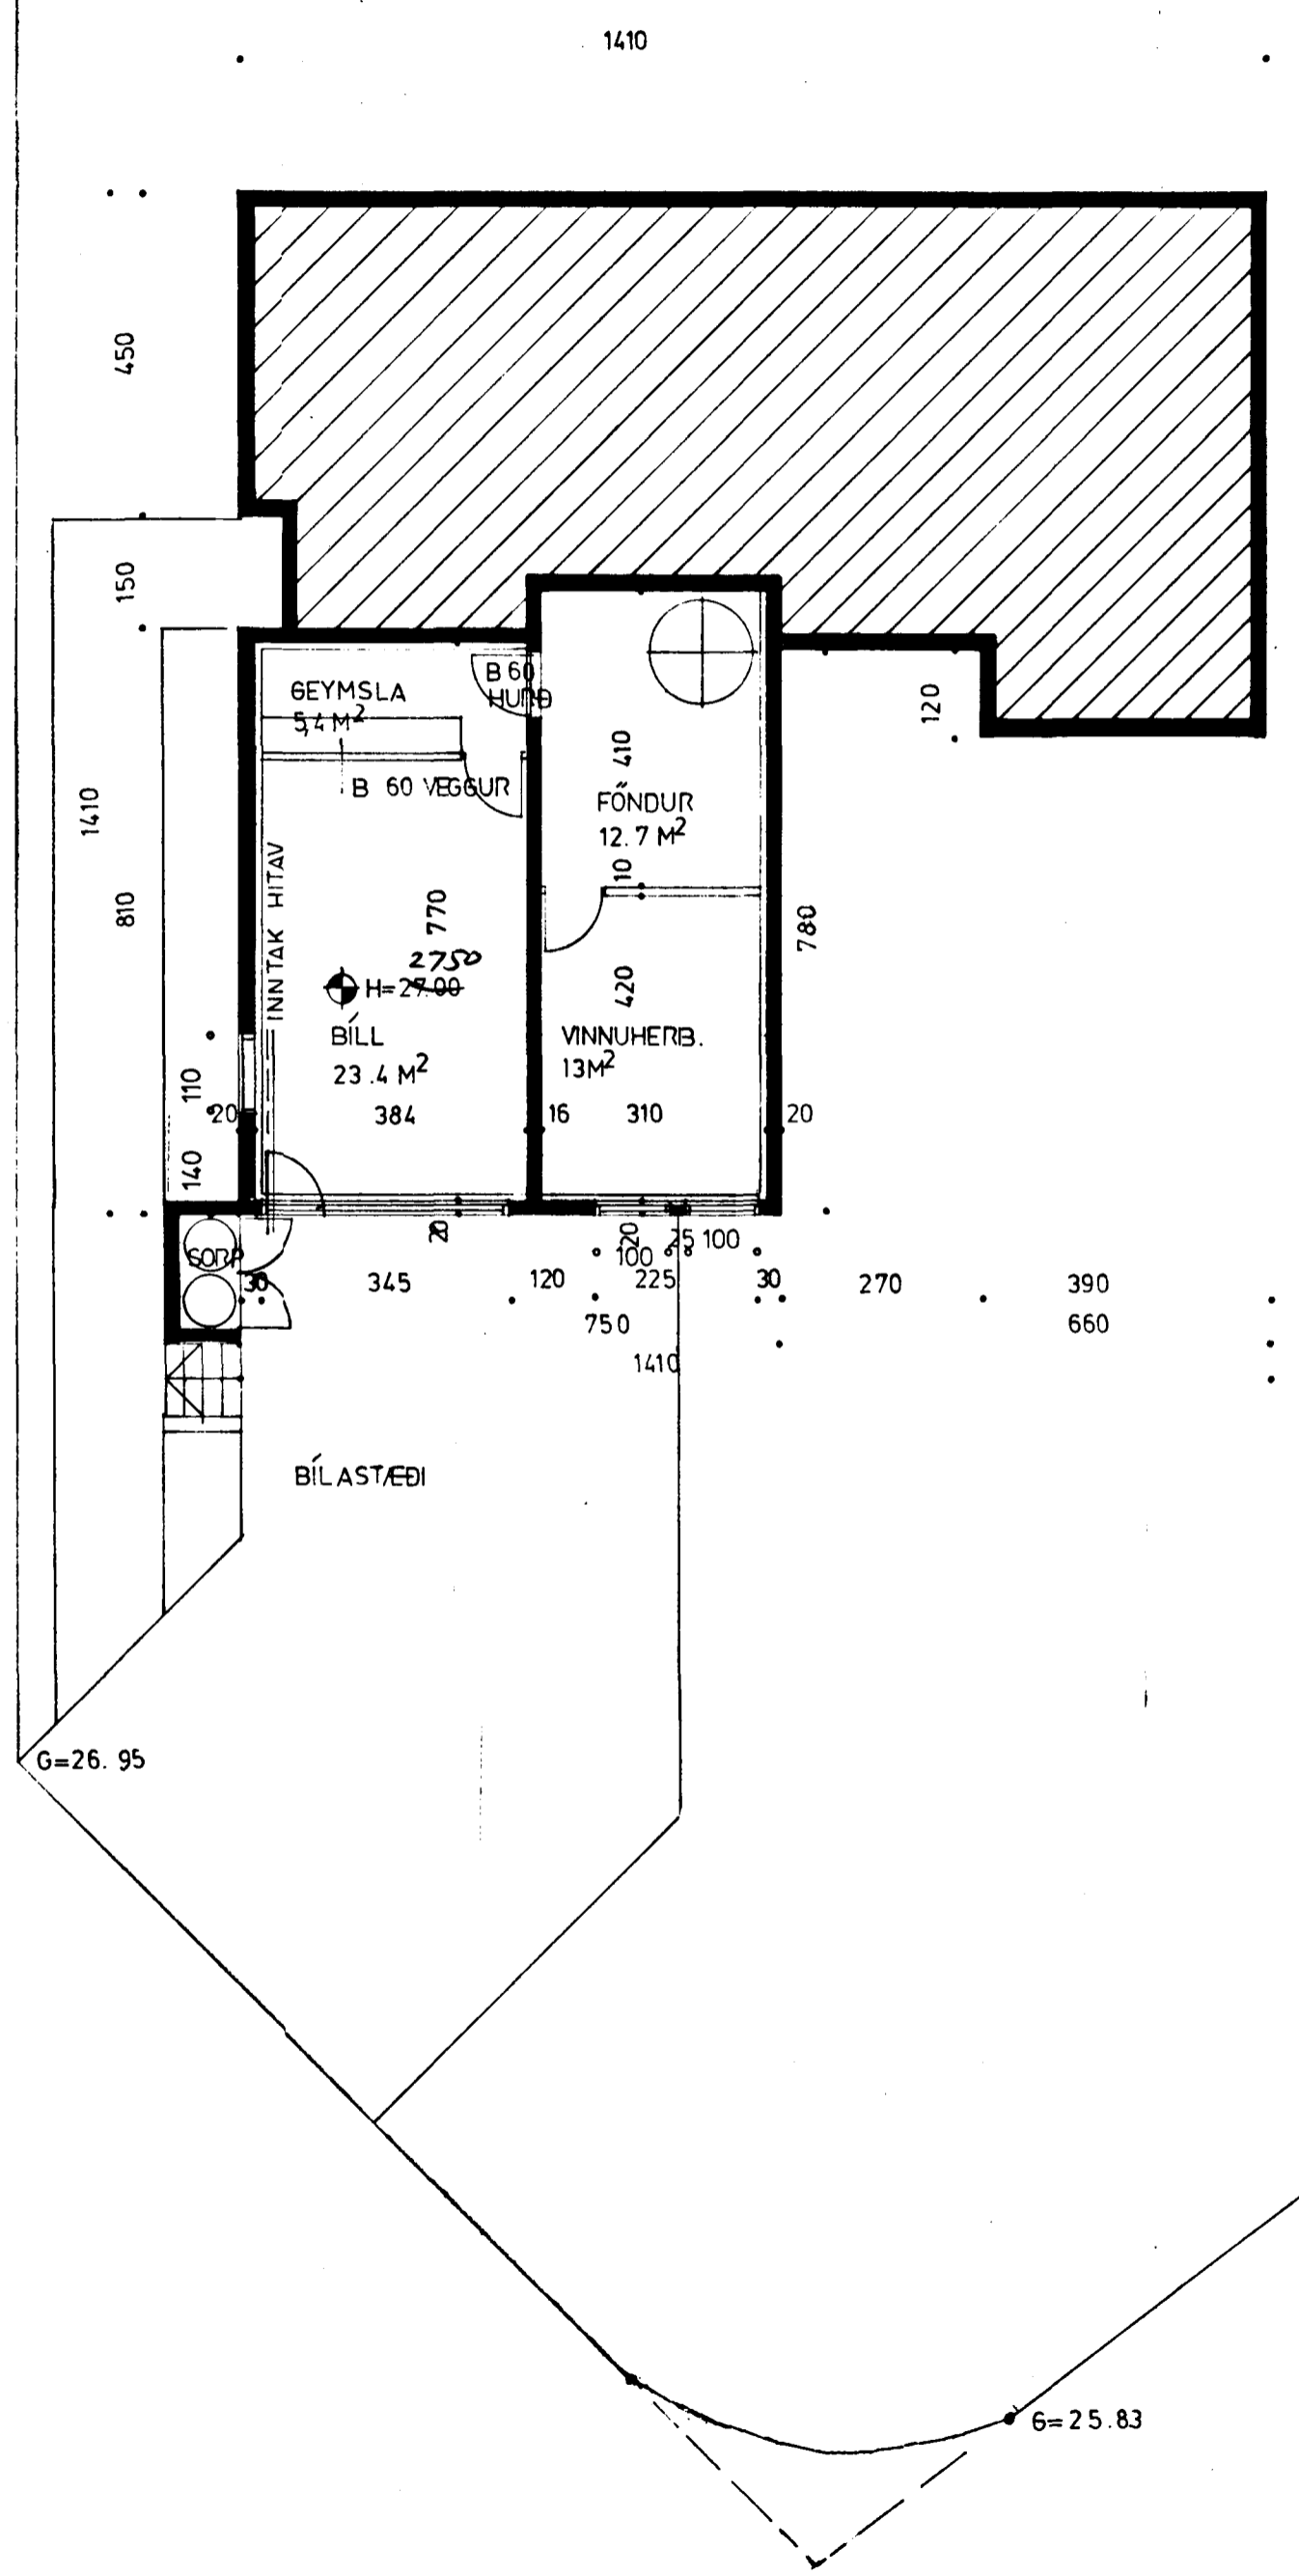

SNIB A-A

2160 - 0440 - 01

SVEINN G. SVEINSSON SIGURÐUR SIGURÐSSON

14. JÚLÍ 83 VEIÐI TEIKN. SS YFIRF. SGS MÆLUV. 1:100	<b>HUSASMÍÐJAN</b> FAGRABERG 44 HAFNARFIRÐI GRUNNMYND KJALLARA OG SNIB	SÖÐVÖÐI 24. MÍL. Sími 84599 F. FÍFLUNVANGI KÓPÁV. Sími 4328	ÖRN NÚ. VEIÐI NÚ. TEIKN NÚ.
--	---	--	-----------------------------------