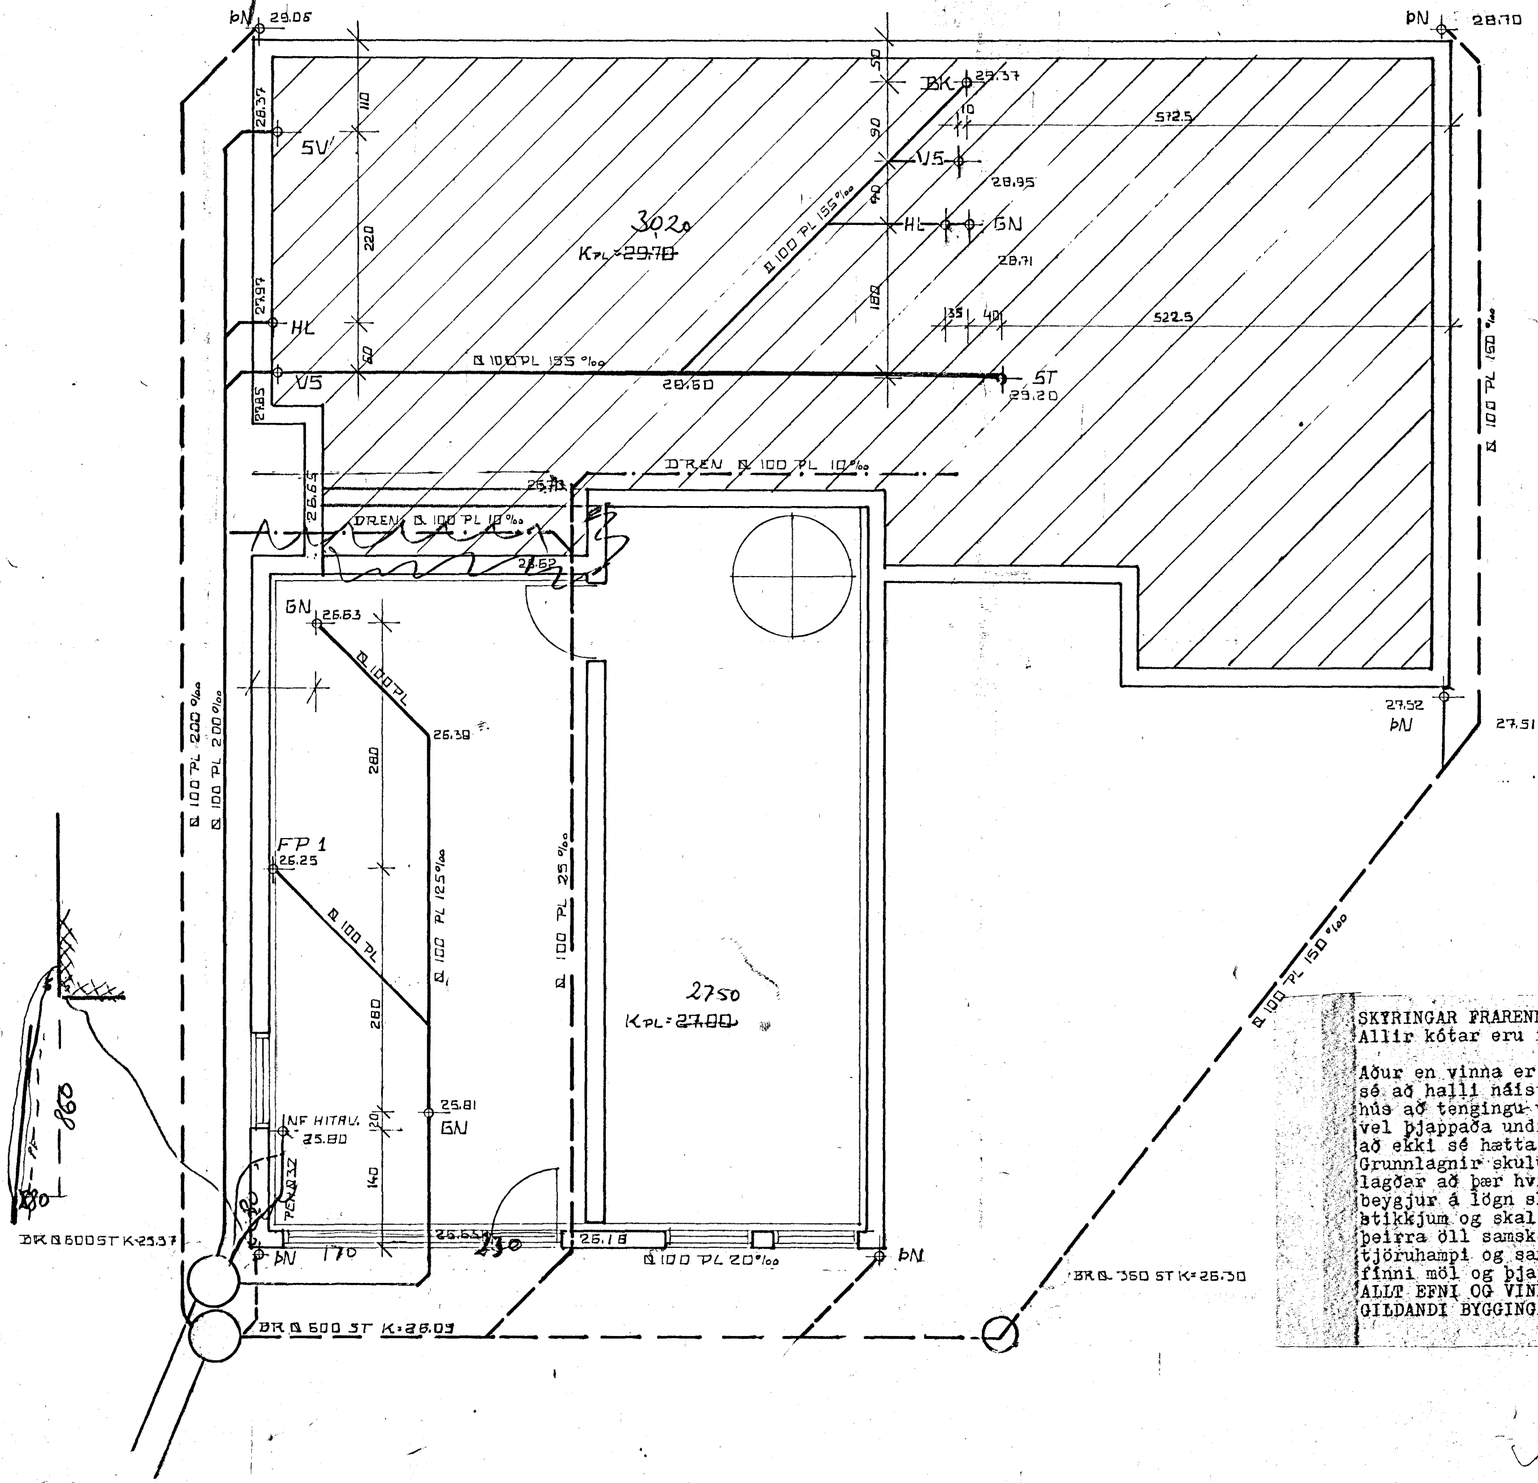

SKAMMSTÖFUN	HEITI	ÞVERMÁL VATNSLÁS ÁÐ / FRÁ í mm
HL	HANDLAUÐ	32 / 40
BK	BAÐKAR	40 / 50
ST	STURTA	40 / 50
GN	GÓLFNIÐURFALL	100 / 100
EV	ELDHÚSVASKUR	40 / 50
SV	SKÓLVASKUR	40 / 50
V5	VATNSSALERNI	100 / 100
bV	ÞVOTTAVEL	25 / 32
GN 1	GÓLFNIÐURFALL	50 / 70
Ub	UPPÞVOTTAVEL	40 / 50

SKÝRINGAR FRÁRENNSLISLÖGN:
Allir kótar eru í hæðarkerfi

Áður en vinna er hafin við lögn skal ath. hvort tryggt sé að halli náist nægur þ.e. 20 0/00 frá brunni við hús að tengingu við götulögn. Pípur skulu lagðar á vel þjappaða undirstöðu úr sandi eða fínni möl þannig að ekki sé hætta á að lögnin brotni eða sigi.
Grunnlagnir skulu vera steinsteyptar pípur og þannig lagðar að þær hvíli á belgjum en ekki á múffum, beygjur á lögn skal framkvæma með þar til gerðum beygjustikkjum og skal þess gætt að lögnin sé bein á milli þeirra öll samskeyti skulu þétt með gúmí hringjum eða tjöruhampi og sandsteypu. Fylla skal yfir lögn með fínni möl og þjappa efnið vel að þeim.
ALLT EFNI OG VINNA SKAL VERA Í SAMRÆMI VIÐ AKVÆÐI GILDANDI BYGGINGASAMÞYKKTAR UM HOLRÆSALAGNIR.

8. nóv. 1983
HAFNARFJARÐ
BYGGINGAFULLTRÚI
JÓHANNES PÉTURSSON FTFÍ

RVÍK 7. SEPT '83	HÚSASMIÐJAN H F SÚÐAVOGI 3-5, RVÍK. SÍMI 84599 FÍFUHVAMMI KÓPAV. SÍMI 43521		GERÐ NR.
REIKN. GU JP TEIKN. GU JP YFIRF.	FAGRABERG 44		VERK NR. T 742
MÆLIKV. 1:50 1:500	FRÁRENNSLISLÖGN		TEIKN NR.