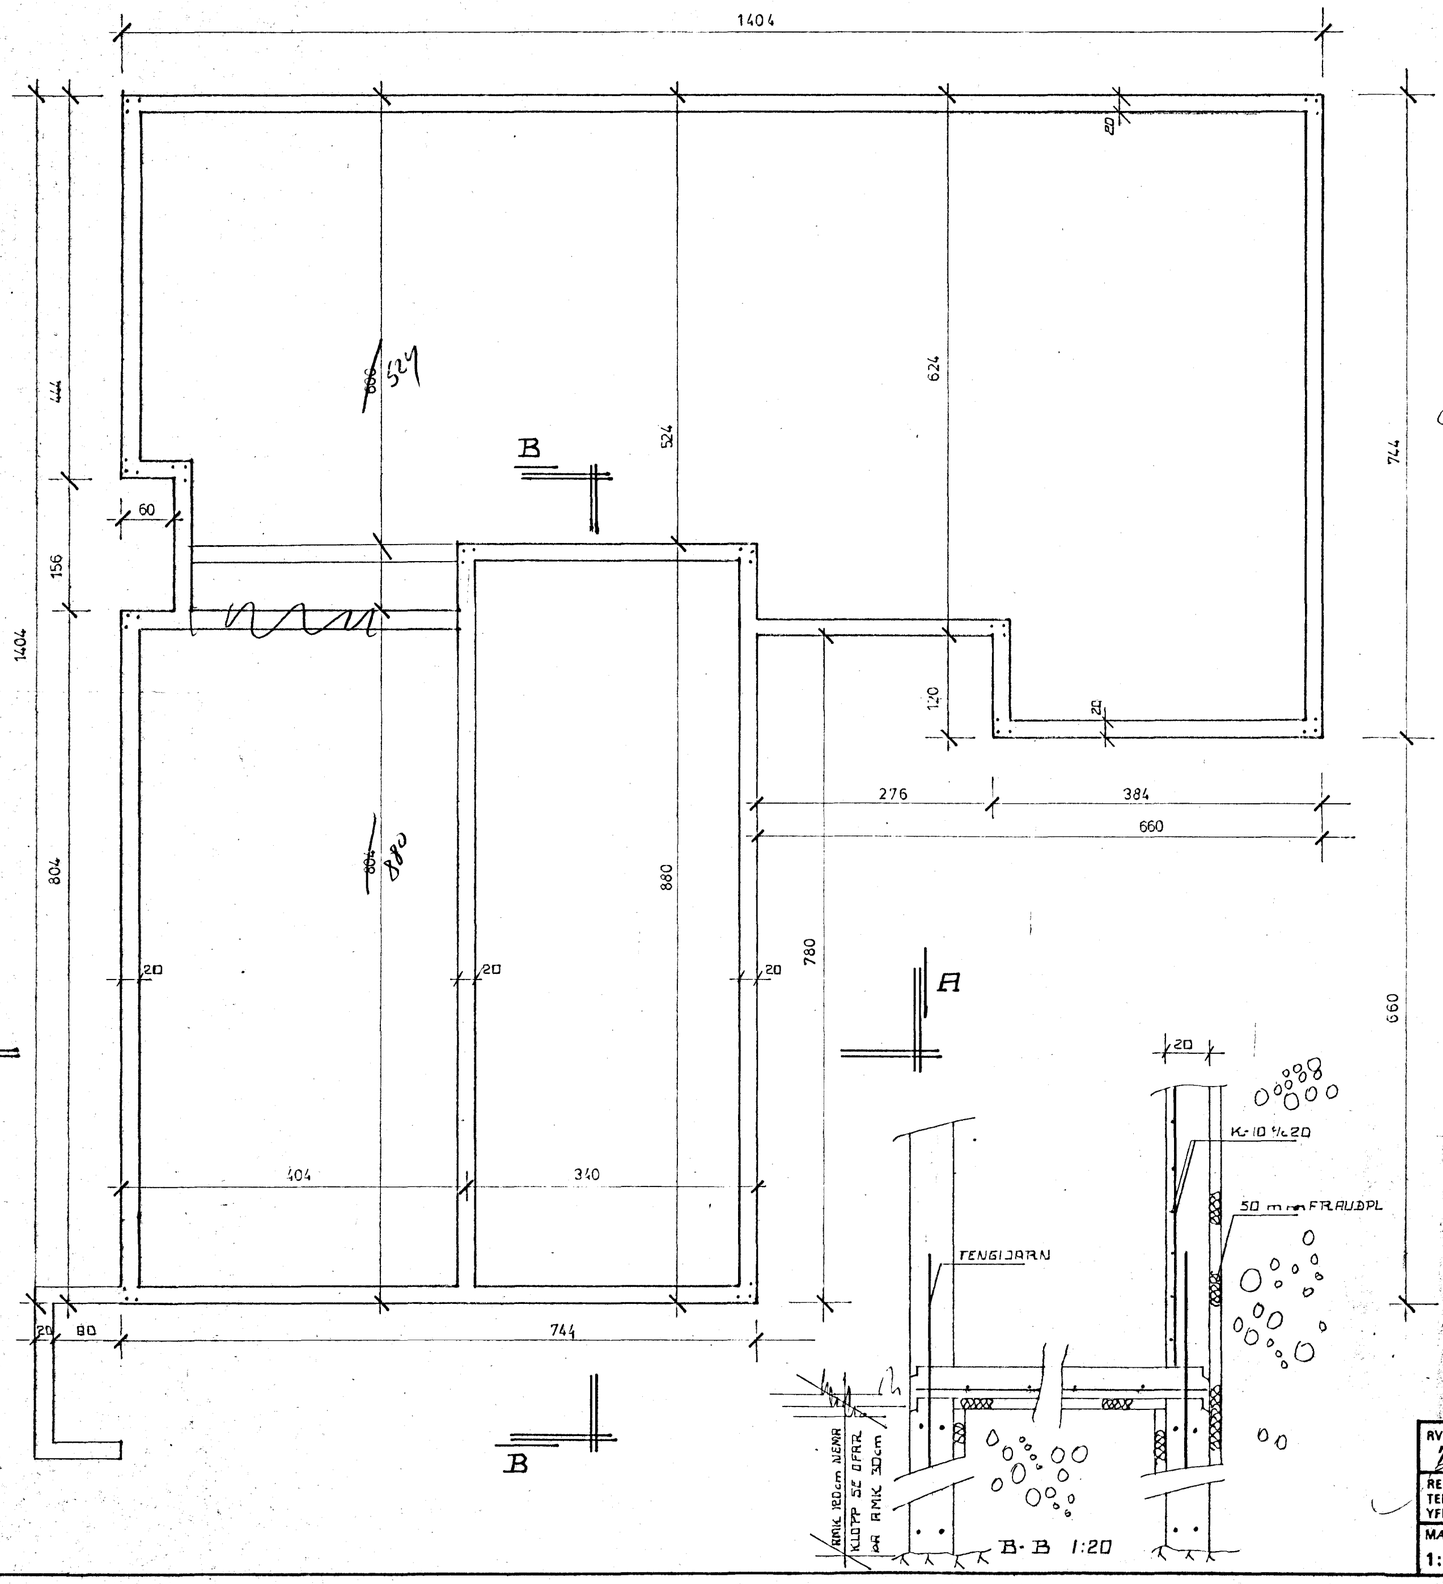

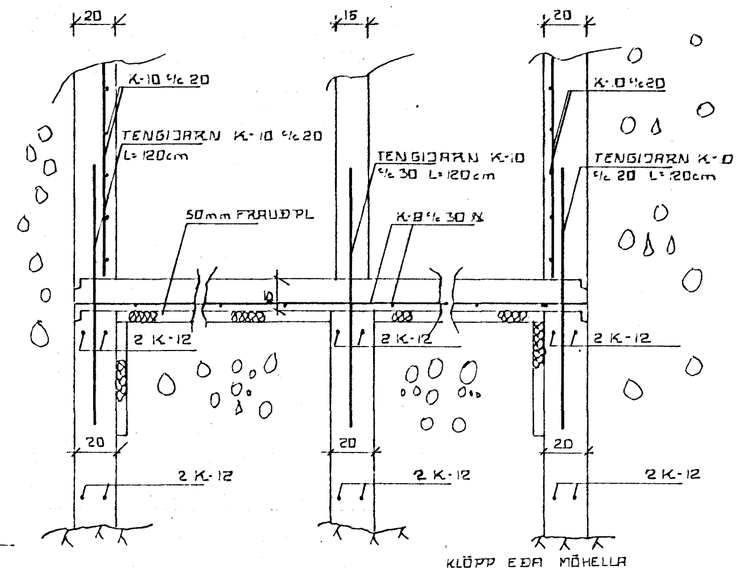

A-A 1:20

21. okt. 1983

SJÁ FESTINGAR FYRIR TIMBUREININGAR Á GRUNNMYND 1. HÆÐ

SJÁ JÁRNBENDINGU PLÖTU 1 HÆÐ OG ÚRTÖK FYRIR LAGNIR Á SÉRTEIKNINGUM.

Skýringar sökklar:
Álag á sökkulbotn er reiknað max 4 kg/cm^2 móhella, komi annað í ljós við prófun skal endurskoða sökkulbreiddir, fylla skal í grunn með hraunfyllingu eða moldarlausri möl, þjappa hana í 30 cm þykkum lögum og væta hvert lag áður en þjöppun hefst.
Nota skal titrara þjöppu.
Steypa í sökklum sé S-200 skv IST-10 framkv.fl B.
Nota skal loftblendi og titra steypu.
Einangrun undir plötu og 50 cm niður með sökkulveggjum sé 50 mm frauðplast rúmþ. 25-30 kg/ m^3 eða annað jafn gott. Ofan á einangrun komi 0,2 mm plastdúkur límdur saman á samskeytum. Nánari skýringar og málsetningar er að fynna á sérteikningum.

RVÍK SEPT. 83	**HÚSASMIÐJAN** HF SÚÐAVOGI 3-5, RVÍK. SÍMI 84599 FÍFUHVAMMI KÓPAV. SÍMI 43521	GERÐ NR.
REIKN. GLIJP TEIKN. YFIRF. JP	FAGRABERG 44 HAFNARFIRÐI	VERK NR. T 742
MÆLIKV. 1:50 1:20	SÖKKLAR. JÓHANNES PÉTURSSON FTÍ	TEIKN NR.